

272a


272

270

268

266

266a

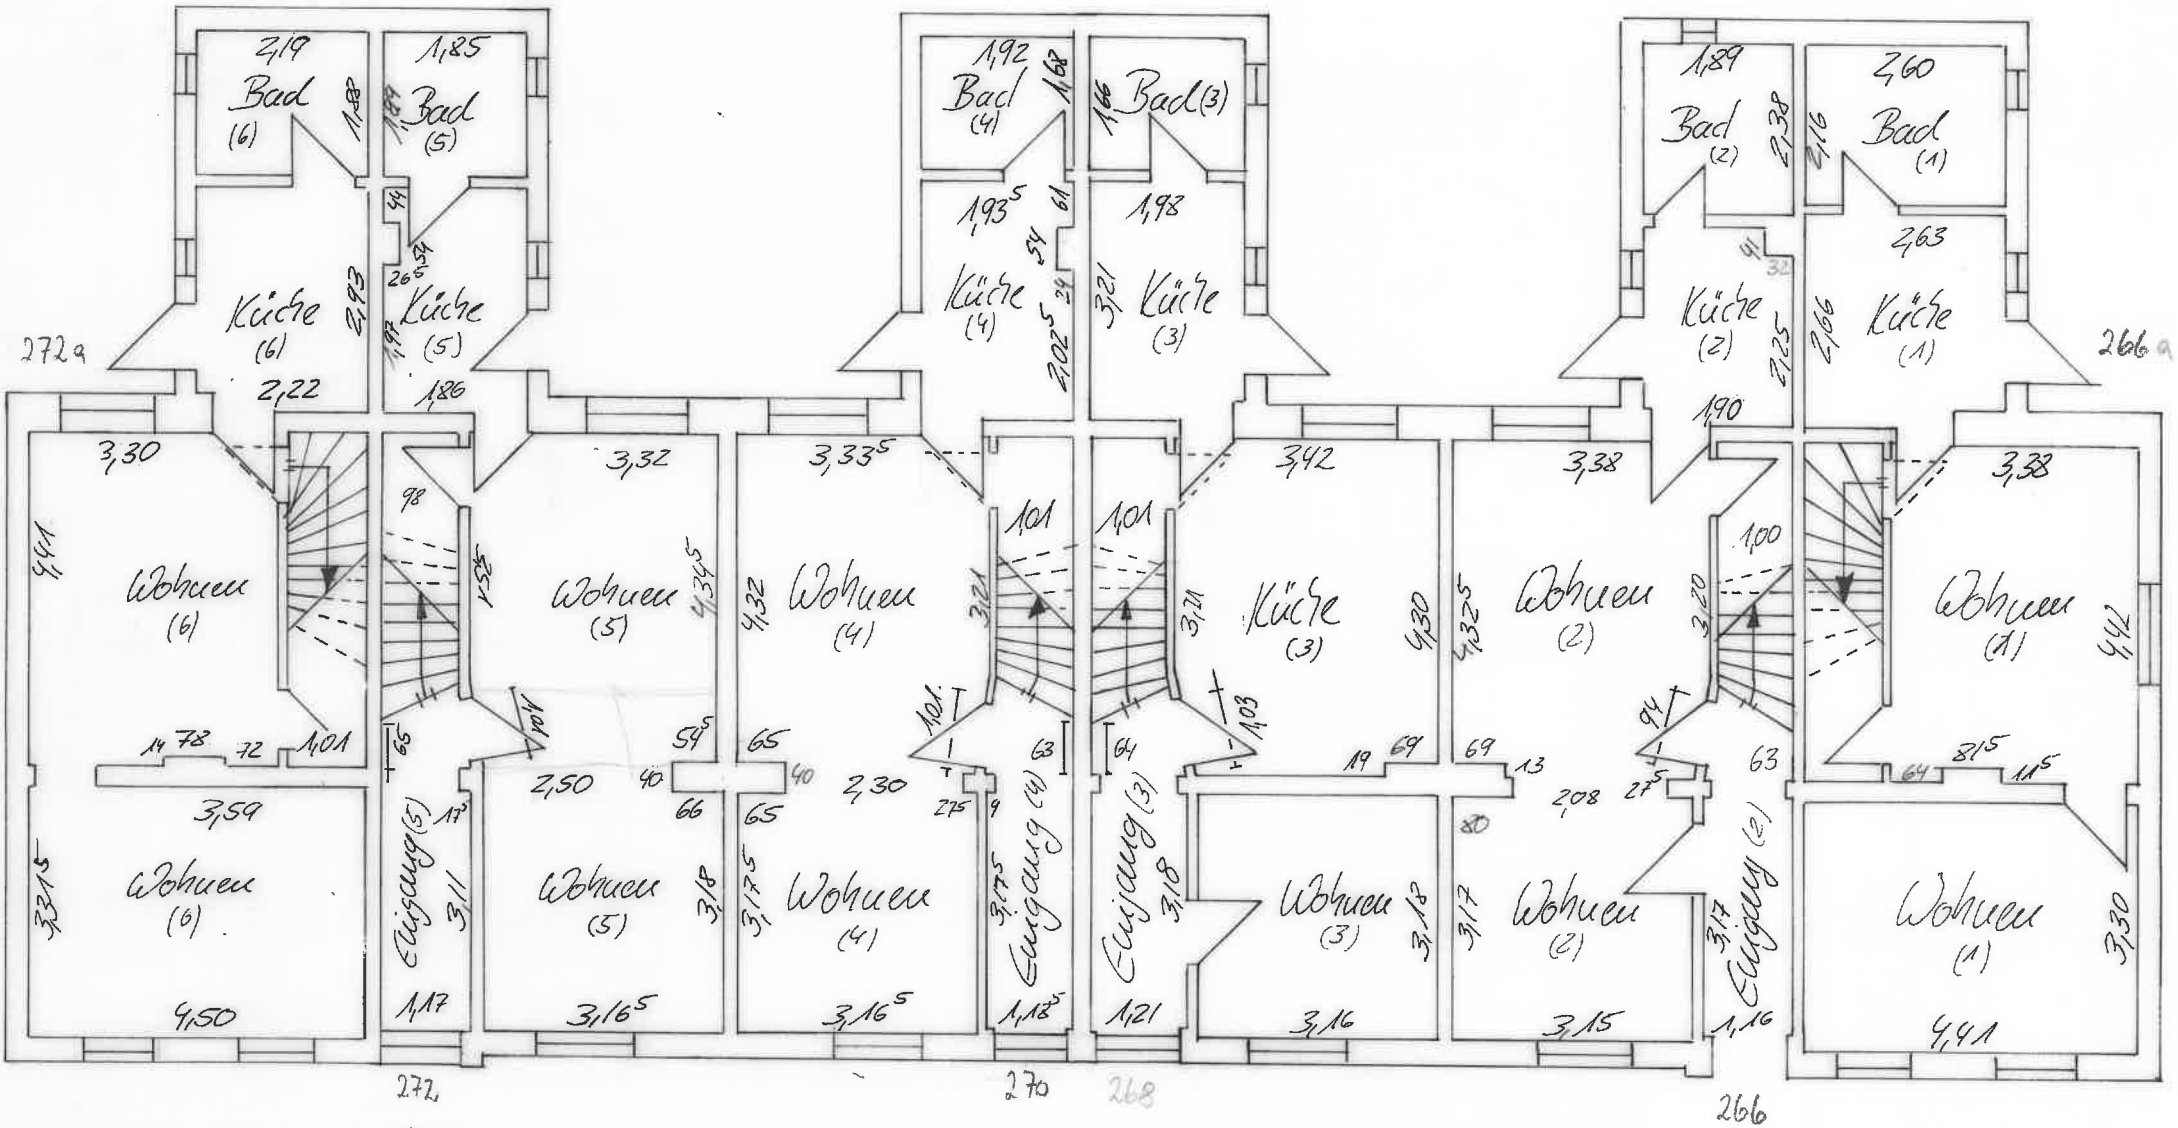

FIRMA F.A. KÜMPERS GmbH & Co KG
 HAUS ELTER STR. 272a - 266a
 ERDGESCHOSS M² 18/100

272a


272

270

268

266

266a

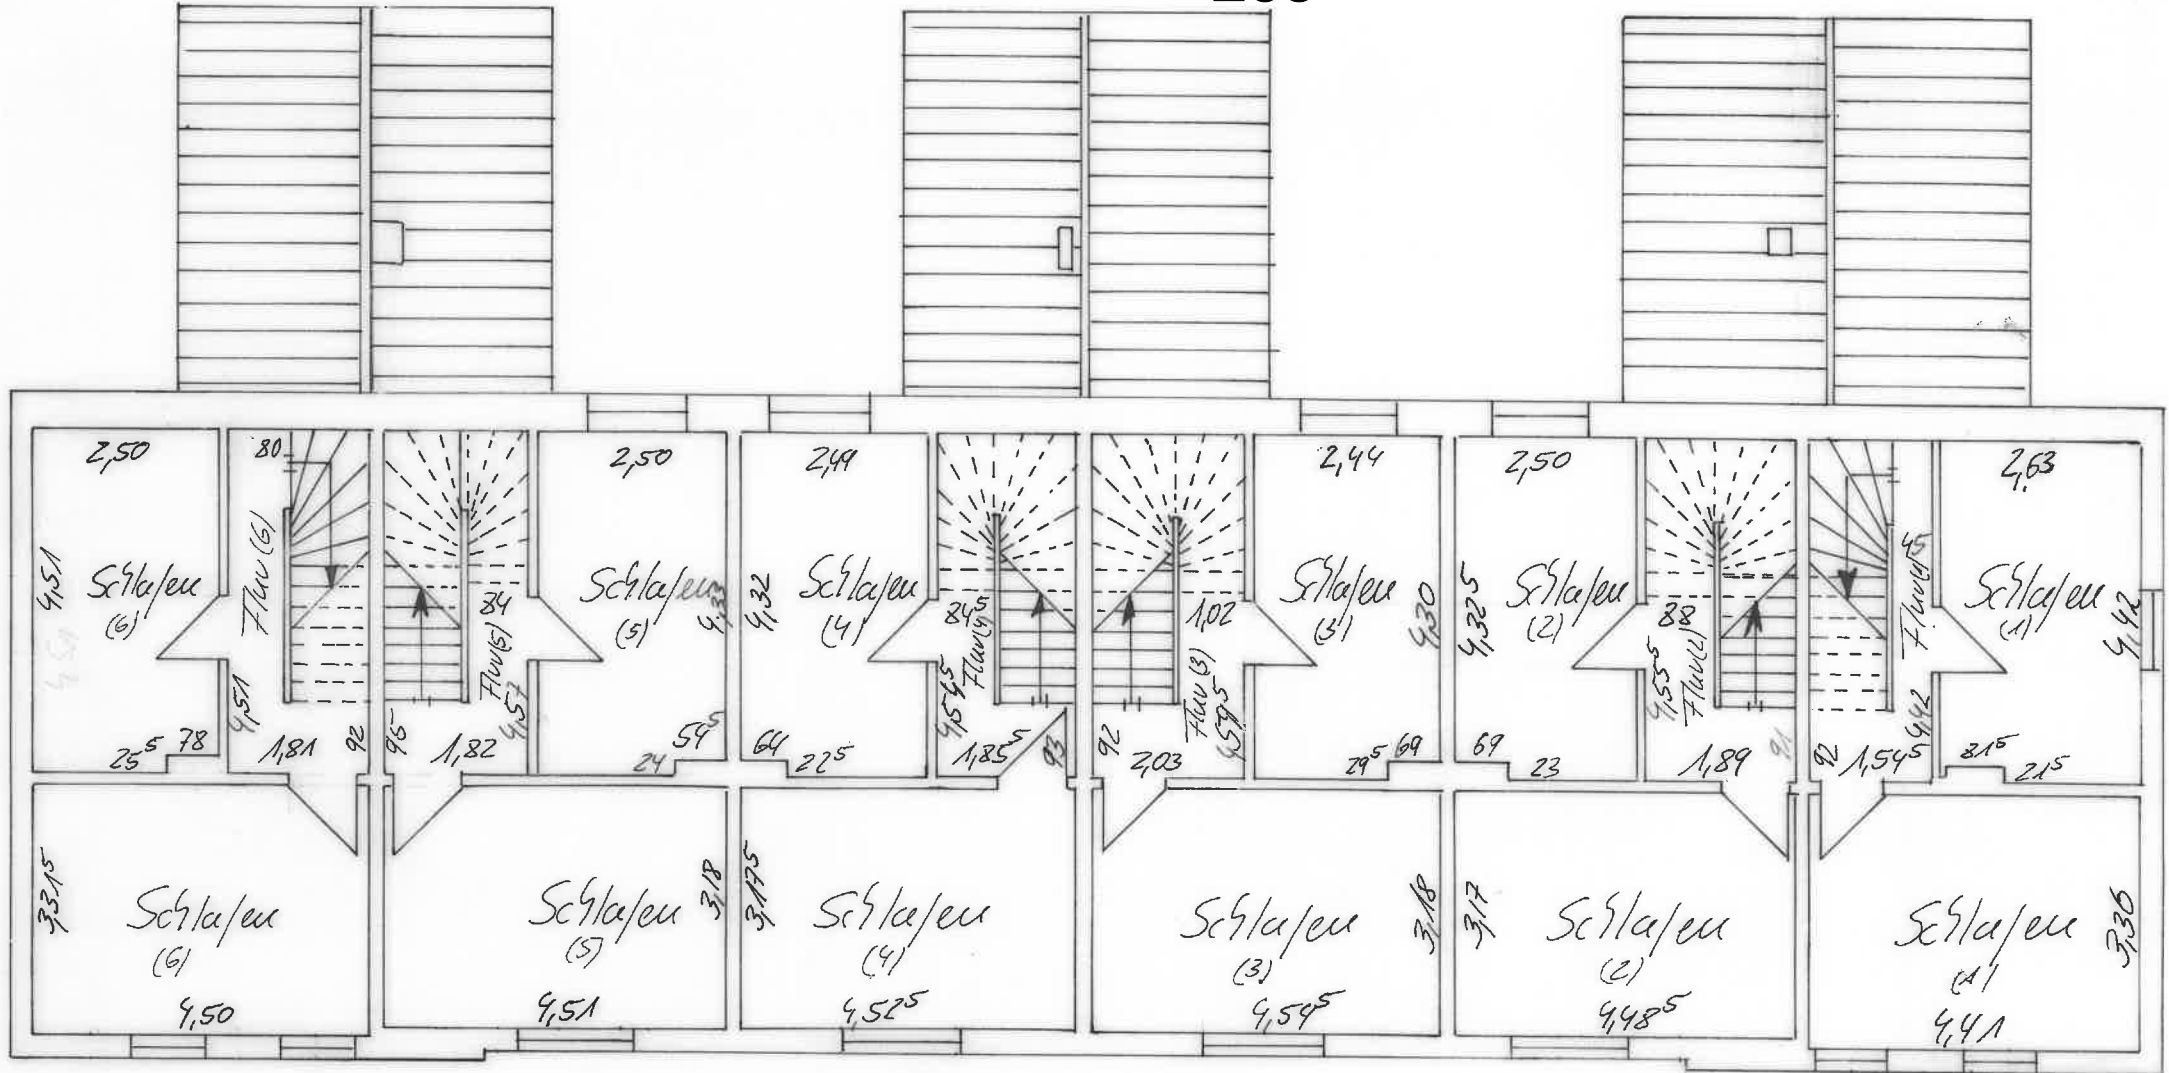

270

FIRMA F. H. KÜMPERS GmbH & Co KG
 HAUS ELTER STR. 272a - 266a
 1. OBERGESCHOSS M¹: 1: 100

272a


272

270

268


266

266a

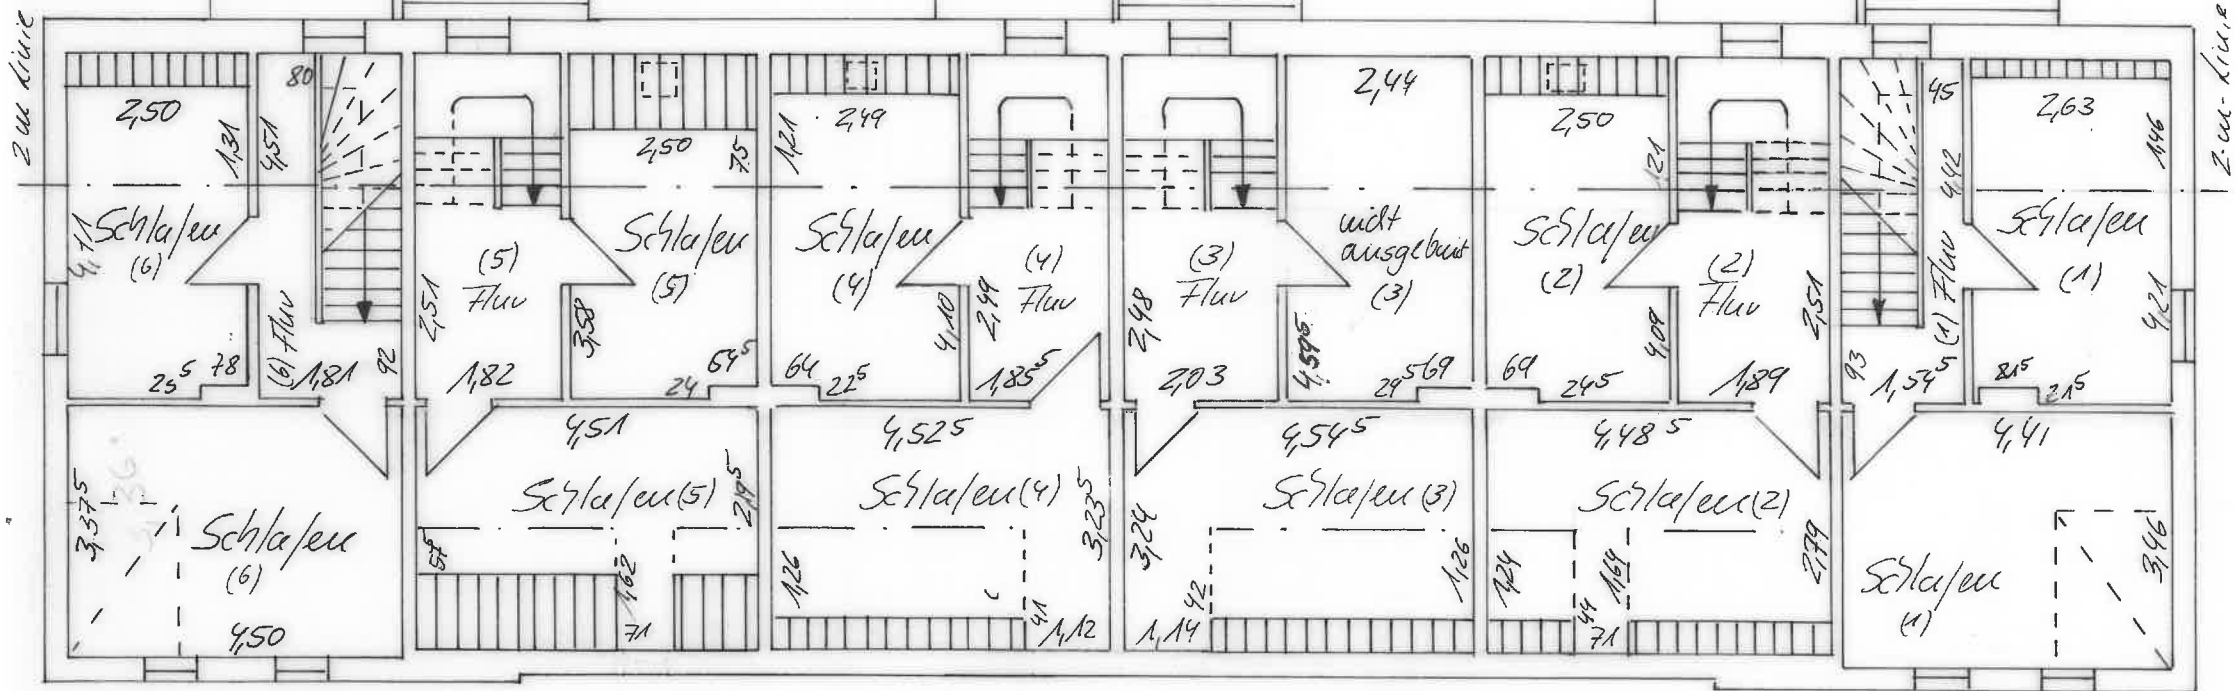


270


FIRMA F.H. KÜMPERS GmbH & Co KG
 HAUS ELTER STR 272a - 266a
 DACHGESCHOSS M^a 1: 100

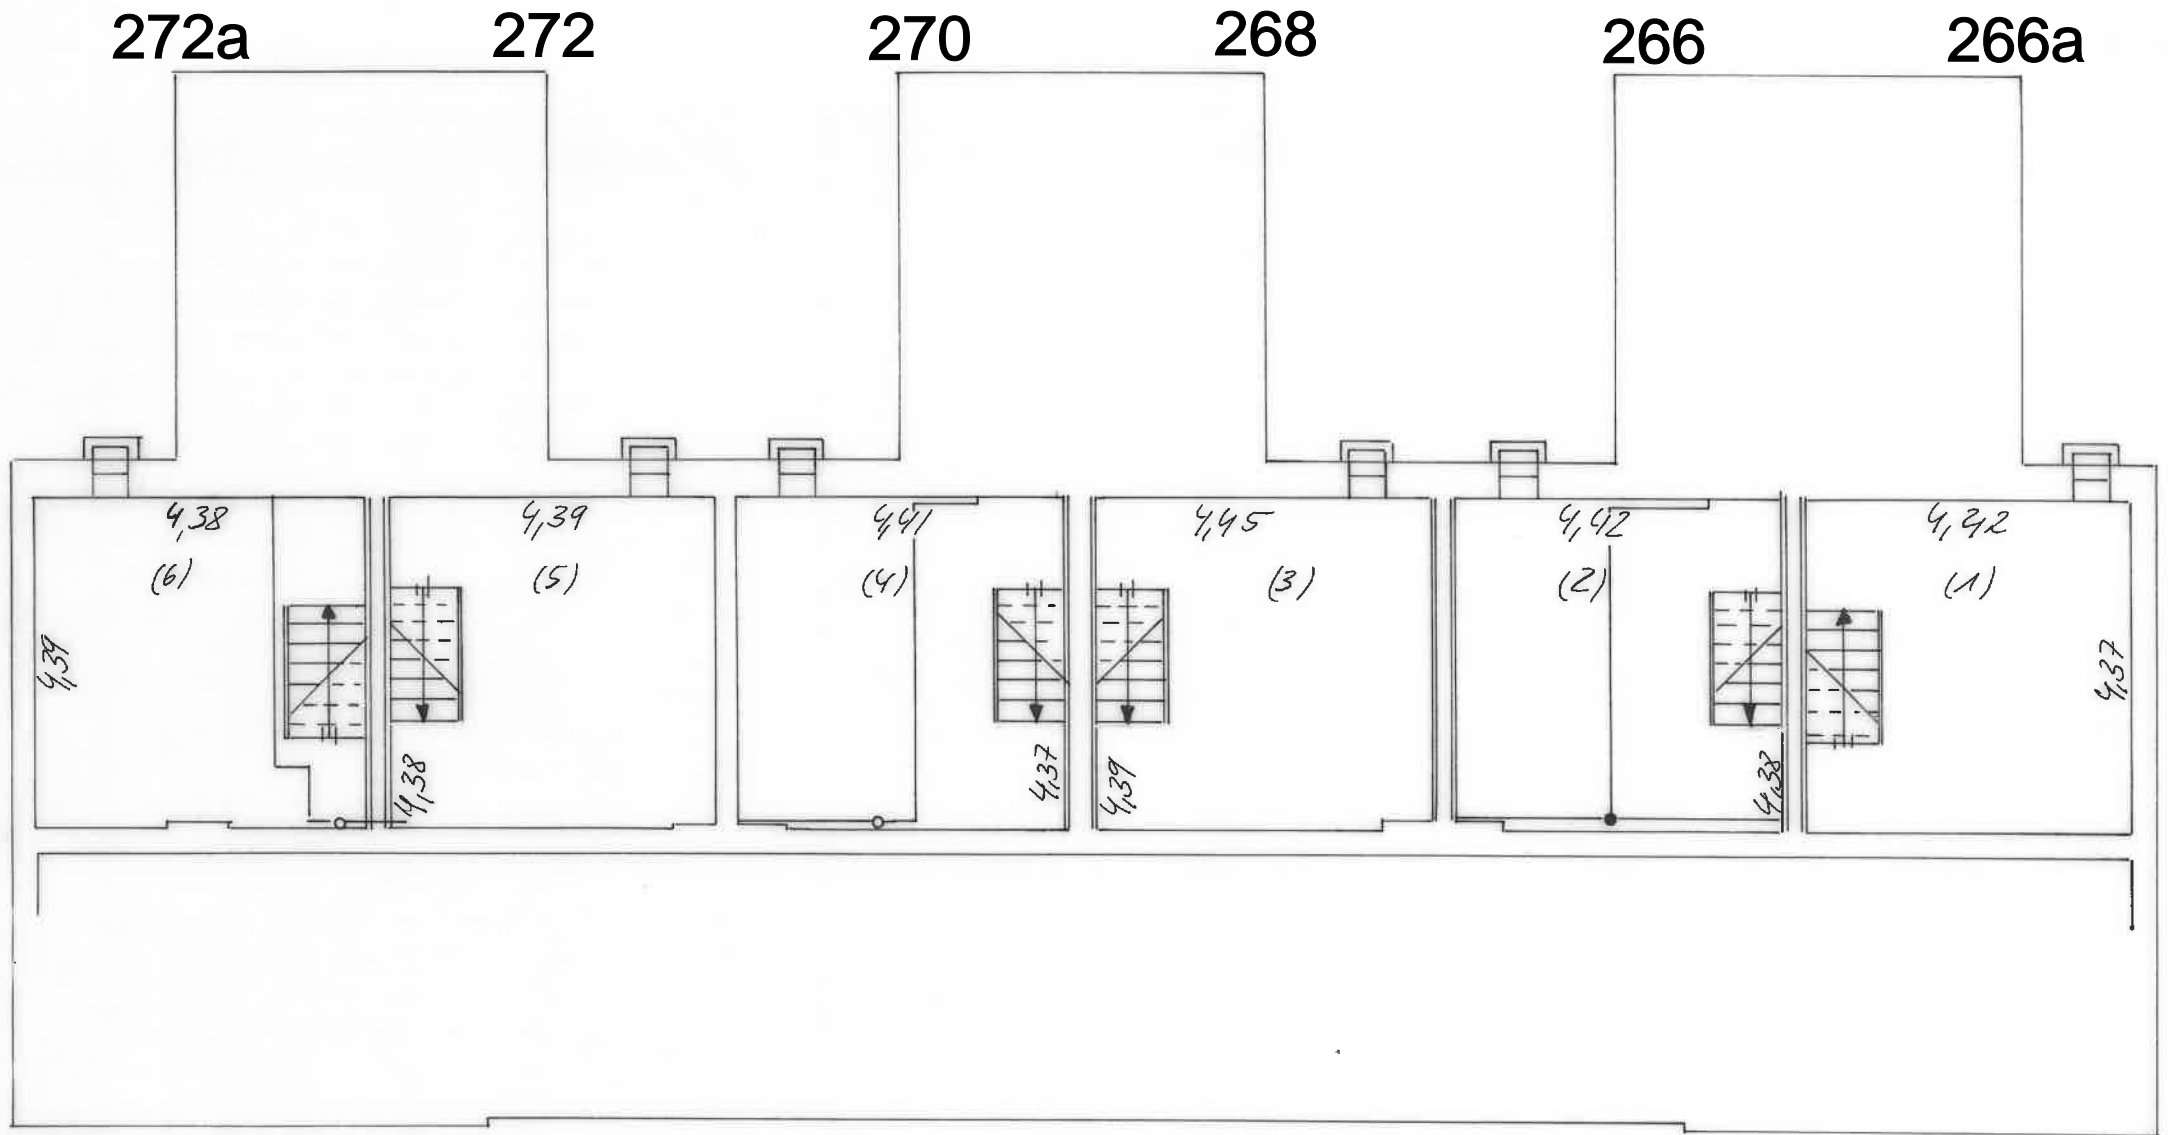

FIRMA F.A. KÜMPERS GmbH & Co KG
 HAUS ELTER STR 272a - 266a
 KELLER M¹ 1:100
 WASSERANSCHLUSS

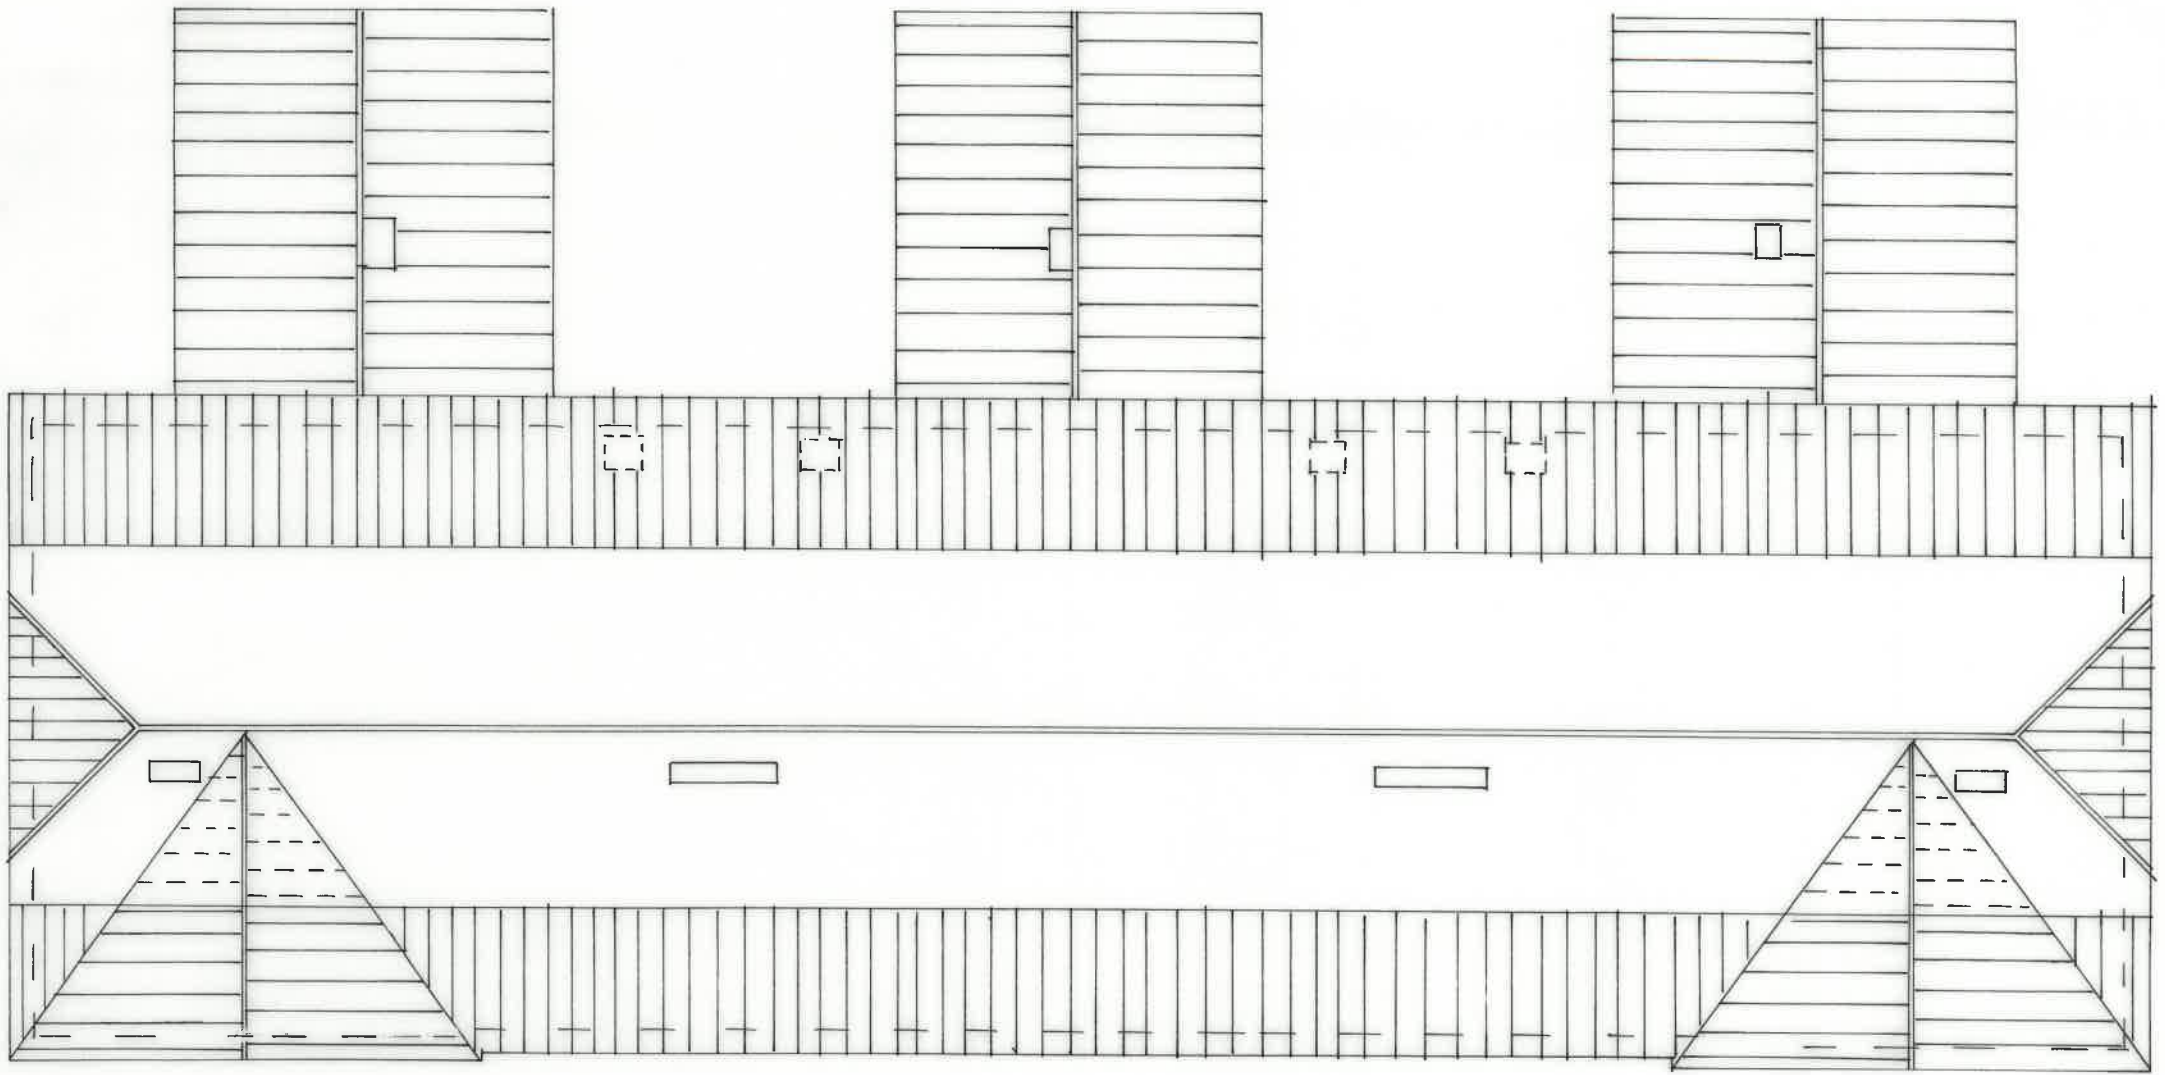


FIRMA F.A. KÜMPERS GmbH & Co KG
HAUS ELTER STR 272a - 266a
SPITZBODEN M¹ 1/3 100

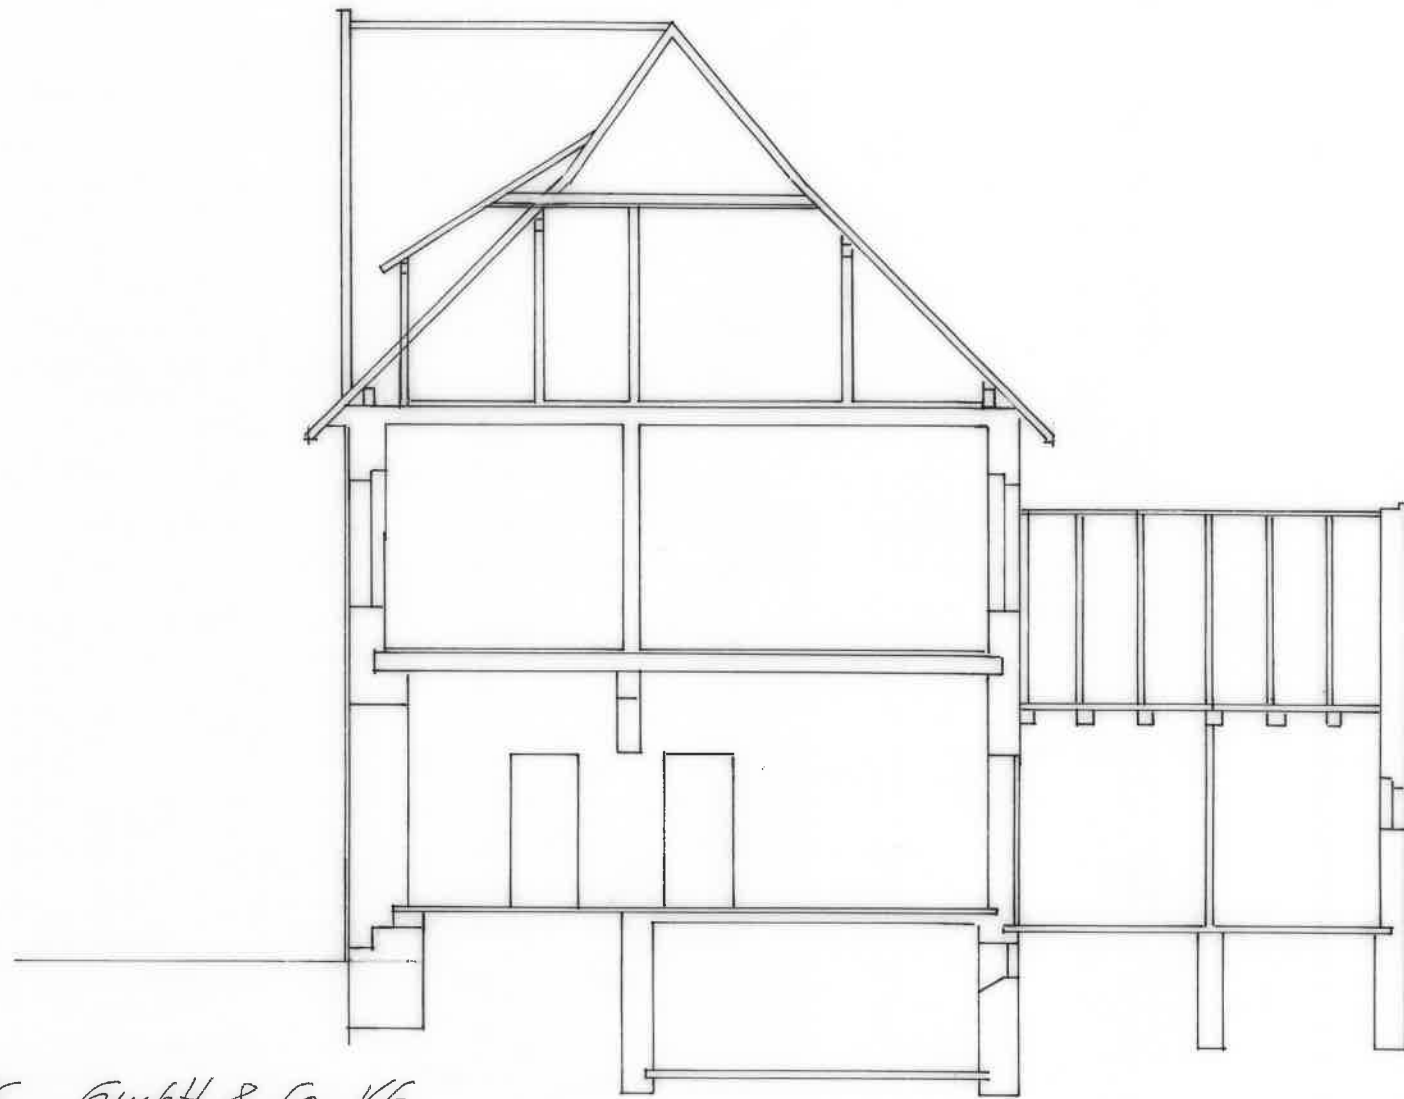

FIRMA F.A. KÜMPERS GmbH & Co KG

HAUS ELTER STR 272a - 266a

SCHNITT M¹ 1:100

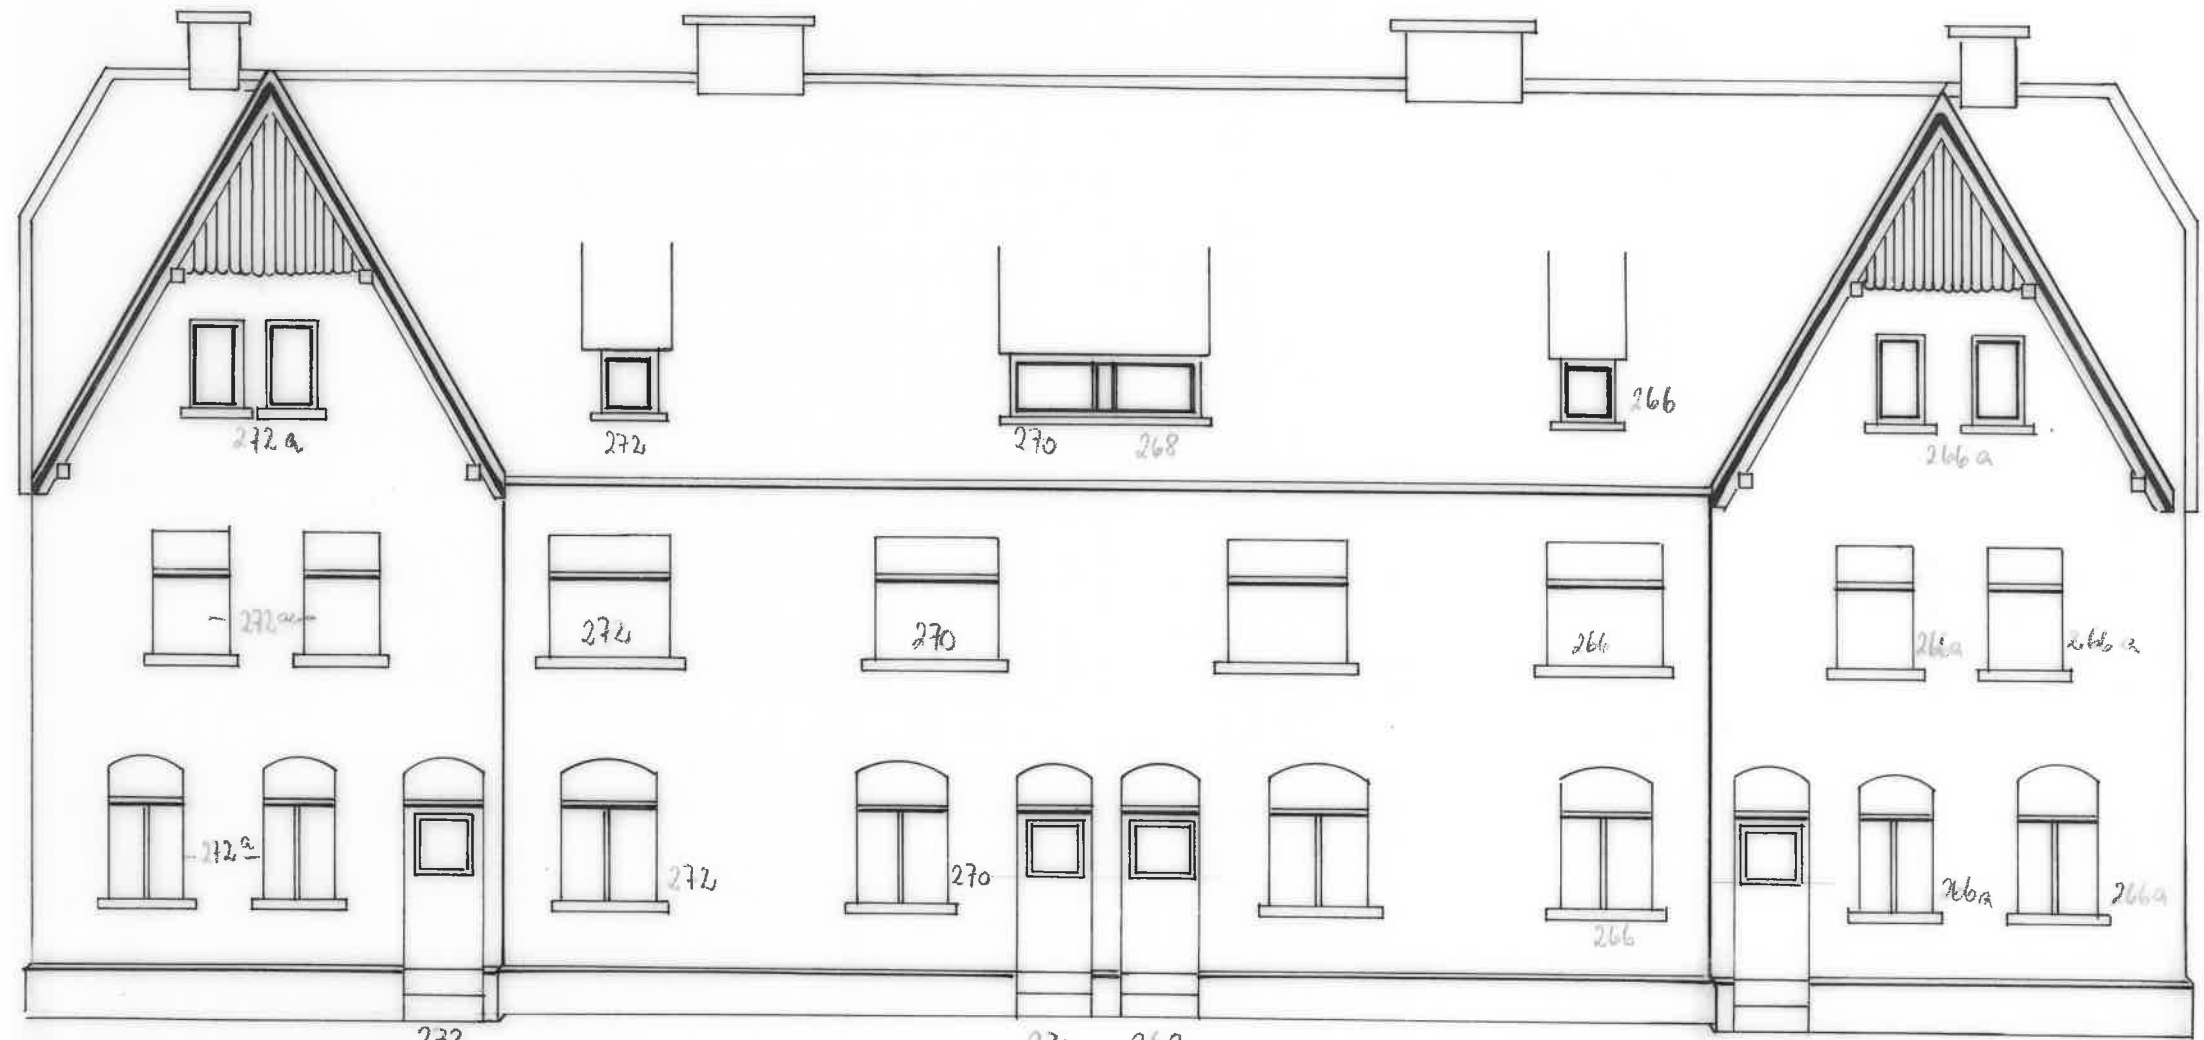

FIRMA F.H. KÜMPERS GmbH & Co KG
 HAUS ELTER STR. 272a - 266a
 VORDERANSICHT M¹ A: 100

272

270 268

266

272a

272

270 268

266

266a

272a

272

270

266

266a

266a

272a

272


270

268

266

266a


266a

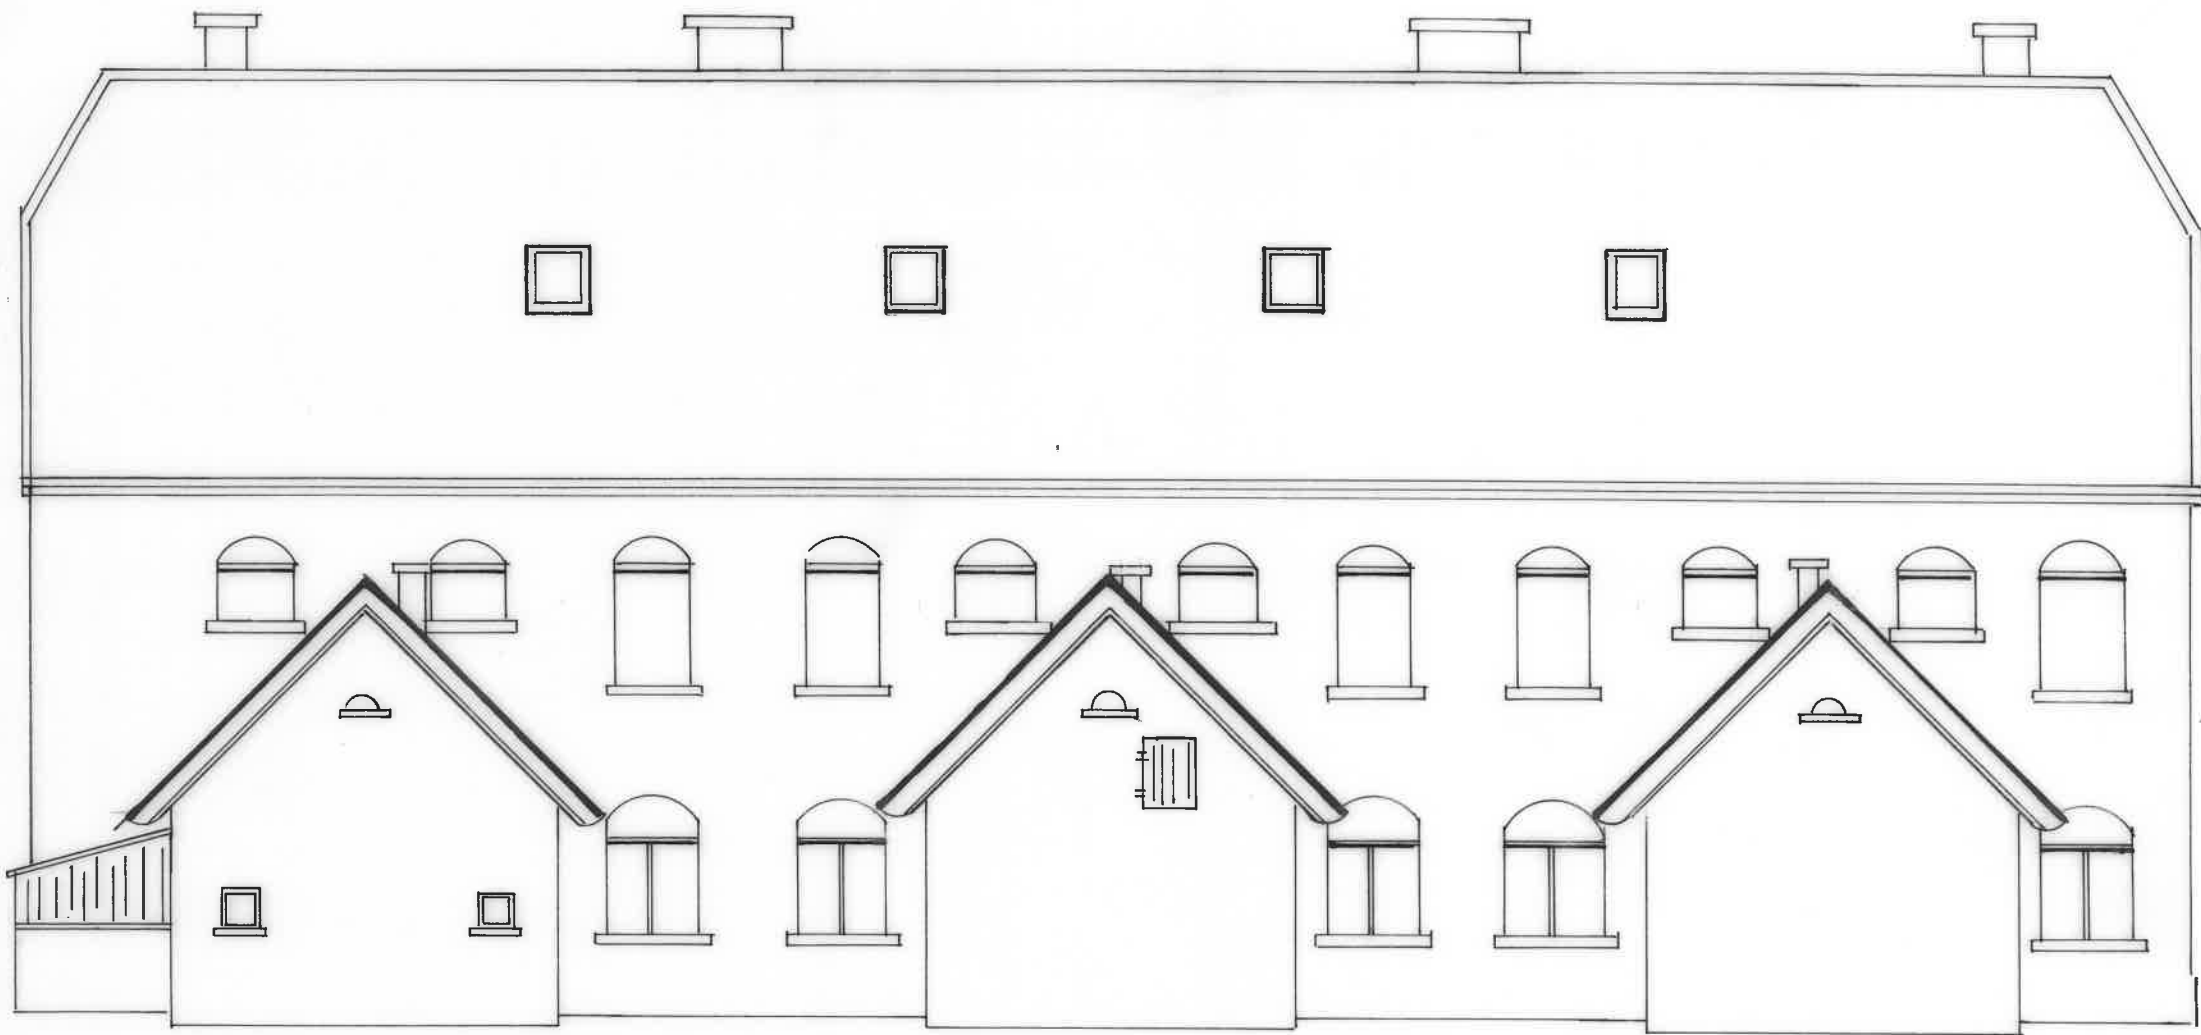

FIRMA F.F. KÜMPERS GmbH & Co KG

HAUS ELTER STR. 272a - 266a

HINTERANSICHT M \approx 1:100

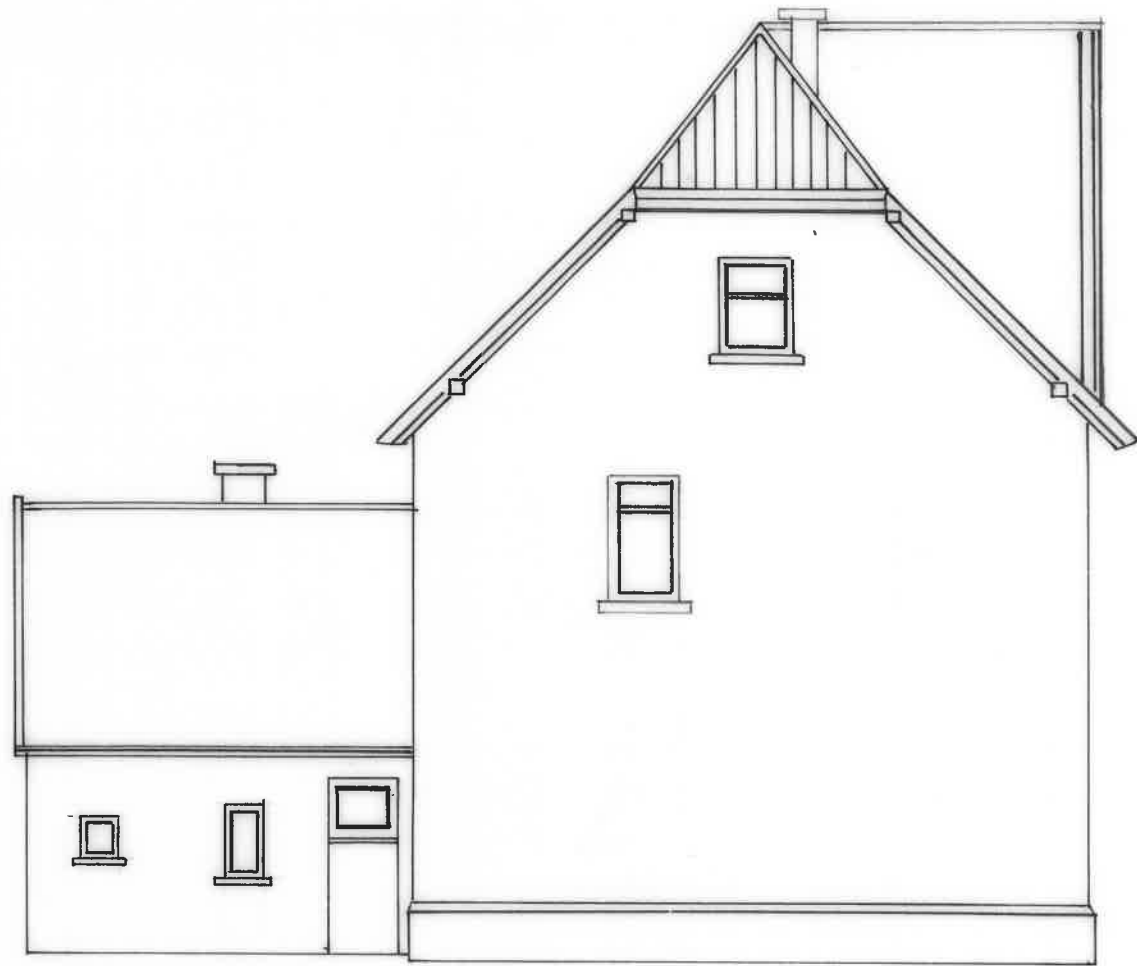

FIRMA F. KÜMPERS GmbH & Co KG

HAUS ELTER STR. 272a - 266a

SEITENANSICHT 272a M² 1:100



FIRMA F.H. KÜMPERS GmbH & Co KG
HAUS ELTER STR 272a - 266a
SEITENANSICHT M \approx 1:100