



Grundrisse

Erdgeschoss :

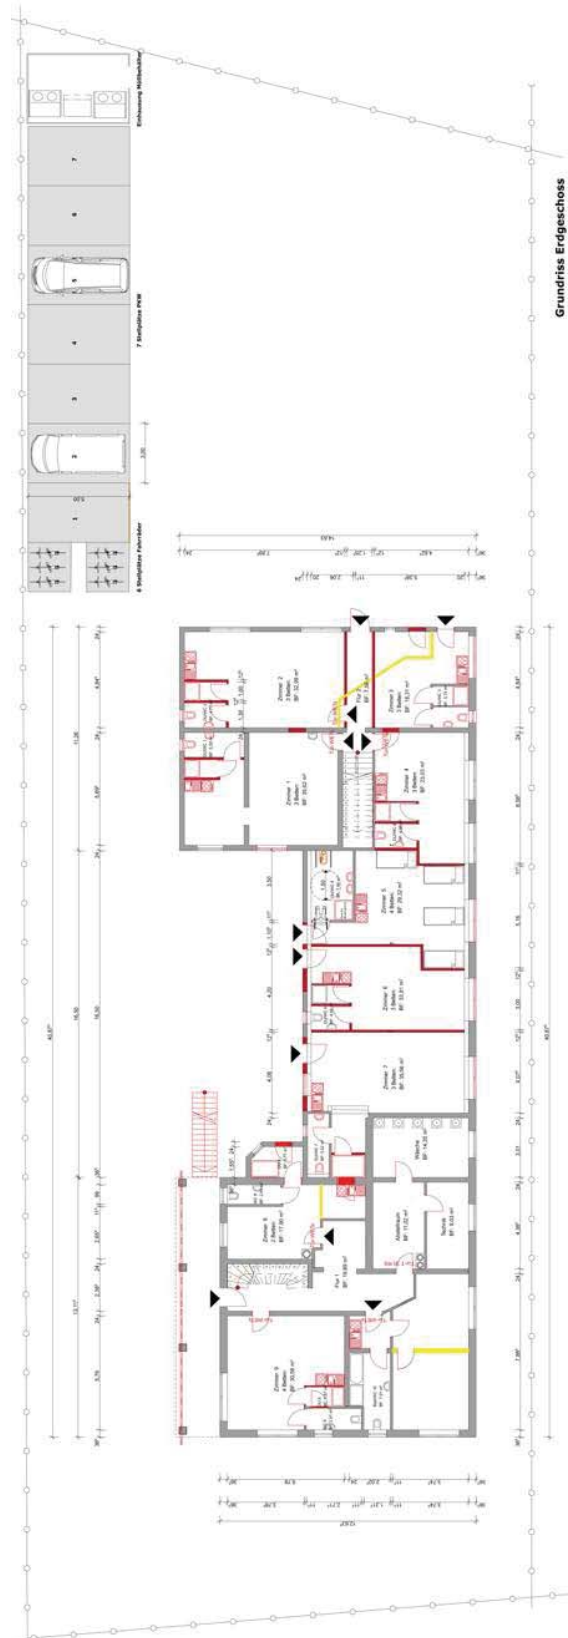


Obergeschoss :

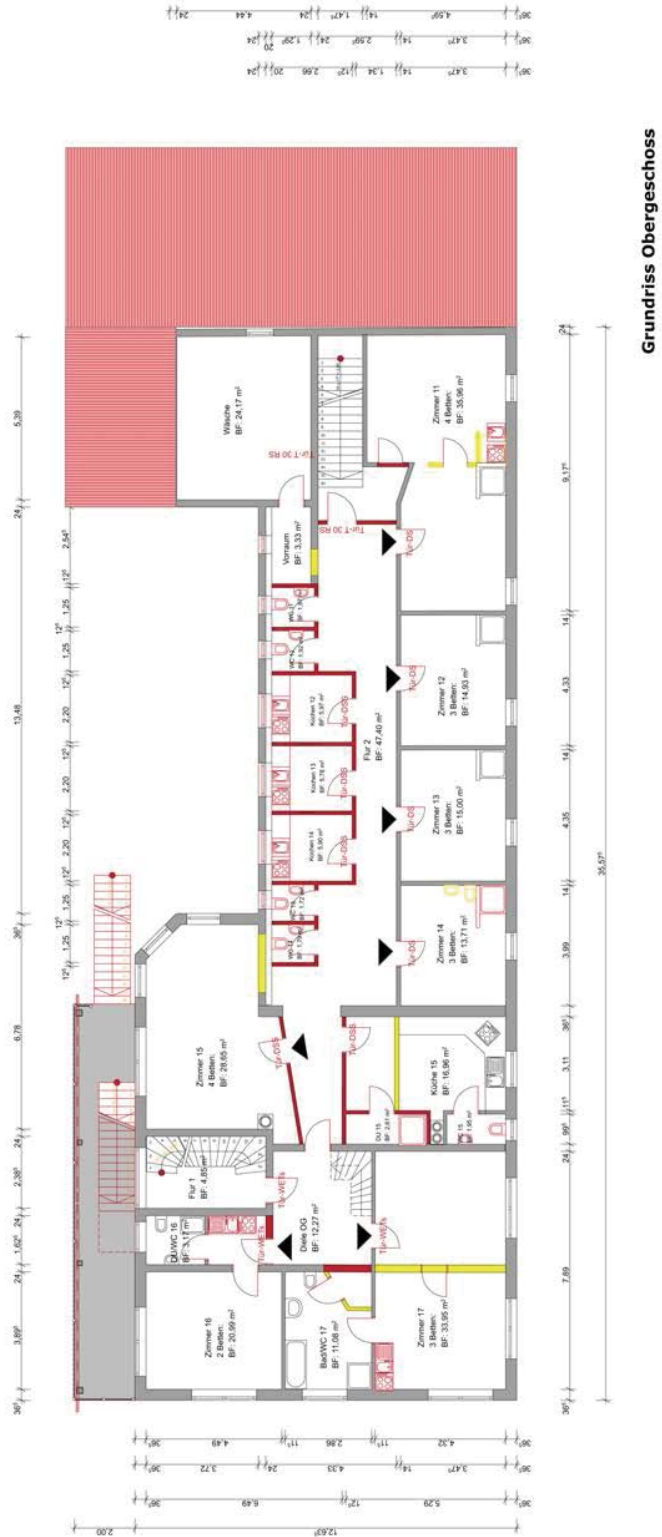

Grundriss Obergeschoss

Dachgeschoss :

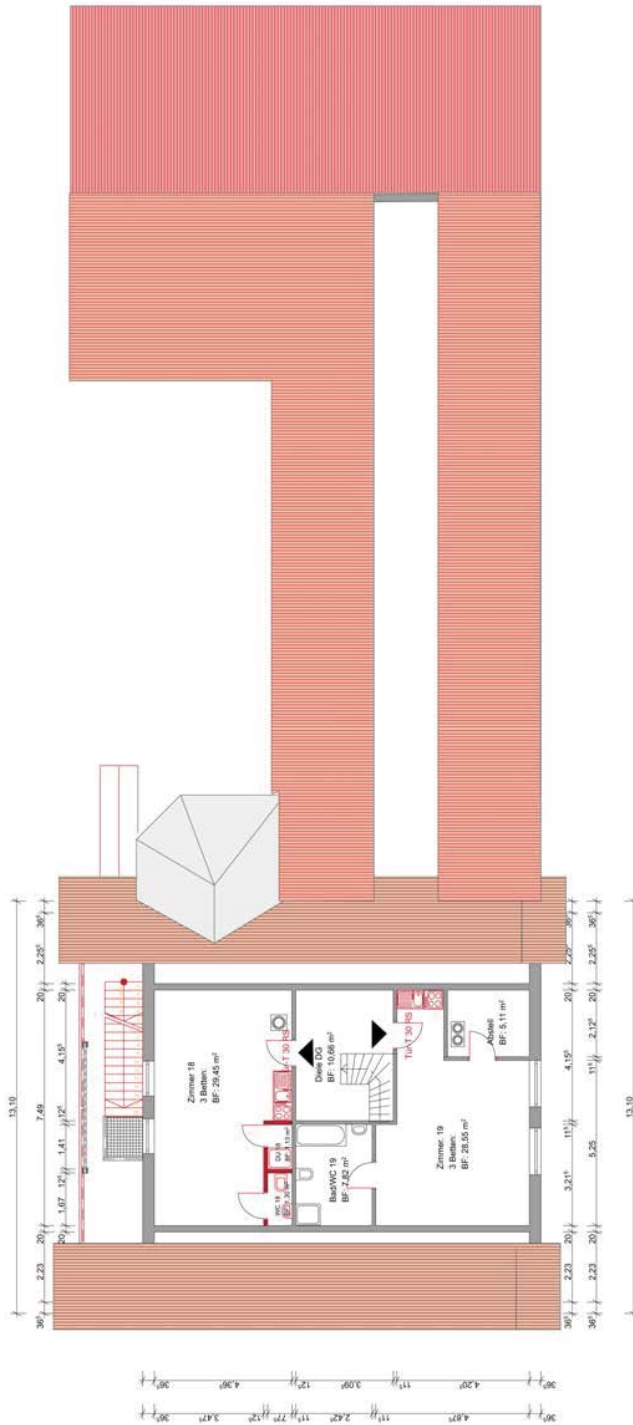

Grundriss Dachgeschoss