


Legende		R 101	Raumnummer
* Höhe	Meßpunkt – Fußboden	15	Berechnung
* 0 Höhe	Meßpunkt – UK Decke	(UH Höhe)	A=75,00m ²
		(BH Höhe)	D=36,35m
			Nettofläche
			Umfang
			Materialangaben
—	Begrenzung von Flächen geschlitzter Bauteile in massiver Bauweise		
—	Begrenzung von Flächen geschlitzter Holzkonstruktionen und Verkleidungen		
—	Begrenzung von Flächen geschlitzter Metallkonstruktionen		
- - - - -	Begrenzung von Flächen geschlitzter Bauteile unzugänglicher Bereich		
—	Sichtbare Kanten von Bauteilen in massiver Bauweise		
—	Sichtbare Kanten von Holzkonstruktionen und Verkleidungen		
— - - - -	Unsichtbare Kanten von Bauteilen in massiver Bauweise		
... - - - - -	Deckenspiegel – sichtbare Kanten von Bauteilen in massiver Bauweise		
... - - - - -	Deckenspiegel – sichtbare Kanten von Holzkonstruktionen und Verkleidungen		
—	Kenzeichnung von Rillverläufen		
— - - - -	Kennzeichnung von Schnittverläufen		

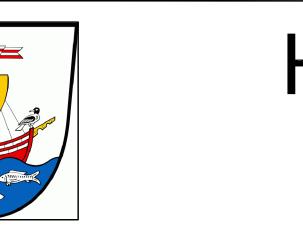

Hansestadt Wismar
Amt für Zentrale Dienste
Abt. Gebäudemanagement

Planerstellung/Vermessung:
Holger Döring + Rainer Wulff
Ingenieur- und Vermessungsbüro
Kanalstraße 20 23970 Wismar
TEL 03841 / 21 29 66 FAX 03841 / 21 30 62

Hansestadt Wismar
Hinter dem Rathaus 3 - Zum Weinberg
Grundriss Obergeschoss
Maßstab 1:50
Blatt 3

Kreis: Nordwestmecklenburg Auftrags-Nr.: P3670 gemessen: 12/2014
Gemeinde: Hansestadt Wismar Blattanzahl: 3 gezeichnet: 12/2014
Gemarkung: Hansestadt Wismar Lagebezug: GK S42/83 (3') geprüft:
Flur-/Flurst.: 1 / 1675-8 Höhenbezug: HN76
Plotdatum: 15.01.2015