


22/07/22

6

Wohnung 001 1. OG Lichs

Freddy Kraw, Breslauerstr. 74, 67659 Kaiserslautern

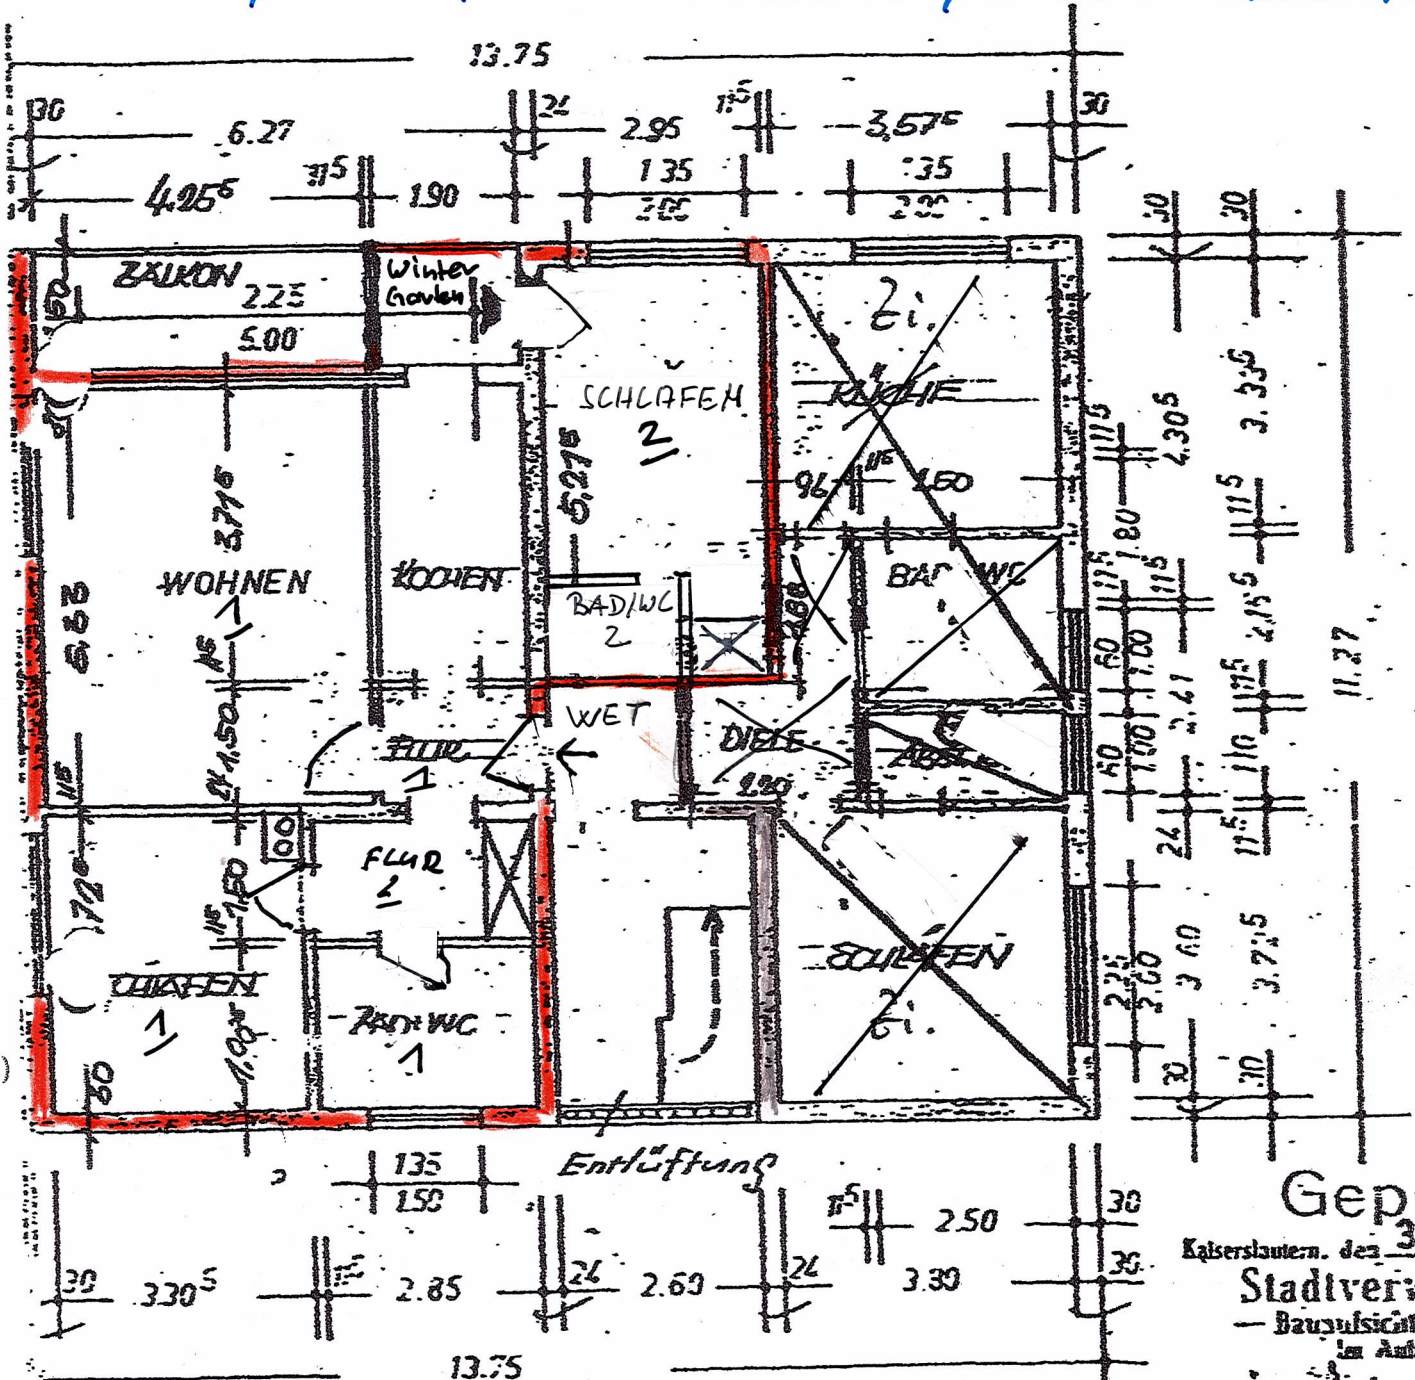

Gepr.
Kaiserslautern, den 3.7.
Stadtverw.
Baupolizeität.
im Auftrag

Schlafen 1 = 12,31 m²
Schlafen 2 = 13,13 m²
Bad 1 = 5,98 m²
Bad 2 = 2,25 m²
Flur 1 = 3,12 m²
Flur 2 = 4,56 m²

Wohnen 1 = 22,67 m²
Küche = 7,05 m²
Wintergk = 2,85 m²
= 73,92 m²
Balkon = 6,37 m²