


ERDGESCHOSS

M. 1:100

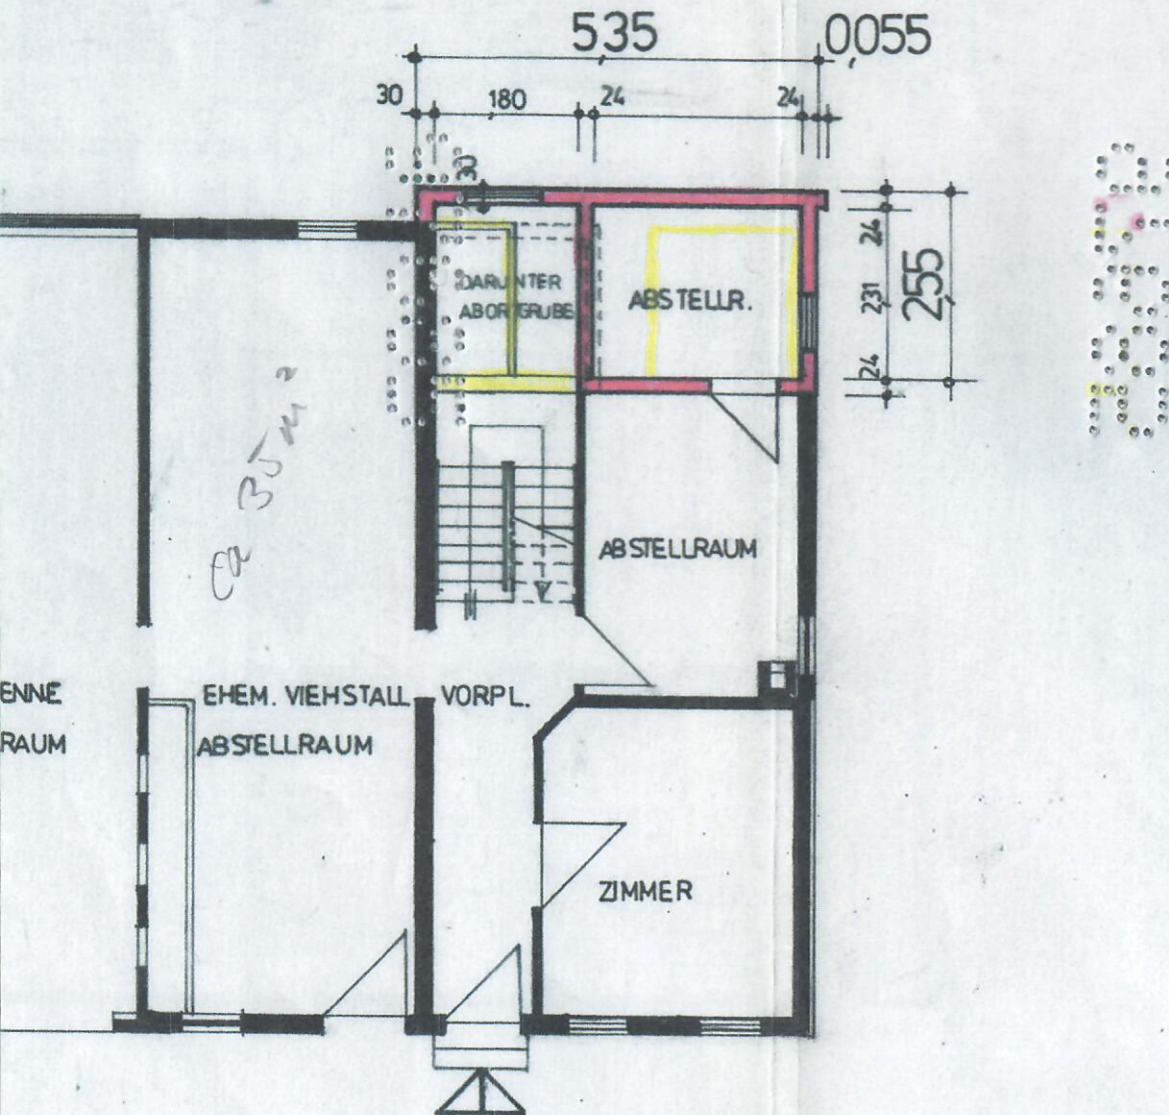

ALTENSTEIG-ÜBERBERG IM AUGUST 1985
BAUTECHNIKER:

Friedrich Roller
Bautechniker
Schillgasse 3
7272 Altensteig-1