


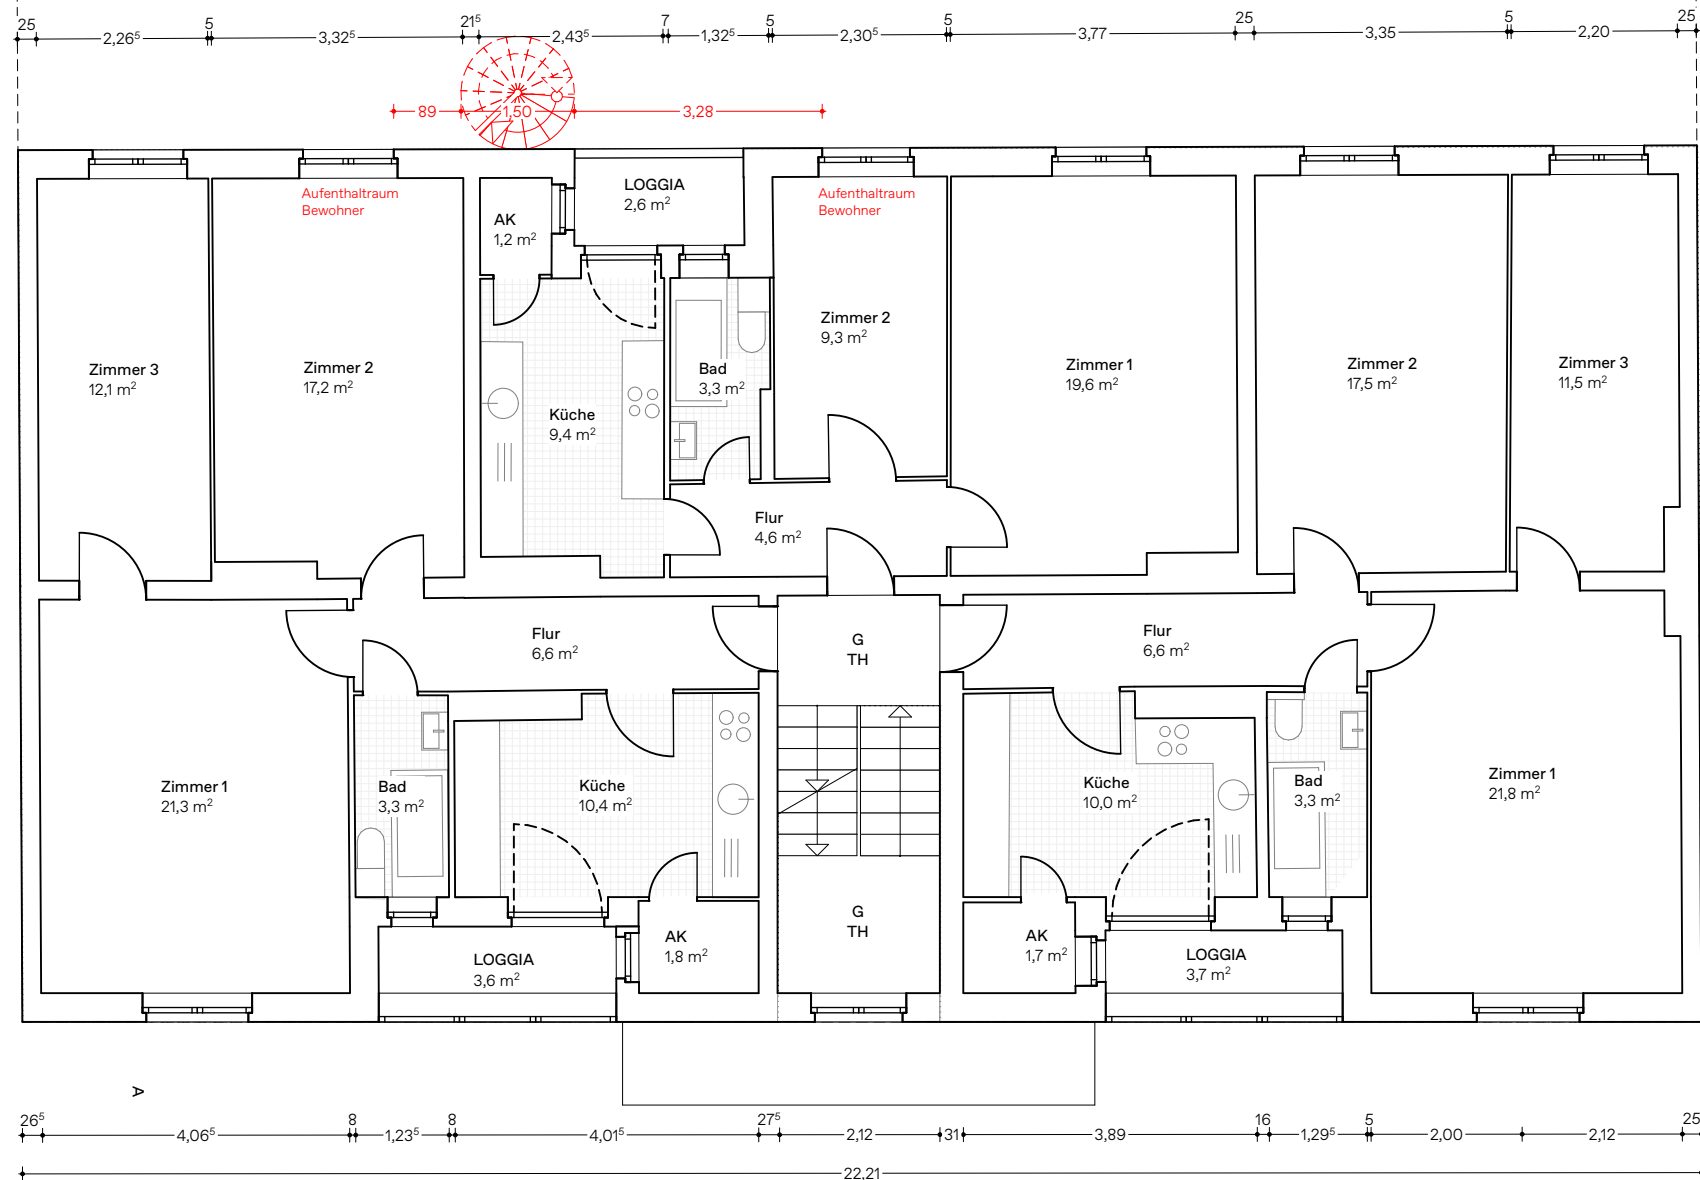

ANMERKUNGEN:


AUFTRAGGEBER:  
Berliner Jungens Development GmbH  
Kienberger Allee 4, 12529 Schönefeld

UNTERSCHRIFT:

Bauherrschaft

Planung

MASSTAB: 1:100, DIN A3 420 X 297 MM, 30.06.2023

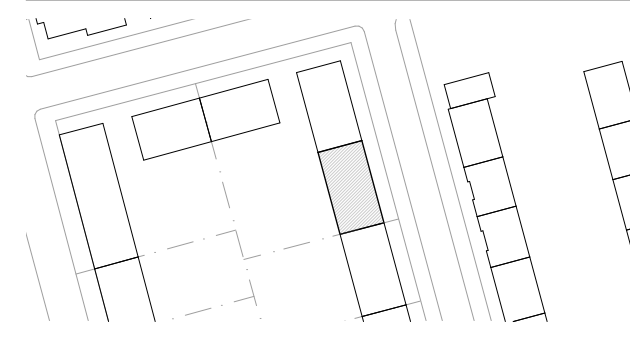

LOES\_BAS\_04  
GRUNDRISS 2.OG

BAS

Baseler Straße 37  
13407 Berlin  
±0,00 = - ü NHN

STUDIO LOES  
Lizama Özdemir Specks  
Architekten Partnerschaft mbB  
Kreuzbergstraße 37  
10965 Berlin  
mail@studio-loes.com  
+49 (0)3052676546