


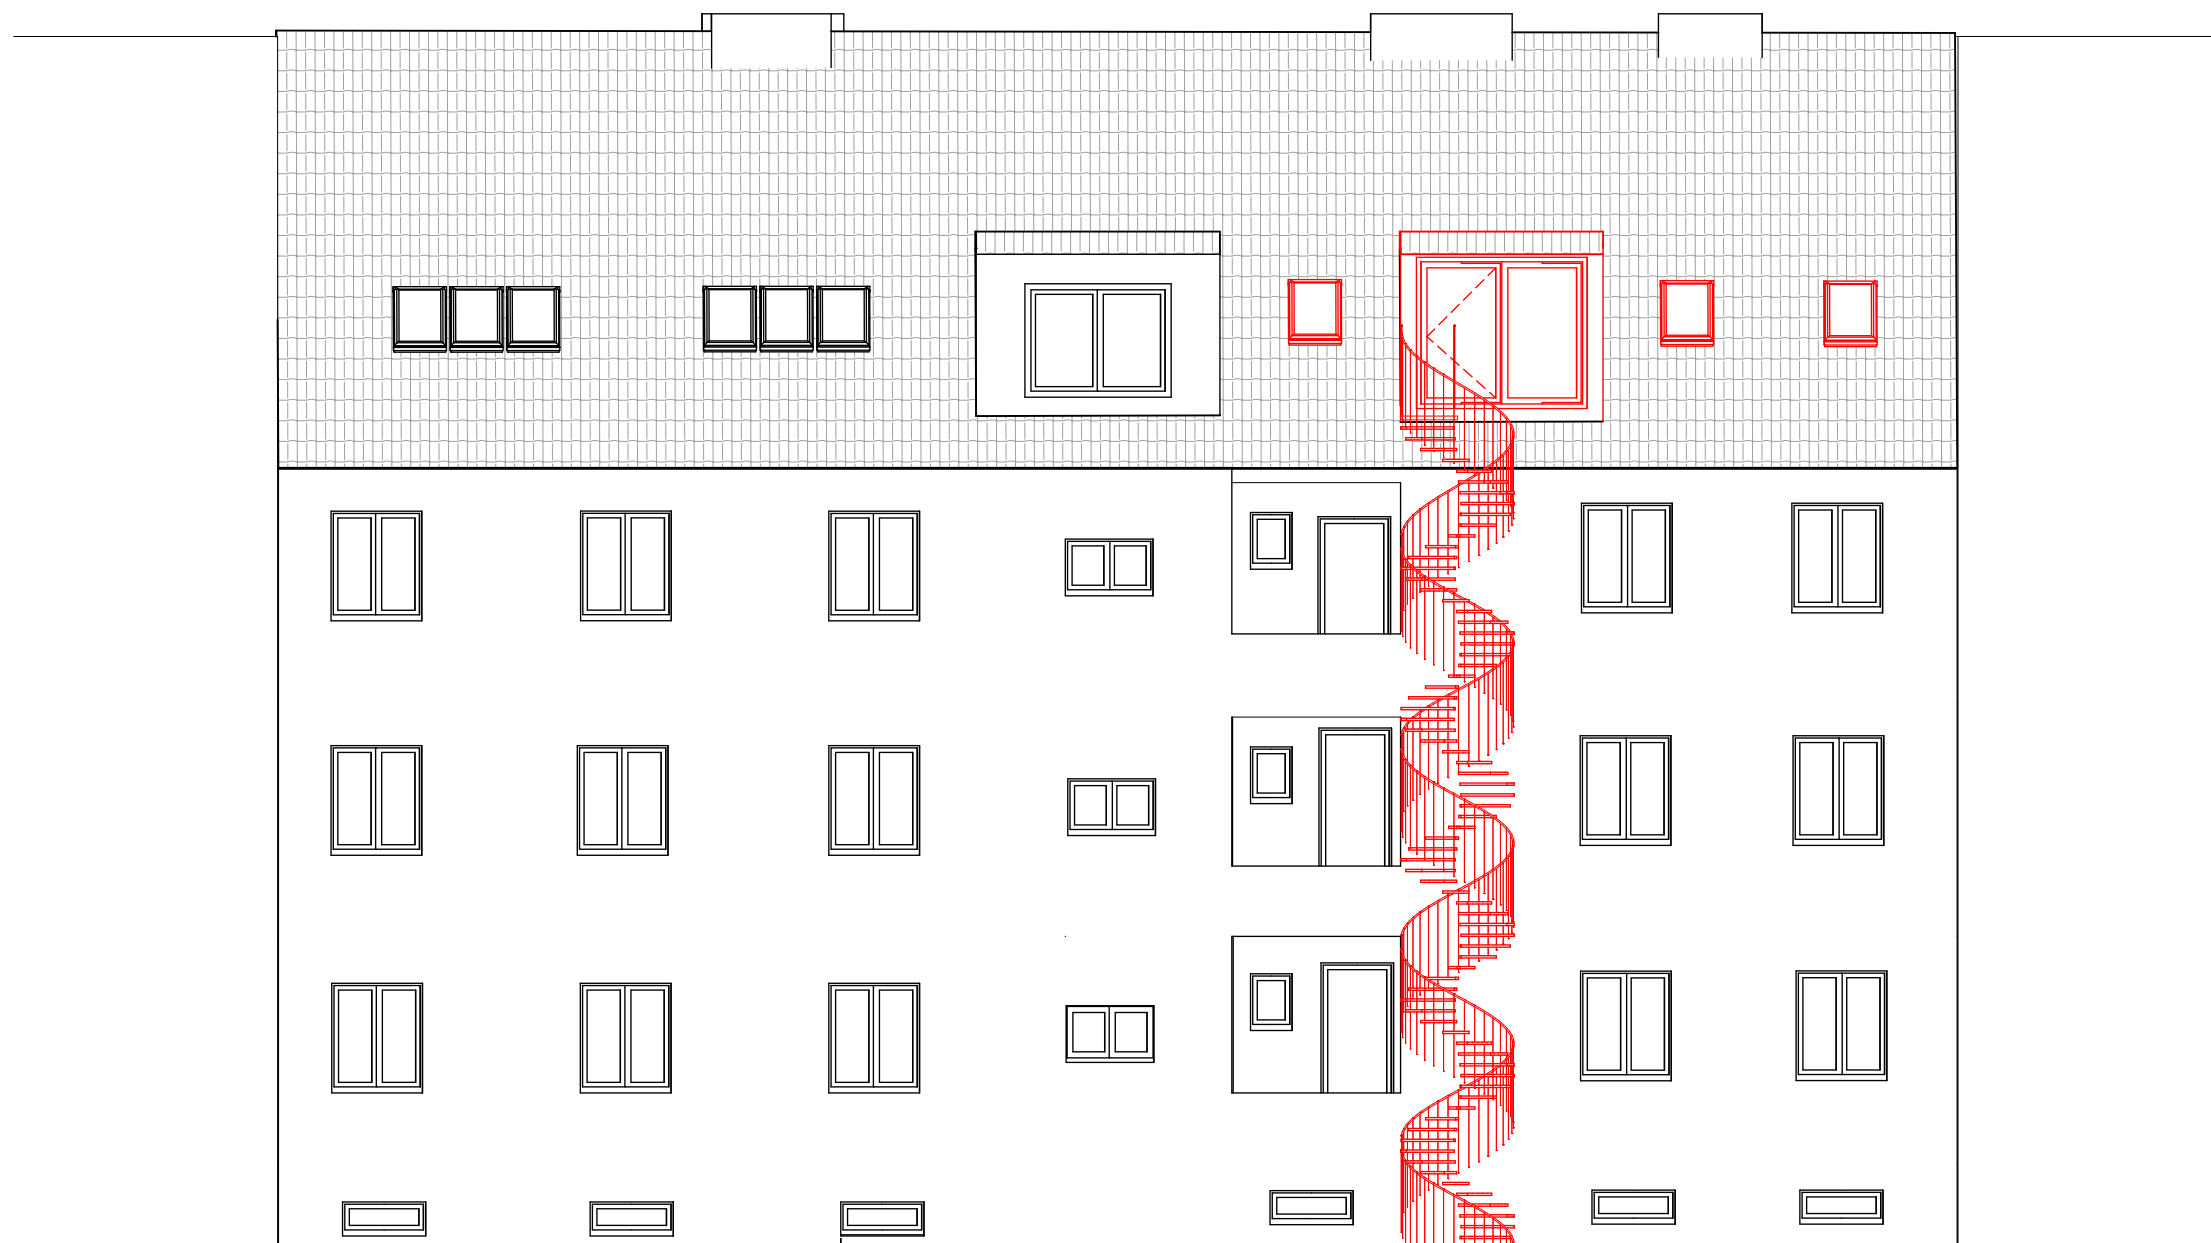

ANMERKUNGEN:


AUFTRAGGEBER:
Berliner Jungens Development GmbH
Kienberger Allee 4, 12529 Schönefeld

UNTERSCHRIFT:

Bauherrschaft

Planung

MASSTAB: 1:100, DIN A3 420 X 297 MM, 30.06.2023

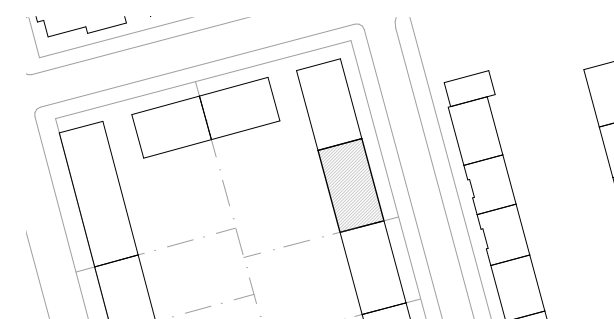

LOES_BAS_06 ANSICHT STRASSE

BAS

Baseler Straße 37
13407 Berlin
±0,00 = - ü NHN

STUDIO LOES
Lizama Özdemir Specks
Architekten Partnerschaft mbB
Kreuzbergstraße 37
10965 Berlin
mail@studio-loes.com
+49 (0)3052676546