


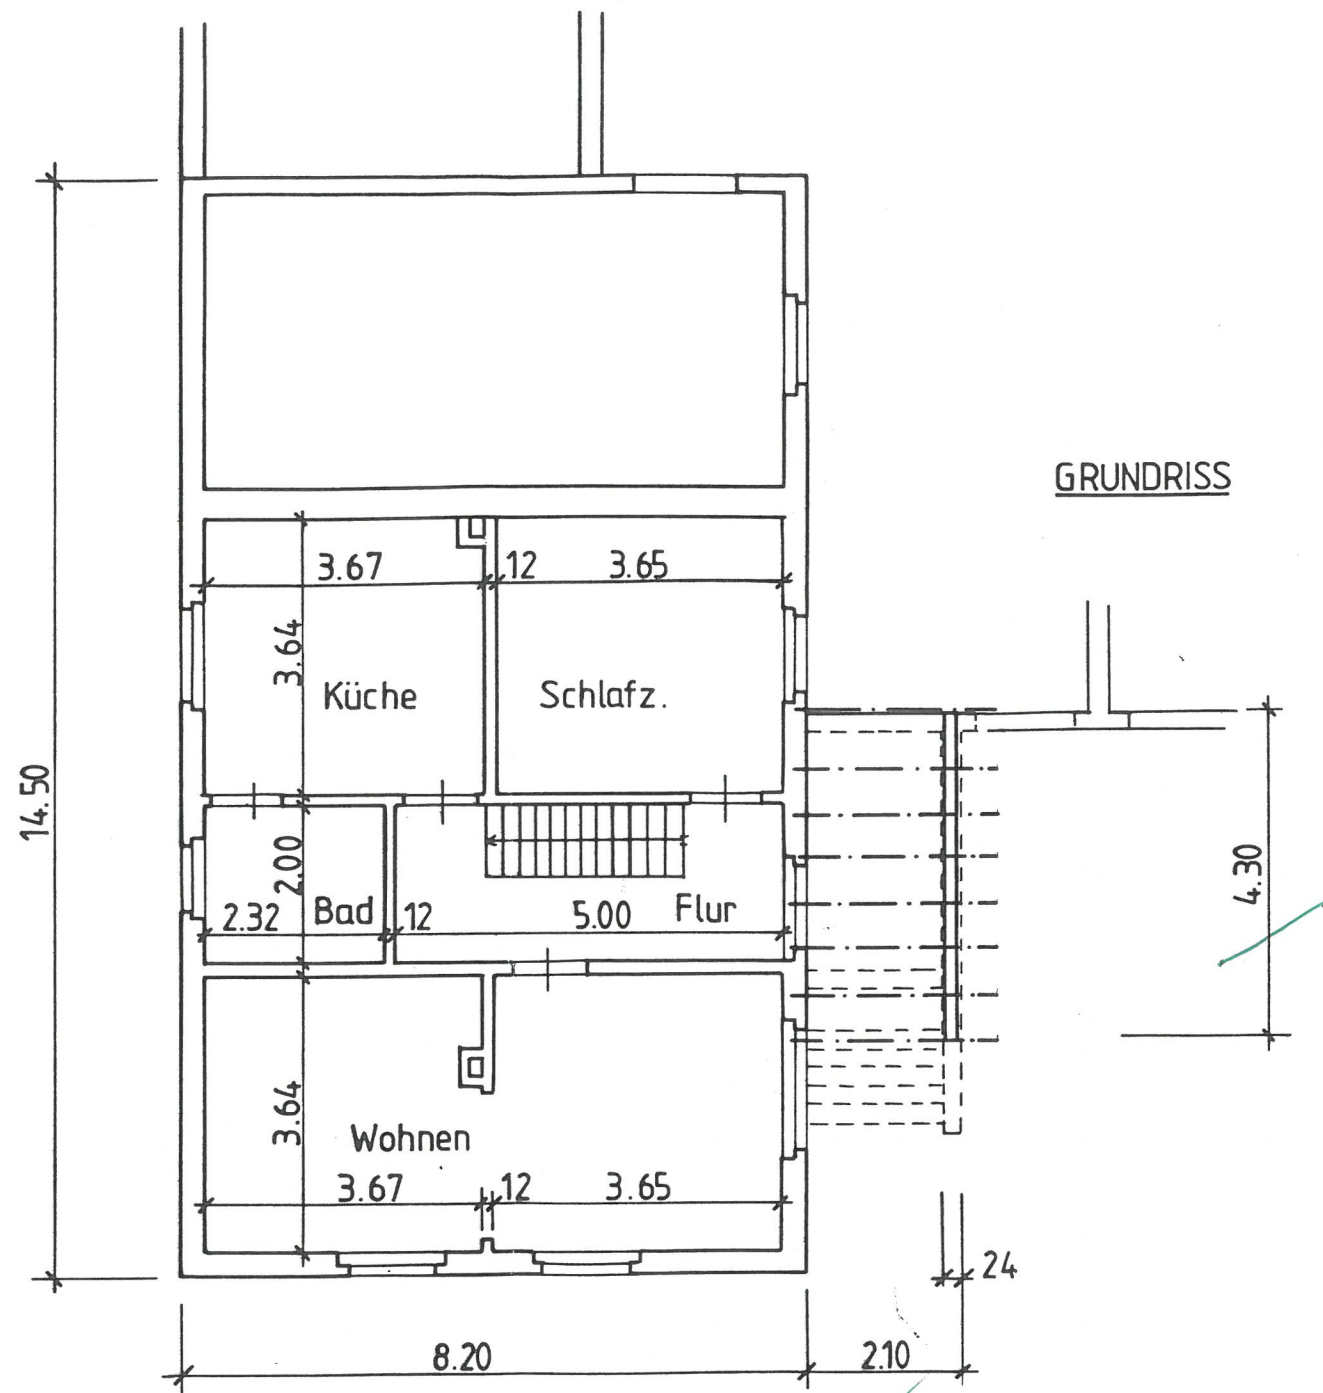

Genehmigt unter den im  
Bauschein Nr. 330/92  
vorgesehenen Bedingungen.

Peine, den 06. Juli 1992

Stadt Peine  
Bauaufsicht

*[Signature]*  
Bauamtsrat

Geprüft  
Bauaufsicht Peine  
A.

*[Signature]*

Anbau einer Balkonüberdachung  
Günter Seligmann  
Am Kuhlager 7  
3150 Peine/Duttenstedt


Grundriß M.1:100

Bauherr: H. J. Seligmann


16.6.92  
Dipl.-Ing.  
Reinhard Funk  
Trautendorfer Str. 4  
3150 Peine-Sted.  
Tel. 05171/41232

Z. d. A.

ANSICHT OSTEN

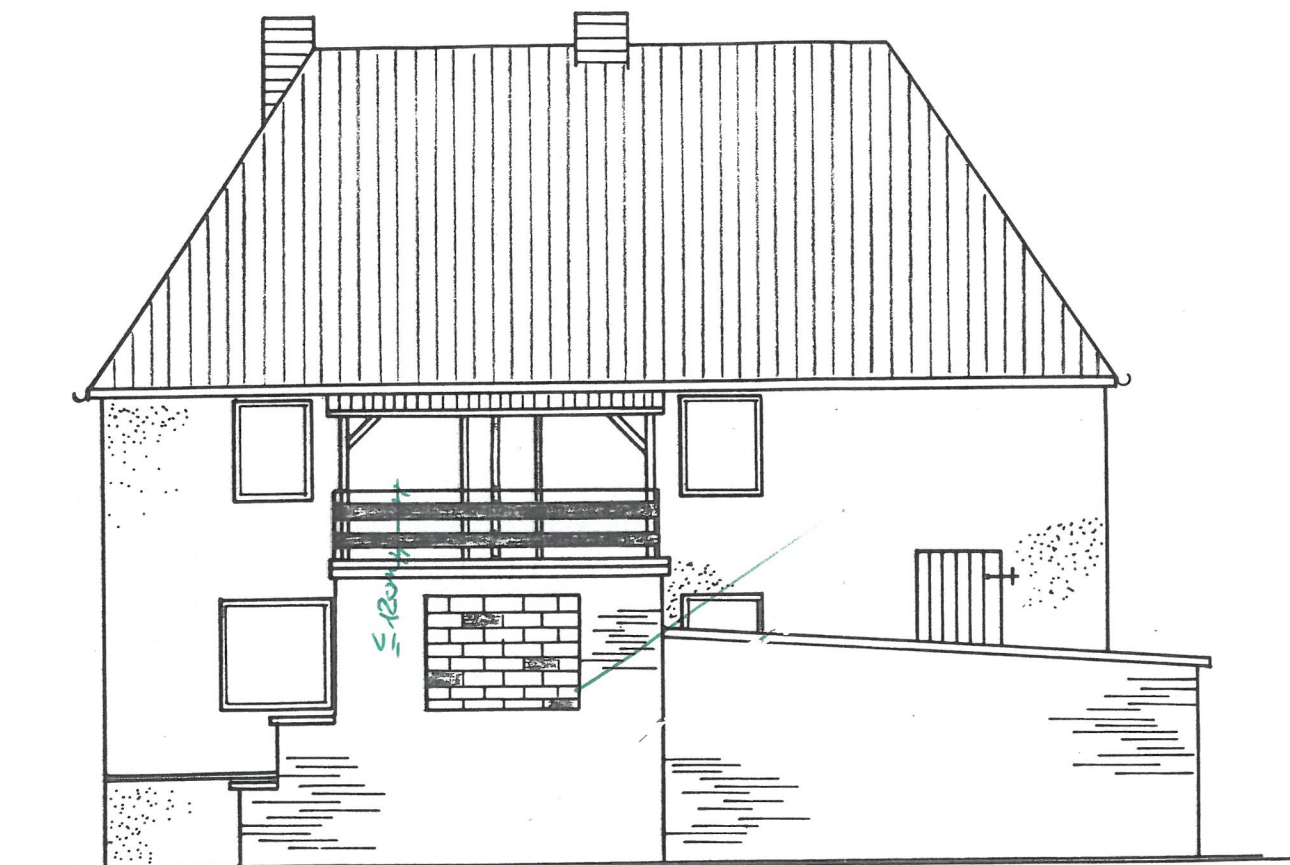

ANSICHT SÜDEN

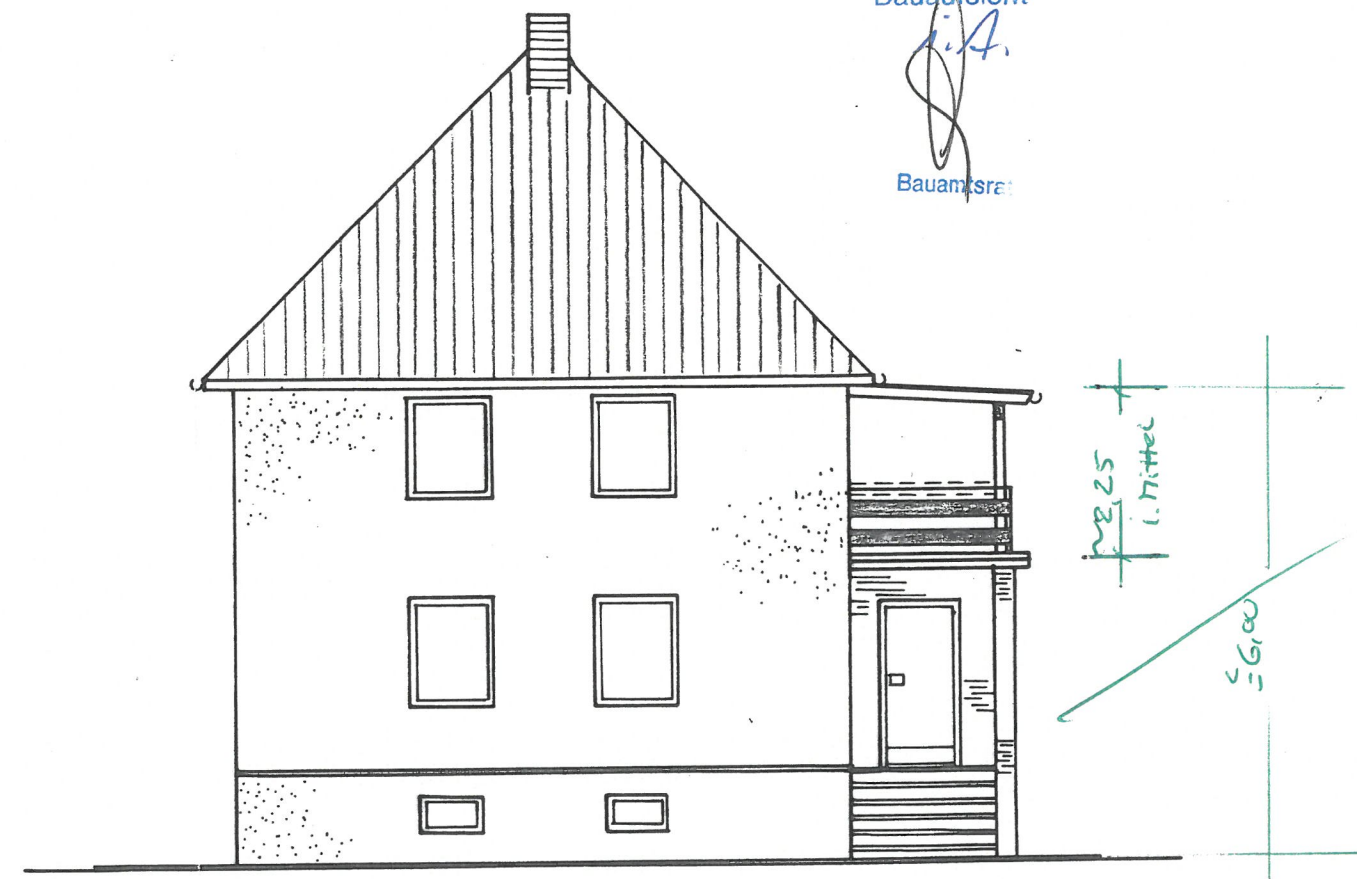

Genehmigt unter den im  
Beschein Nr. 330/92  
vorgesehenen Bedingungen.

Peine, den 06. Juli 1992

Stadt Peine

Bauaufsicht

*J. A.*

Bauamtsrat

Geprüft  
Bauaufsicht Peine  
(A)

*W. A.*


Anbau einer Balkonüberdachung  
Günter Seligmann  
Am Kuhlager 7  
3150 Peine/Duttenstedt

Ansichten M. 1:100

Bauherr: *H. J. Seligmann*

16.6.92  
Dipl.-Ing.  
**Reinhard Funk**  
Trautenader Str. 4  
3150 Peine-Sted.  
Tel. 0517 / 41232

vorh. Wohnhaus

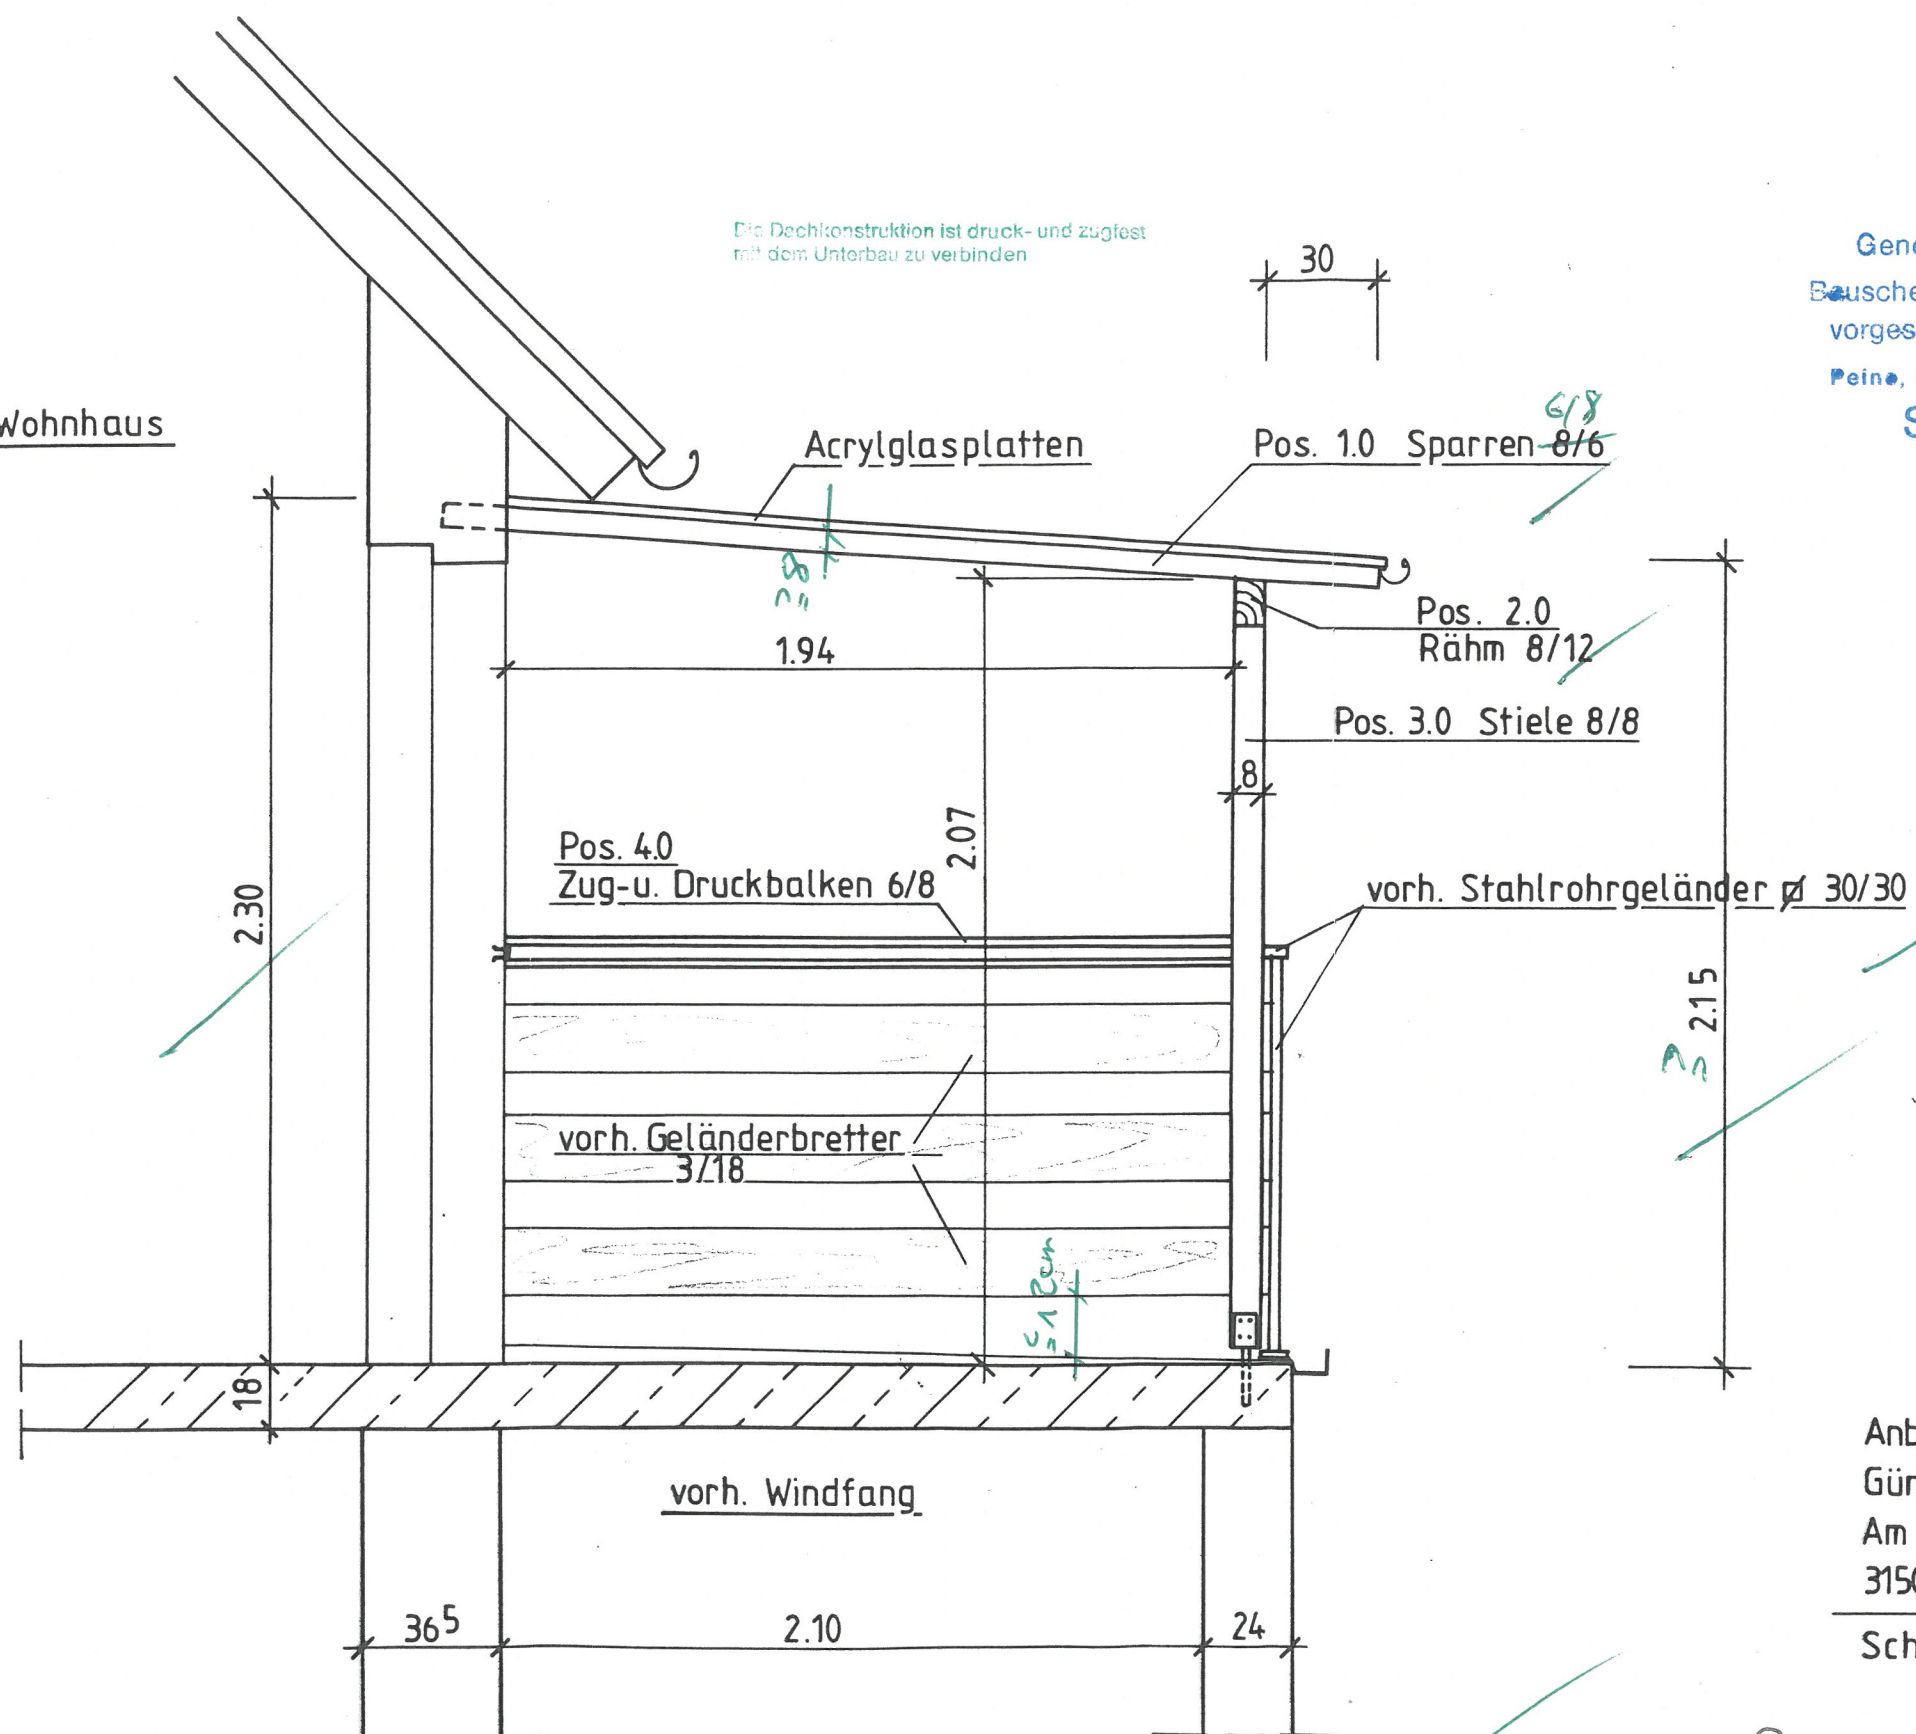Die Dachkonstruktion ist druck- und zugfest  
mit dem Unterbau zu verbinden

Genehmigt unter den im  
Bauschein Nr. 330/92  
vorgesehenen Bedingungen.  
Peine, den 06. Juli 1992

Stadt Peine  
Bauaufsicht

Bauamtsrat

Geprüft  
Bauaufsicht Peine  
A.

*[Signature]*

Anbau einer Balkonüberdachung  
Günter Seligmann  
Am Kuhlager 7  
3150 Peine / Duttonstedt

Schnitt M. 1:50

Bauherr: *H. J. Seligmann*

16.6.92  
Dipl.-Ing.  
Reinhard Funk  
Trautemannstr. 4  
3150 Peine-Sted.  
Tel: 051/1/41232