


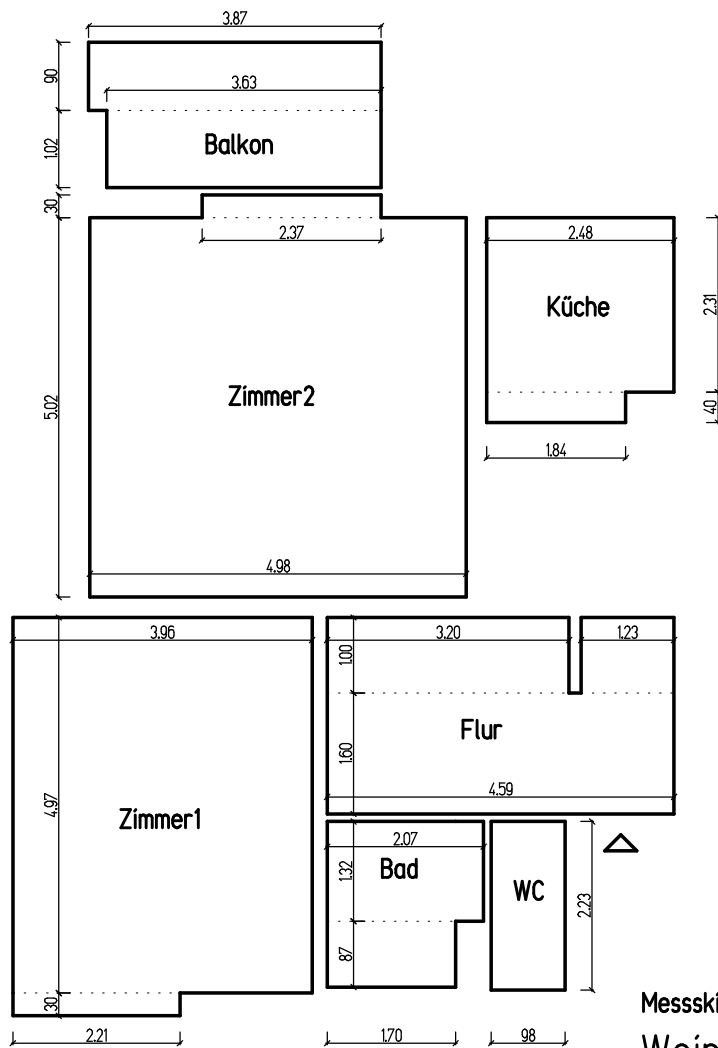

Messskizze

**Weinheimer Str.8, Berlin
2.Obergeschoss links**

Maßstab 1:100, Stand 27.11.2025

Frey mann CAD Service GmbH

Köpenicker Landstr.268, 12437 Berlin

<http://www.vermesserberlin.de>