
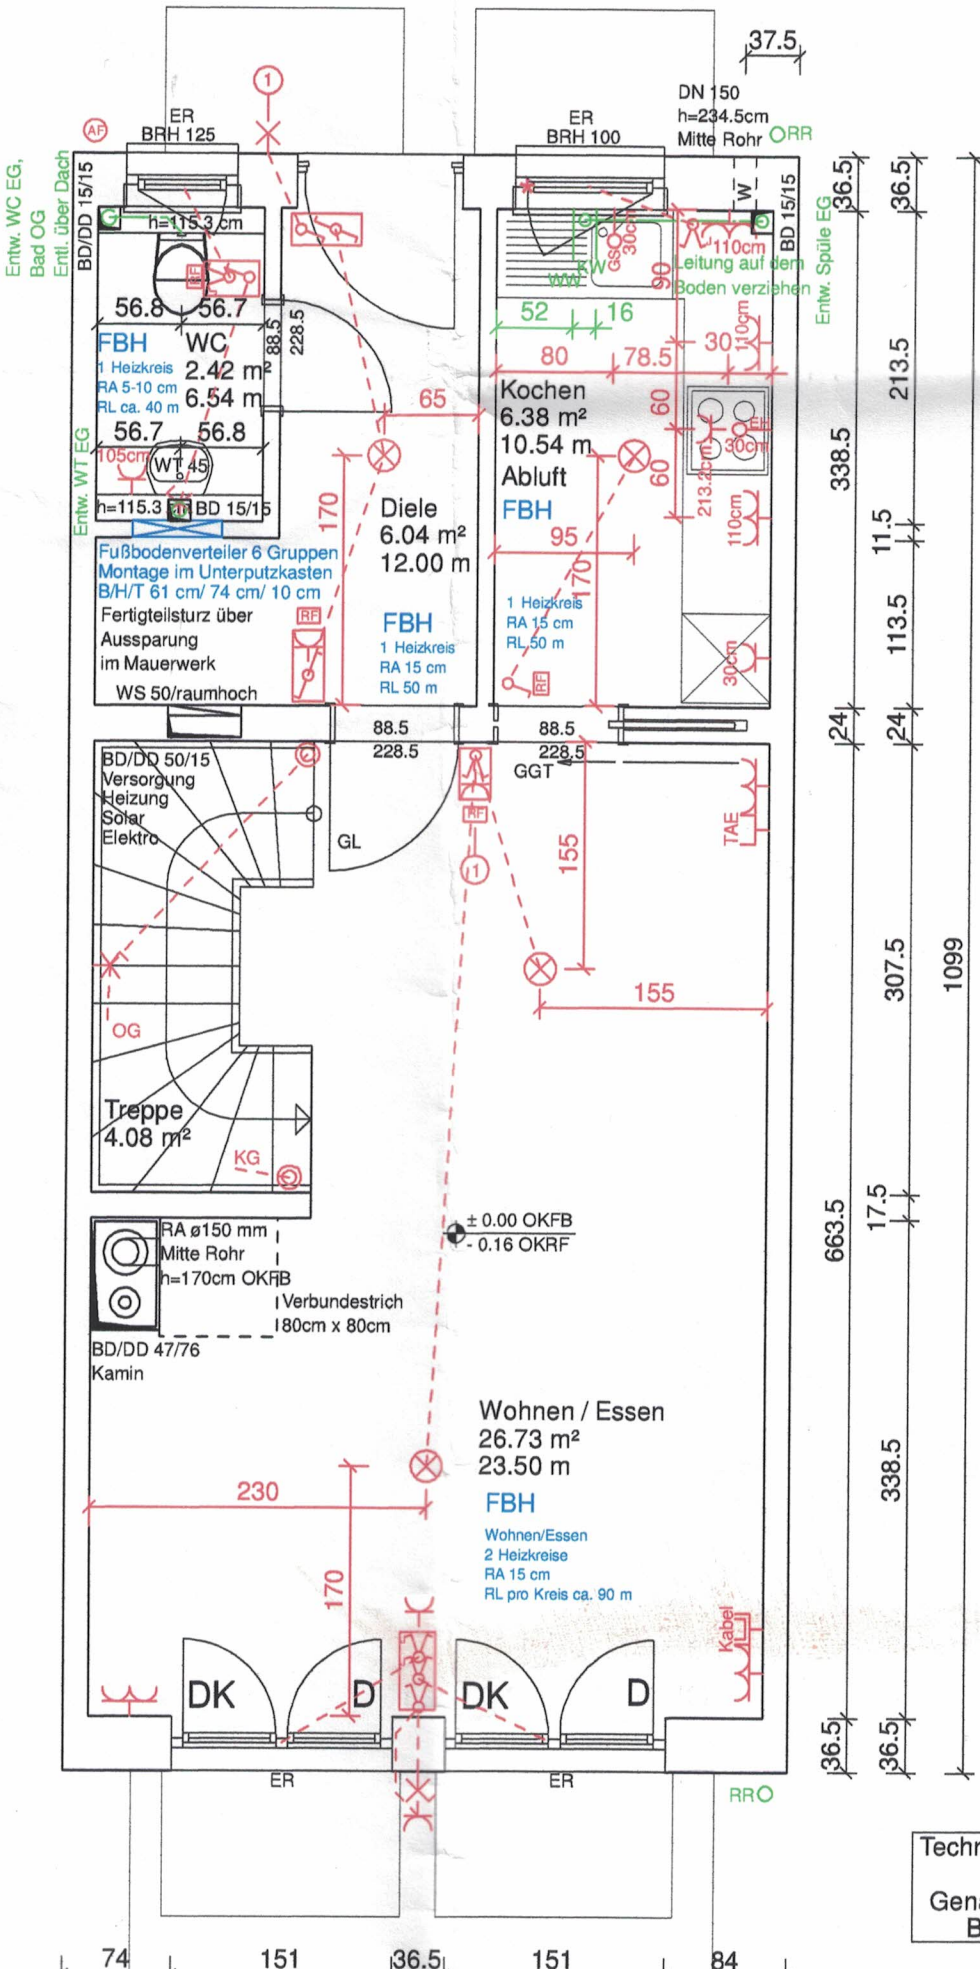


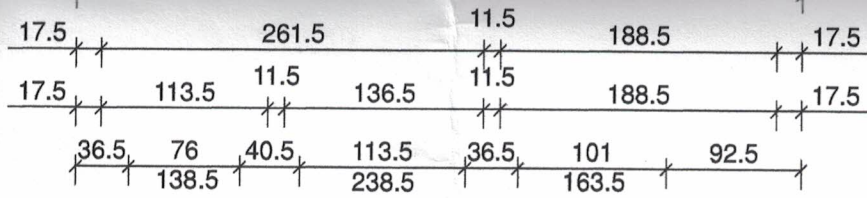

Technische Änderungen vorbehalten.
Genaue Maße sind am Bau zu nehmen.