
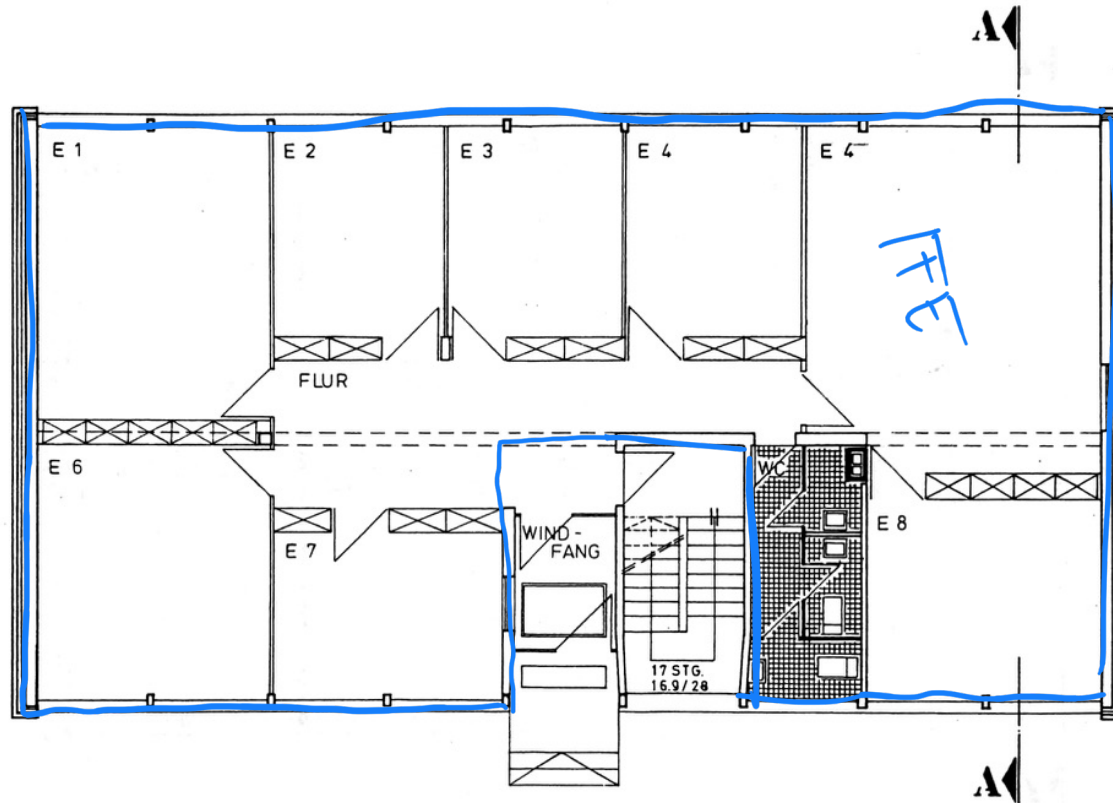
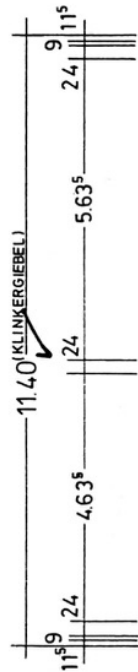
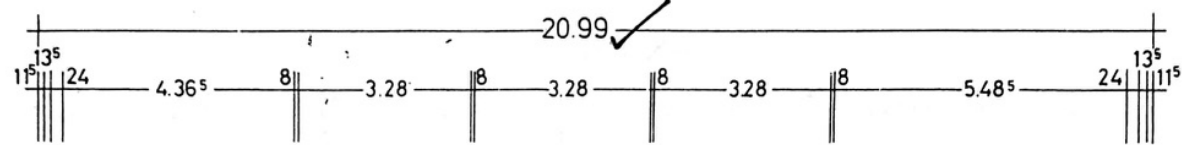
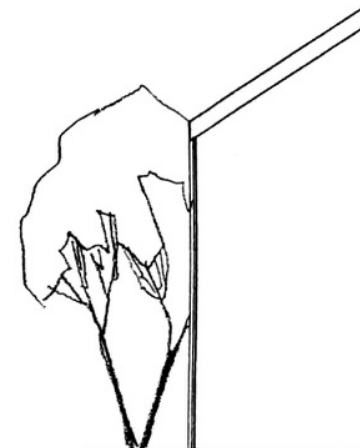
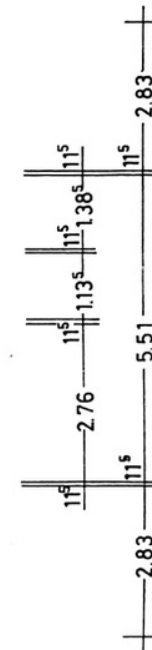



ERDGESCHOSS ✓

EG

T₃₀ = Feuer hemmend
 und selbstschließend
 Abschluß nach DIN 4102 und
 DIN mit cm Schwelle

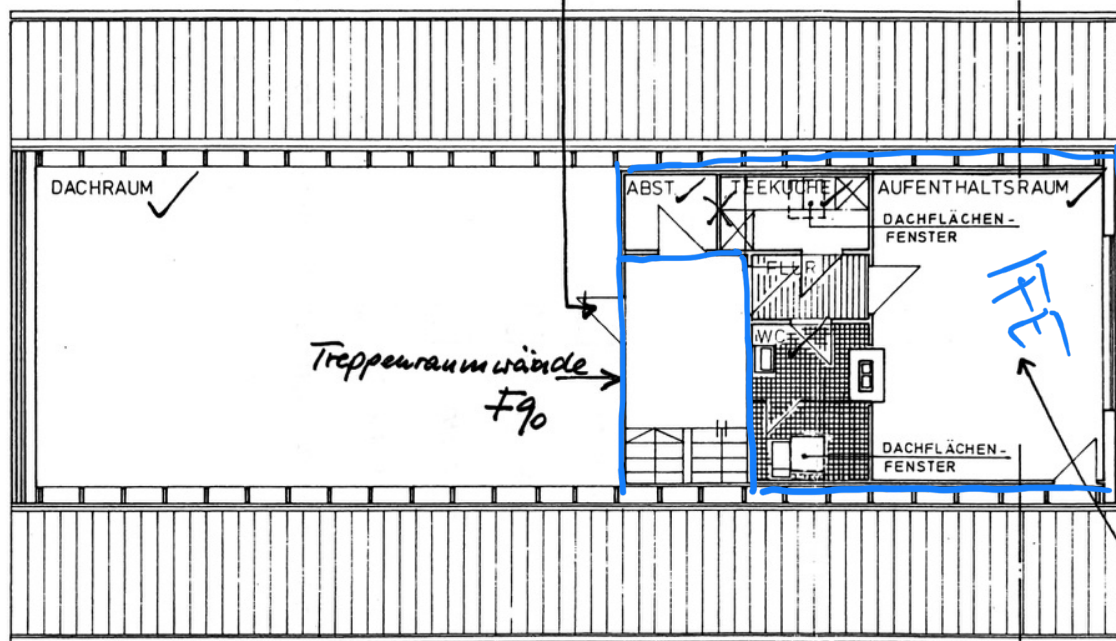

SÜDWEST

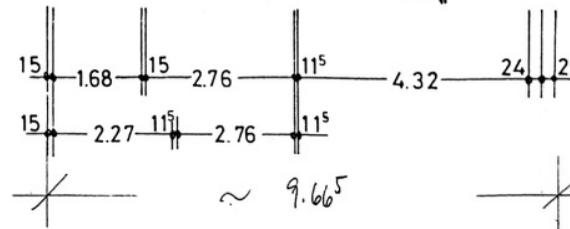

DACHGESCHOSS ✓

Decken und Wände
 für Aufenthalts- u.
 Nebenräume im Dachraum
 in feuerhemmender
 Ausführung!

DG