


Grundriss Wittinger Weg 20, UG (Baugesuch 1987)

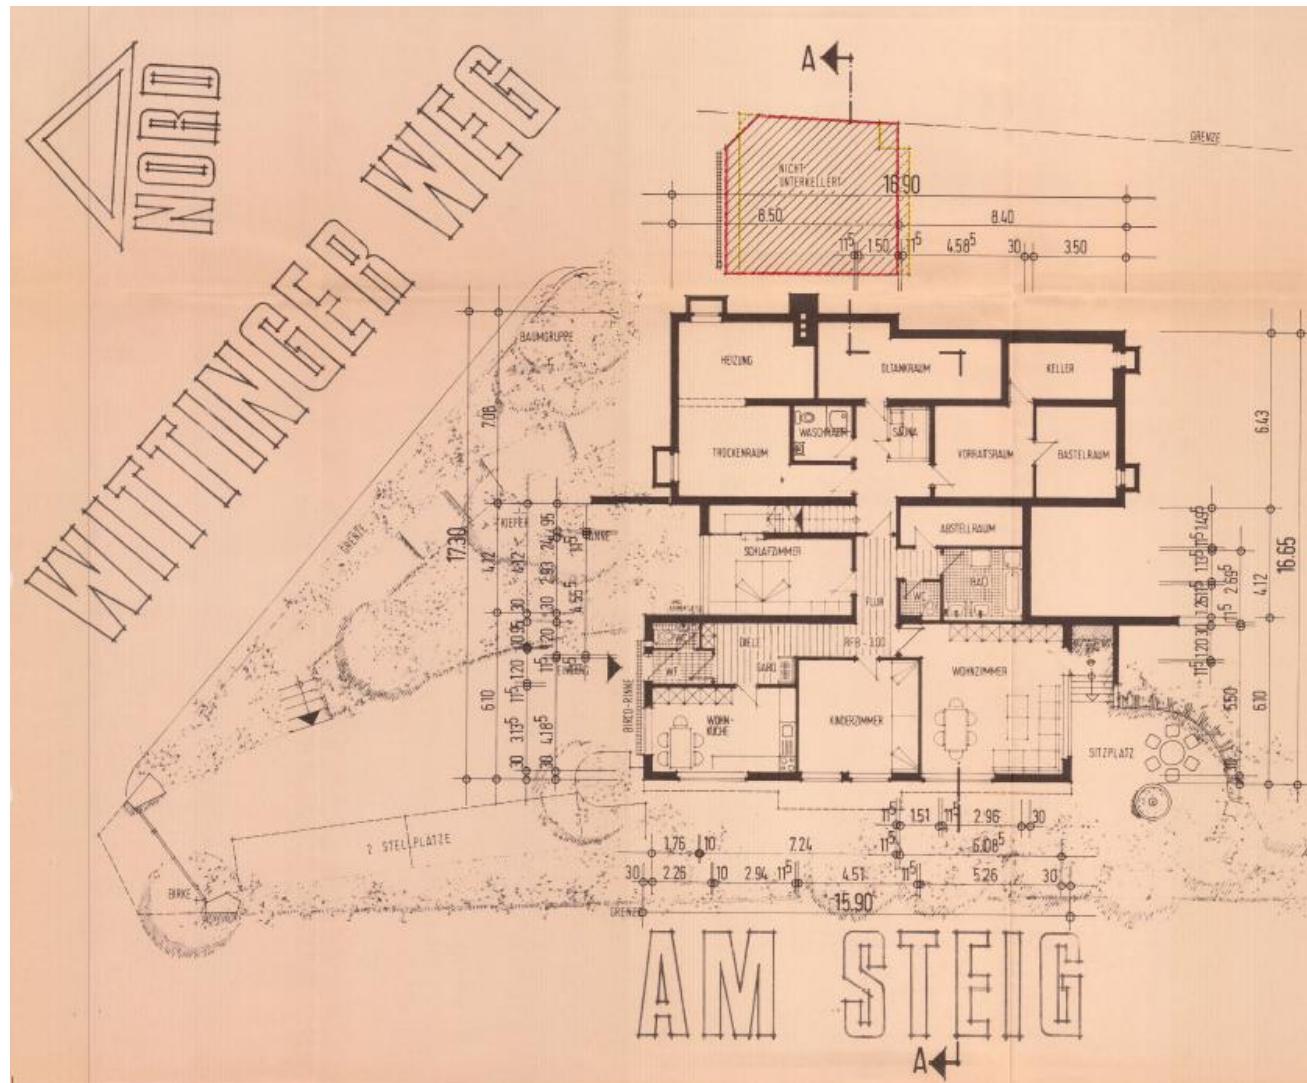

VERÄNDERTE AUSFÜHRUNG
BAUGESUCH
WOHNHAUSUMBAU UND
NEUBAU EINER GARAGE
DR. HEINR. PHLEPS
WITTINGER WEG NR. 20
BAD ÜBERKINGEN

UNTERGESCHOSS M. 1:100

BAUHERR

JUNI

ARCHITEKT

JUNI

Gesuchsmittel 1987
 Gmünden, den 1. SEP. 1987
 Landratsamt

1987

PETER HENKE
 DIP. ING. FREIER ARCHITEKT
 DIP. ING. GEOD.
 FANGHAGENSTR. 4 7347 BAD ÜBERKINGEN TEL. 07162/4403
 KÖLPPINGWEG 19 7340 GEISLINGEN/BLAUBACH TEL. 07162/4403
 SCHWERTSTR. 19 7344 UNGEN/BLAUBACH TEL. 07162/4097