
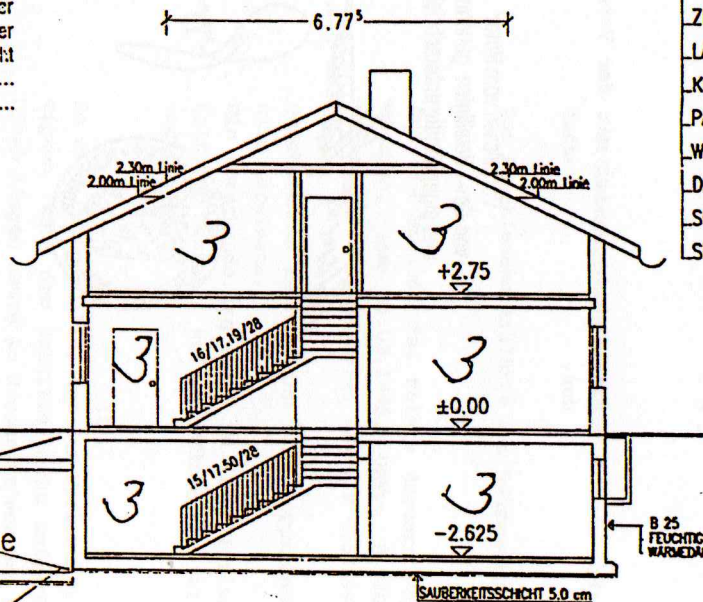


Ausführung aller Konstruktionsteile nach der
am 25.09.1991... geordneten Statik unter
Bezeichnung der Prüfungsstelle gem. Prüfbericht
Nr. 38791-1
Prüf.-Ing. J. S. Keck

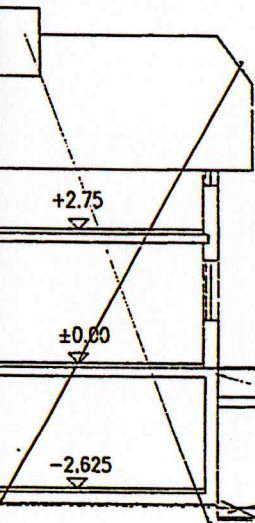

DIN 507
ZIEGELDECK
LATTUNG
KONTERLAT
PAPPE
WÄRMEDÄM.
DAMPFSPER
SCHALUNG
SPARREN

Tiefgarage

Von der Tiefgarage zu den Häusern
sind Differenzstufen anzuerkennen

Anordnung und Ausführung der Treppen
gemäß DVb 50 und DIN 18035

B 25
FEUCHTIGKEITSSPERRE
WÄRMEDÄMMUNG

SAUBERKEITSSCHICHT 5.0 cm

FUNDAMENTE NACH STATIK