


Lichte Raumhöhe ca. 2.67m

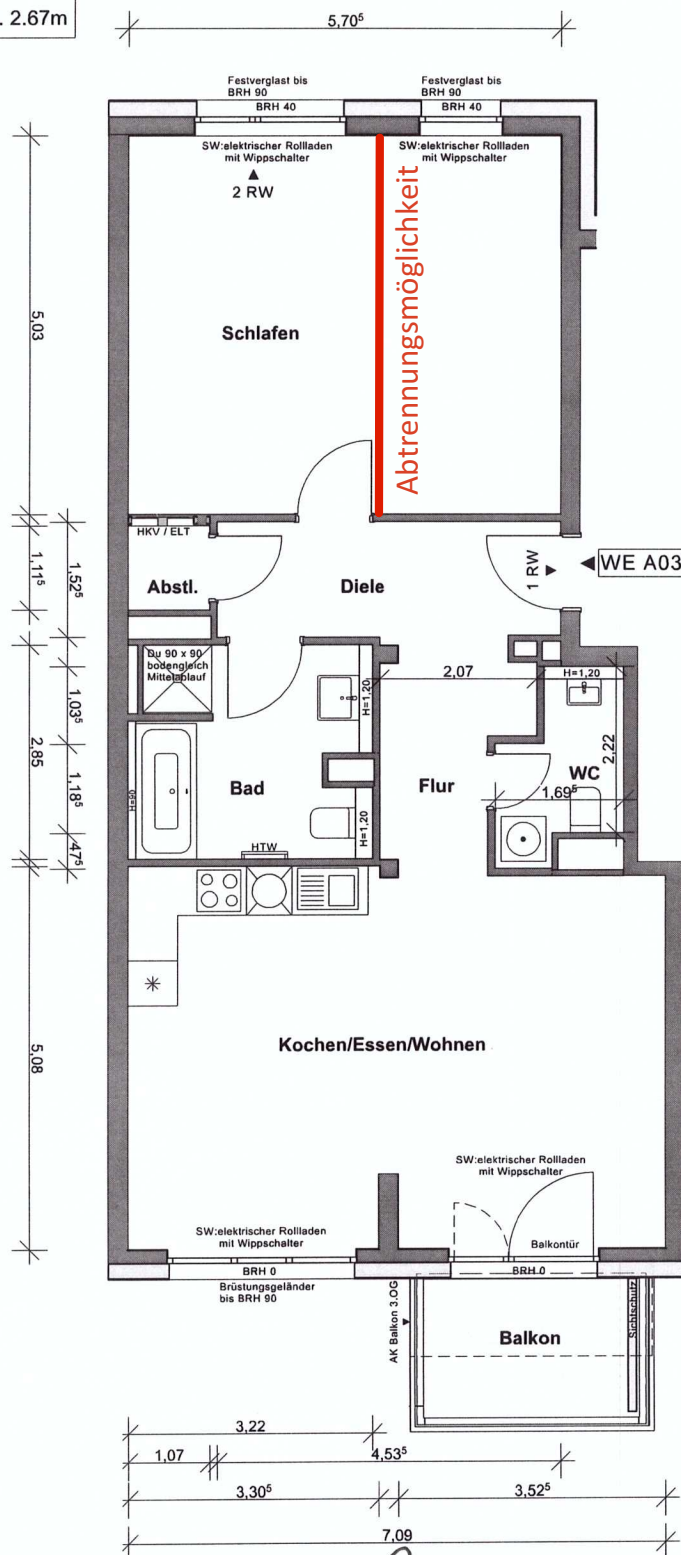

Berlin 20.09.21

Ort, Datum

Unterschrift

Stand 20.09.2021

Die Maßangaben sind Rohbaumaße, Abweichungen sind möglich. Zur Einrichtungsplanung sind die angegebenen Maße nicht geeignet. Einrichtungsgegenstände können in der gezeigten Bauart gegenüber der bemusterten oder geschuldeten Ausstattungslinie abweichen. Die Darstellung von Küchenausstattung und Waschmaschine erfolgt nur beispielhaft und ist nicht Vertragsbestandteil.