



Anschlusspunkte Q 2.2

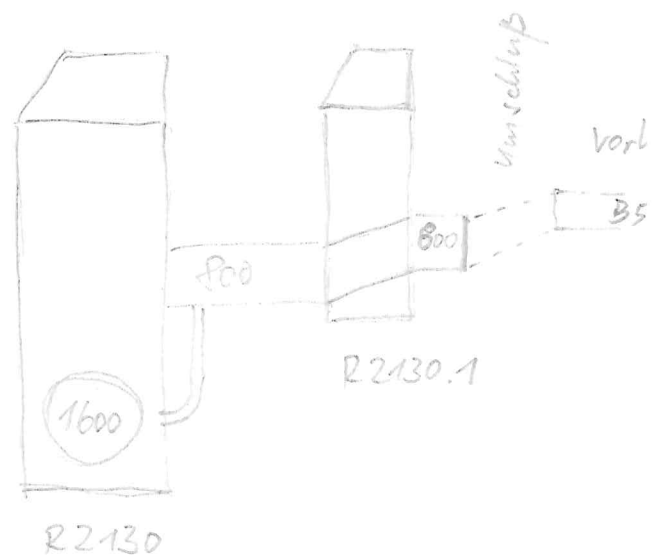

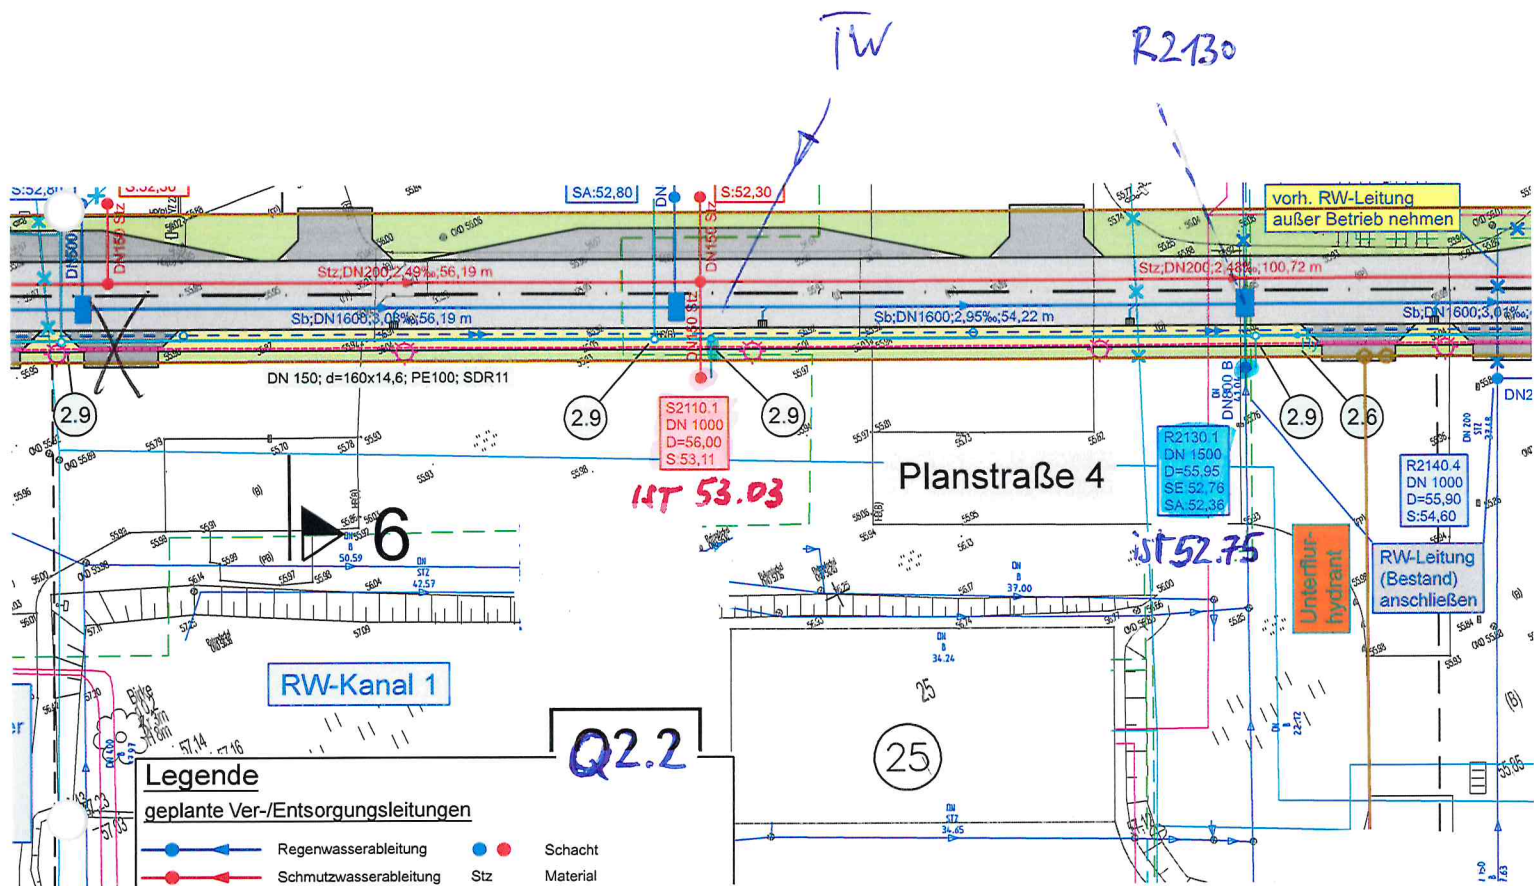

Kataster- und Vermessungsamt
für den Landkreis
Mecklenburgische Seenplatte

Platanenstr. 43
17033 Neubrandenburg

Auszug aus dem Liegenschaftskataster

Liegenschaftskarte MV 1:2000

Erstellt am 05.07.2017

Gemarkung: Basepohl (13 3872)
Flur: 2
Flurstück: 13/22

Kreis: Landkreis Meckl. Seenplatte
Gemeinde: Stavenhagen, Reuterstadt (13 Q 71 142)
Lage: Kaserne Meckl. Schweiz



0 20 40 60 Meter

Maßstab 1:2000

© Vermessungs- und Geoinformationsbehörden Mecklenburg-Vorpommern
Vervielfältigung, Weiterverarbeitung, Umwandlung, Weitergabe an Dritte oder Veröffentlichung bedarf der Zustimmung
der zuständigen Vermessungs- und Geoinformationsbehörde. Davon ausgenommen sind Verwendungen zu
innerdienstlichen Zwecken oder zum eigenen, nicht gewerblichen Gebrauch (§ 34 Abs. 1 GeoVermG M-V).