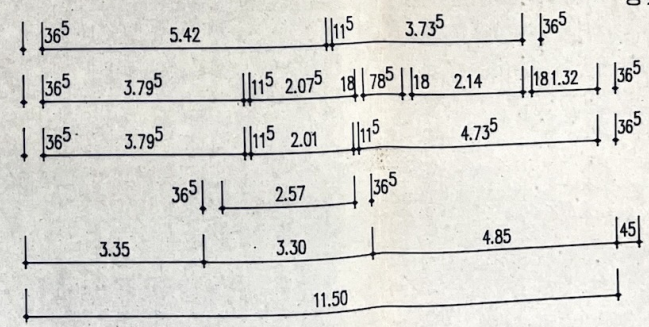
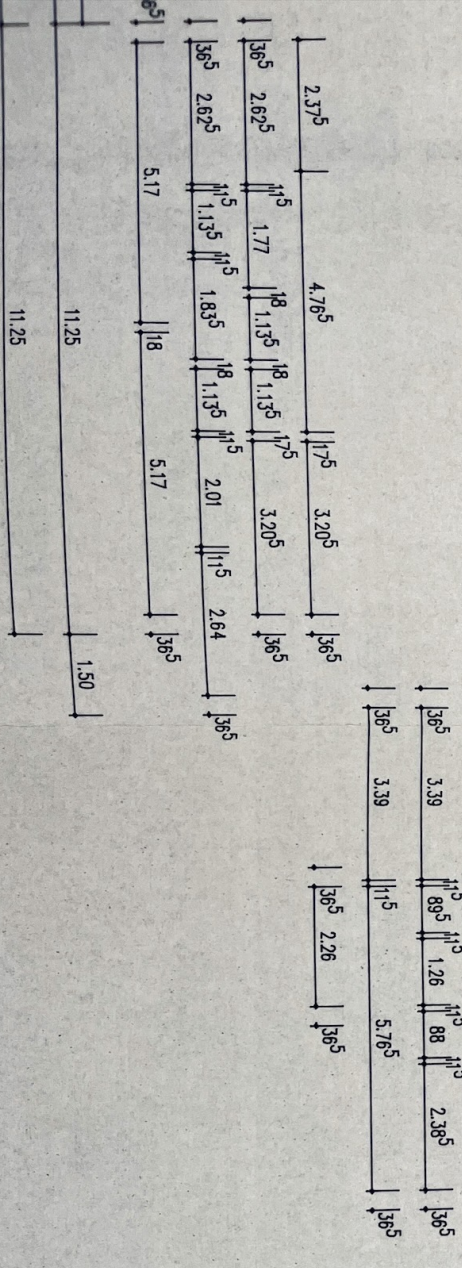
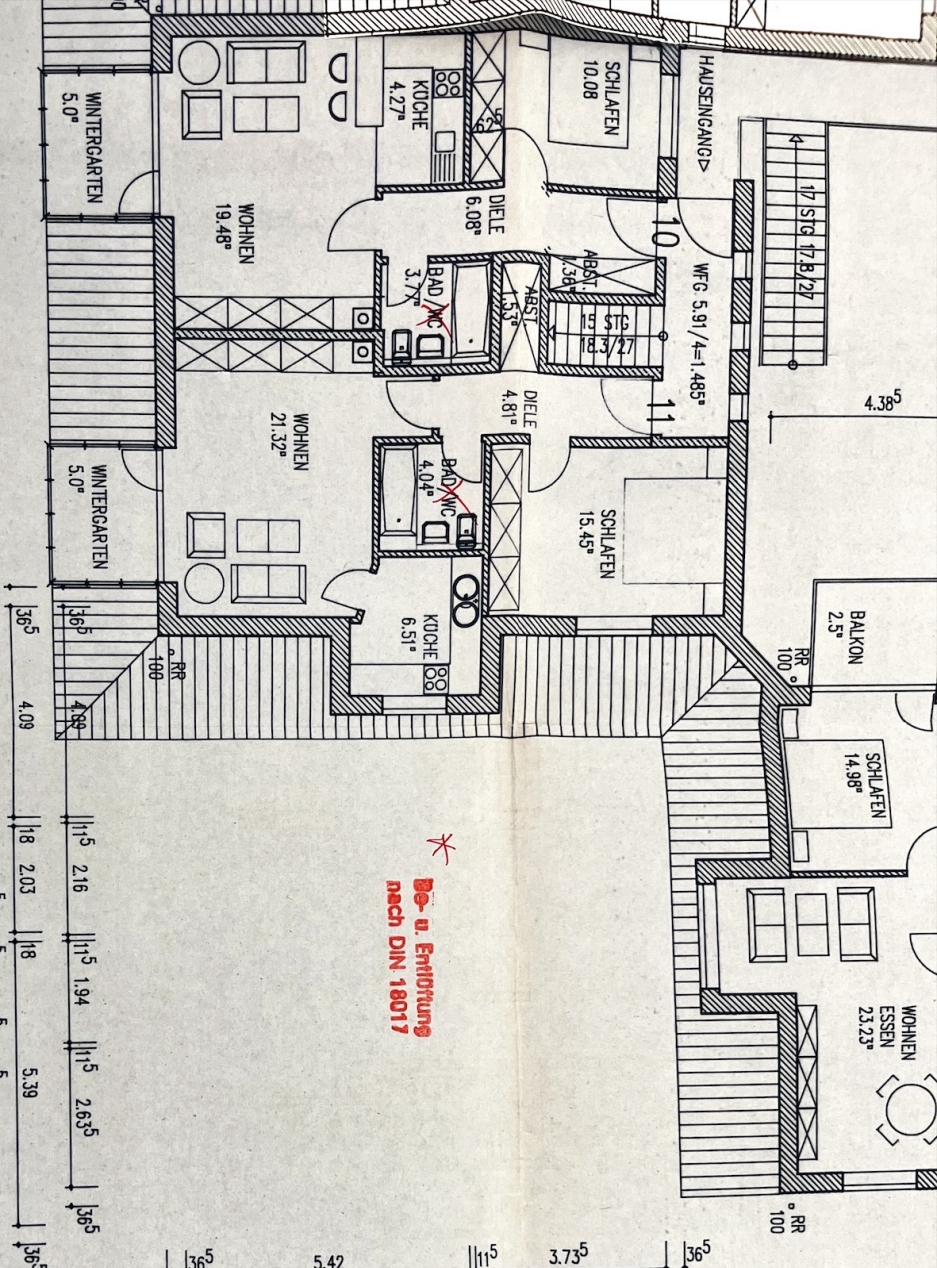


Technisch geprüft am - 6.01.1989