


Amt für Bauwesen
 Stadt Dorsten
 Der Stadtbaurat - Bauamt
 Dorsten, den 7. Febr. 1984
 Horts, Dipl.-Ing.

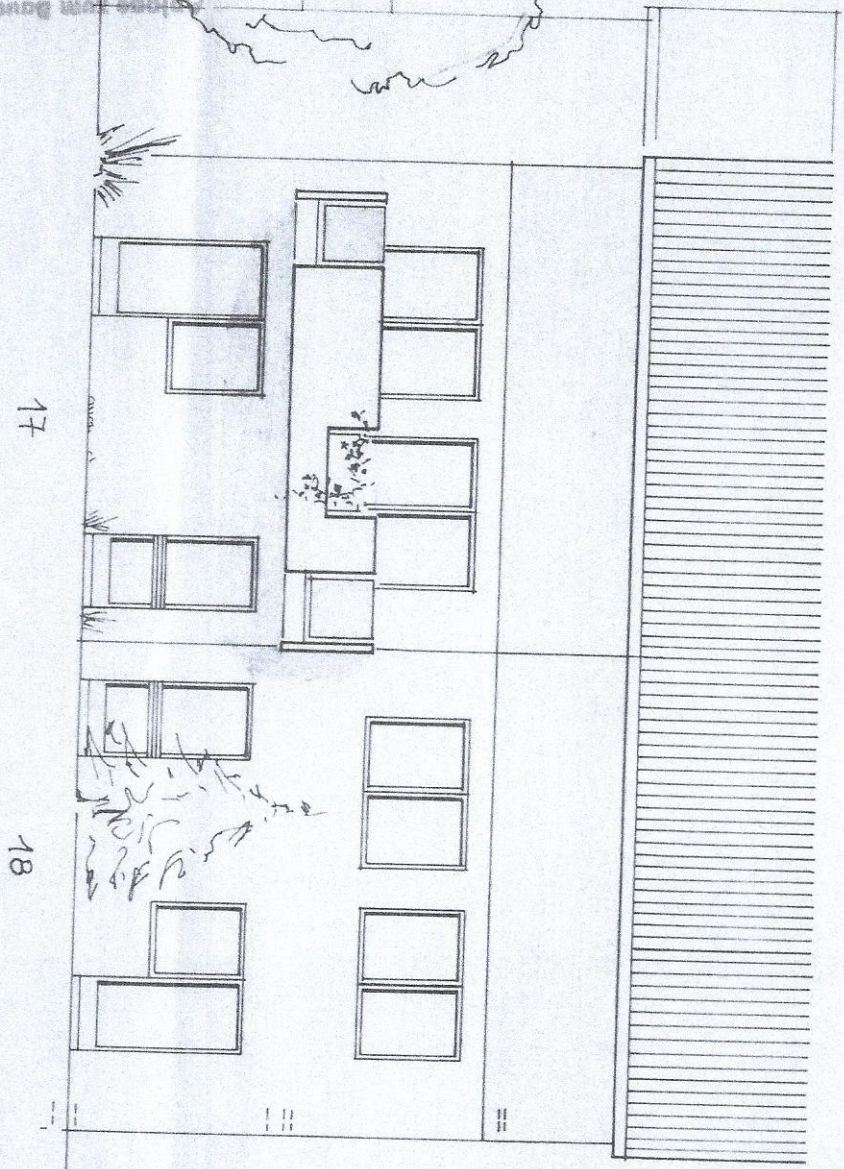



DORSTEN FUERNHORN - WICHTEL STR.
 SÜDRANSICHT M. 1:100
 HHUS 17 u. 18 30/9/84 H. Horts

— BEI ALLEN HÄUSEN BALKONE U. FRE

18

19

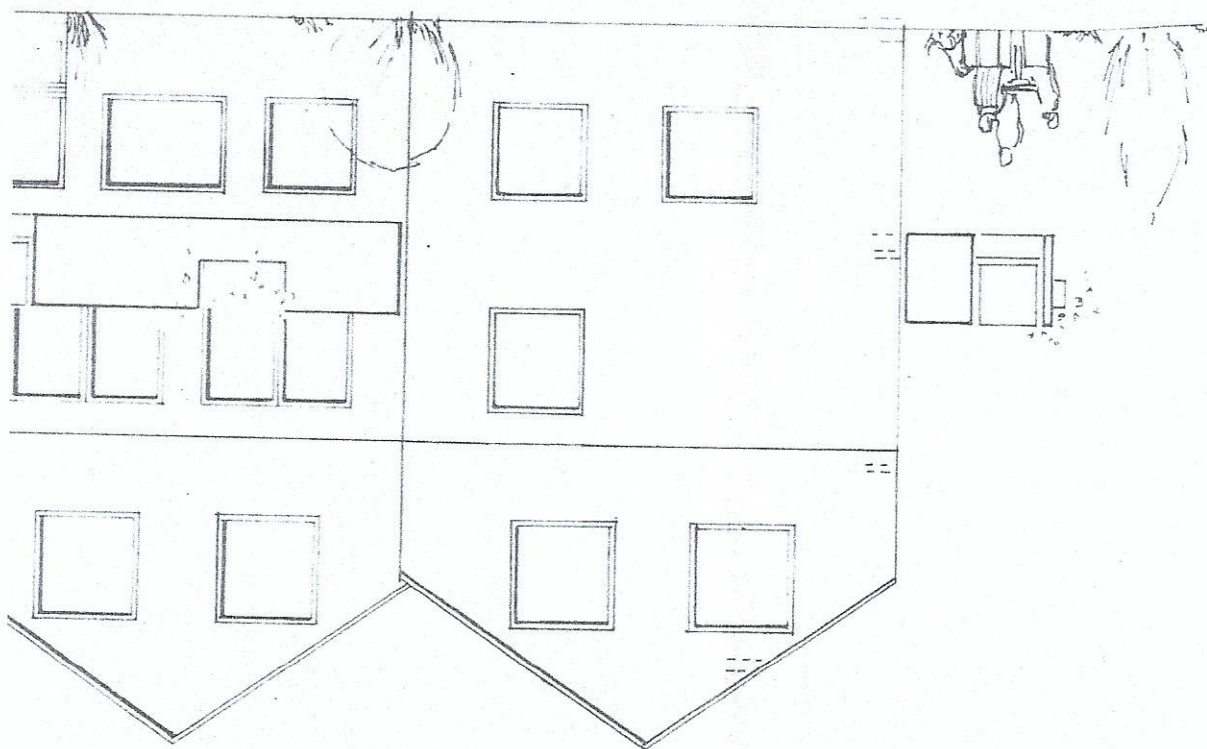

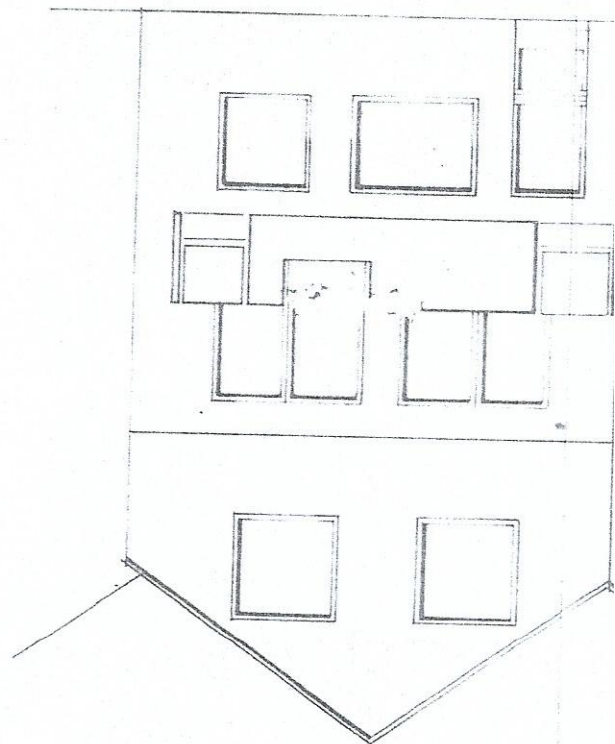

20

ZE HUF SONDERW. —


DORSTEN HUEKHHN-WICHTELSTR.


OSTANSICHT

M. 1:100

HROS 18 ÷ 20

30.8.84 Wiegert

Notes

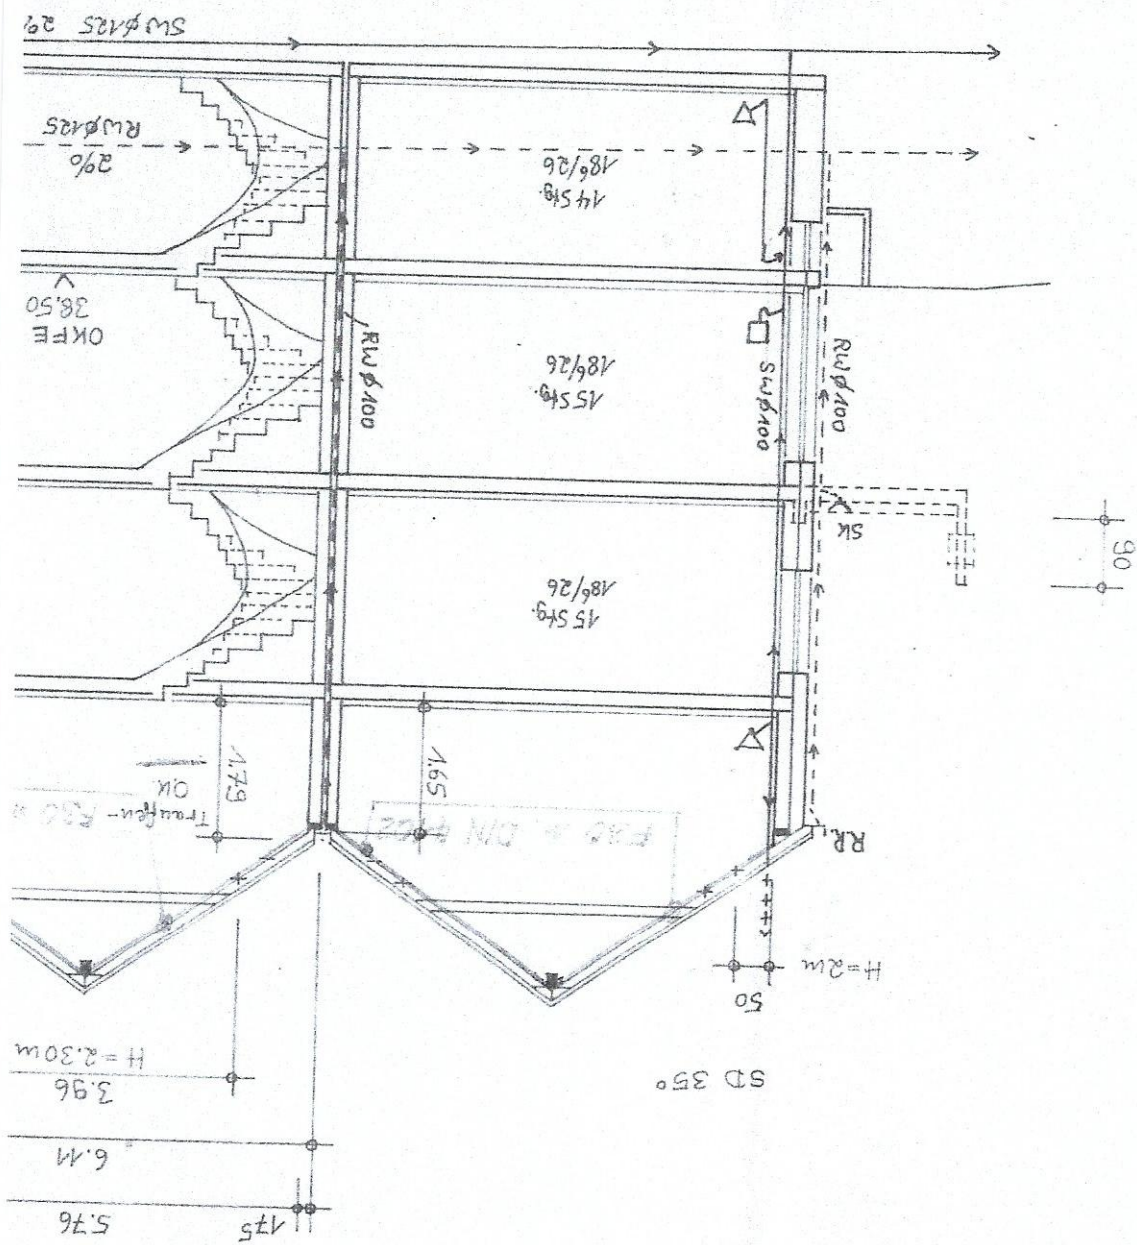

Morus



DORSTEN FUERHANN-WICHTEL STR.

SCHNITT

Stadt Dorsten
Bauamt

