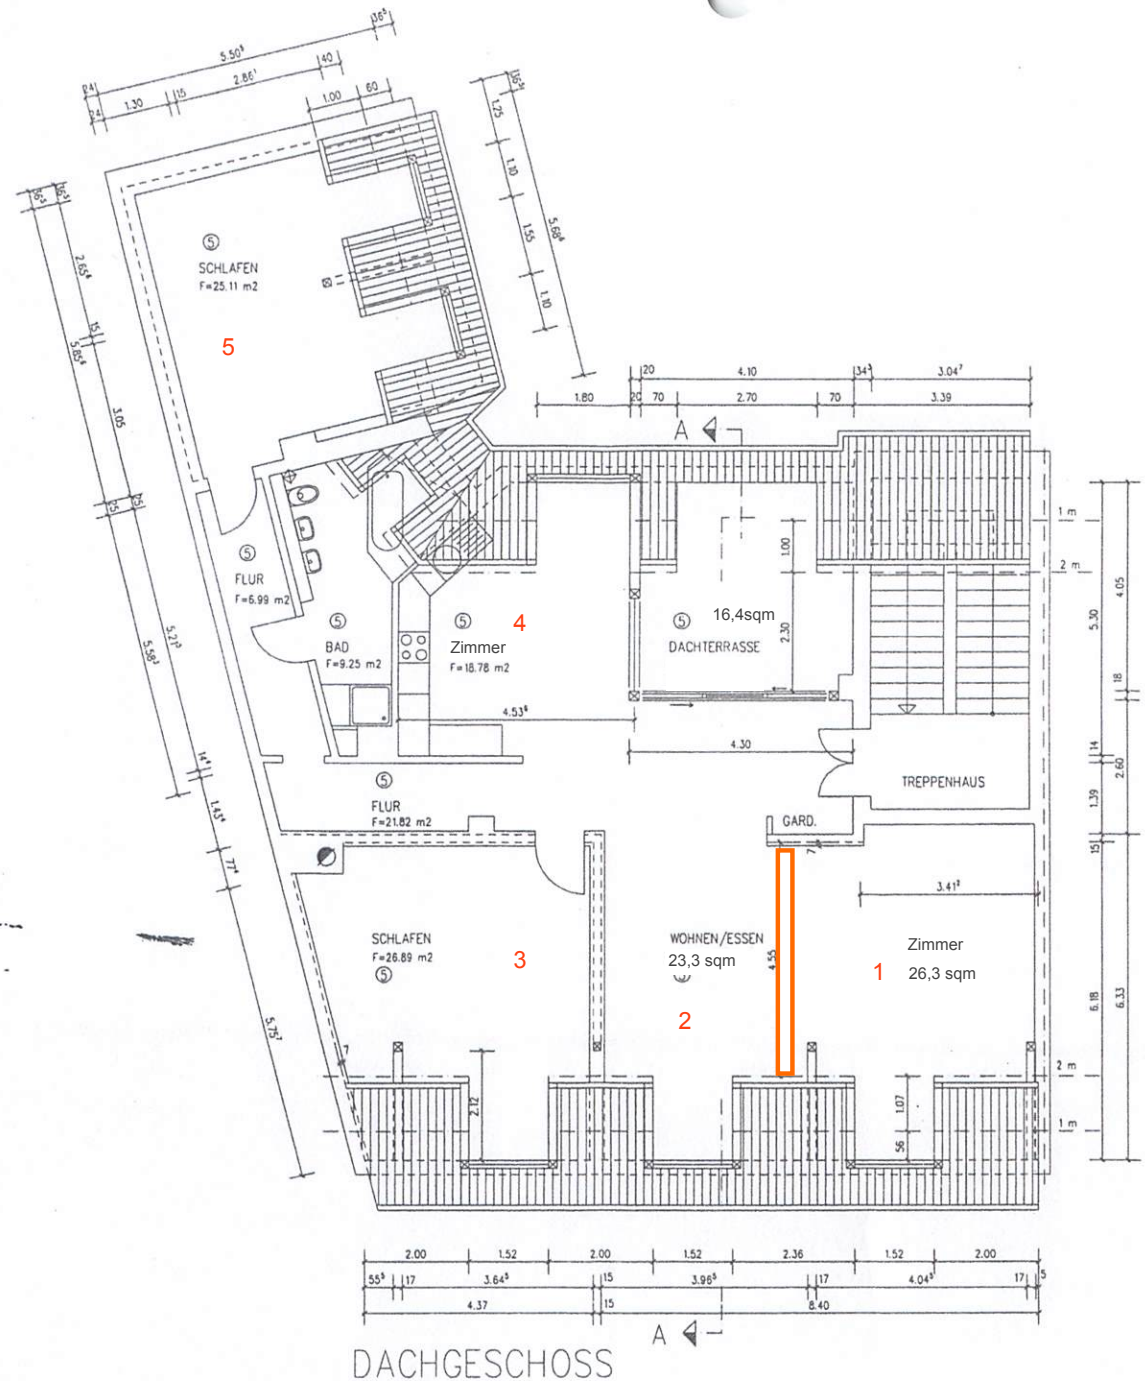

DACHGESCHOSS

Ausfertigung 1

Abgeschlossenheitsbescheinigung

Reg.-Nr.: 63.6 17136-0185 PB

Datum: 24.03.97

Unterschrift

Bauordnungsamt Abt. 630

Stadt Leipzig

AUFTEILUNGSPLAN

OEHMICHEN +PARTNER ARCHITEKTEN INGENIEURE

Bauvorhaben:
WOHN- UND BÜROGEBÄUDE
DUFOURSTRASSE 4
04107 LEIPZIG

Bauherr:
HANS OEHMICHEN
ADELUNGSTRASSE 55
64283 DARMSTADT

Plan/Zeichnung:
Dachgeschoßgrundriß

Maßstab:	Zeichn.-Nr.:	Stand/Ind.:
1 : 100	006	10.12.96

Bergstraße 31
69469 Weinheim
Telefon (06201) 10090
Fax (06201) 100999

Elsterstraße 4
04109 Leipzig
Telefon (0341) 960 1965
Fax (0341) 960 1968