

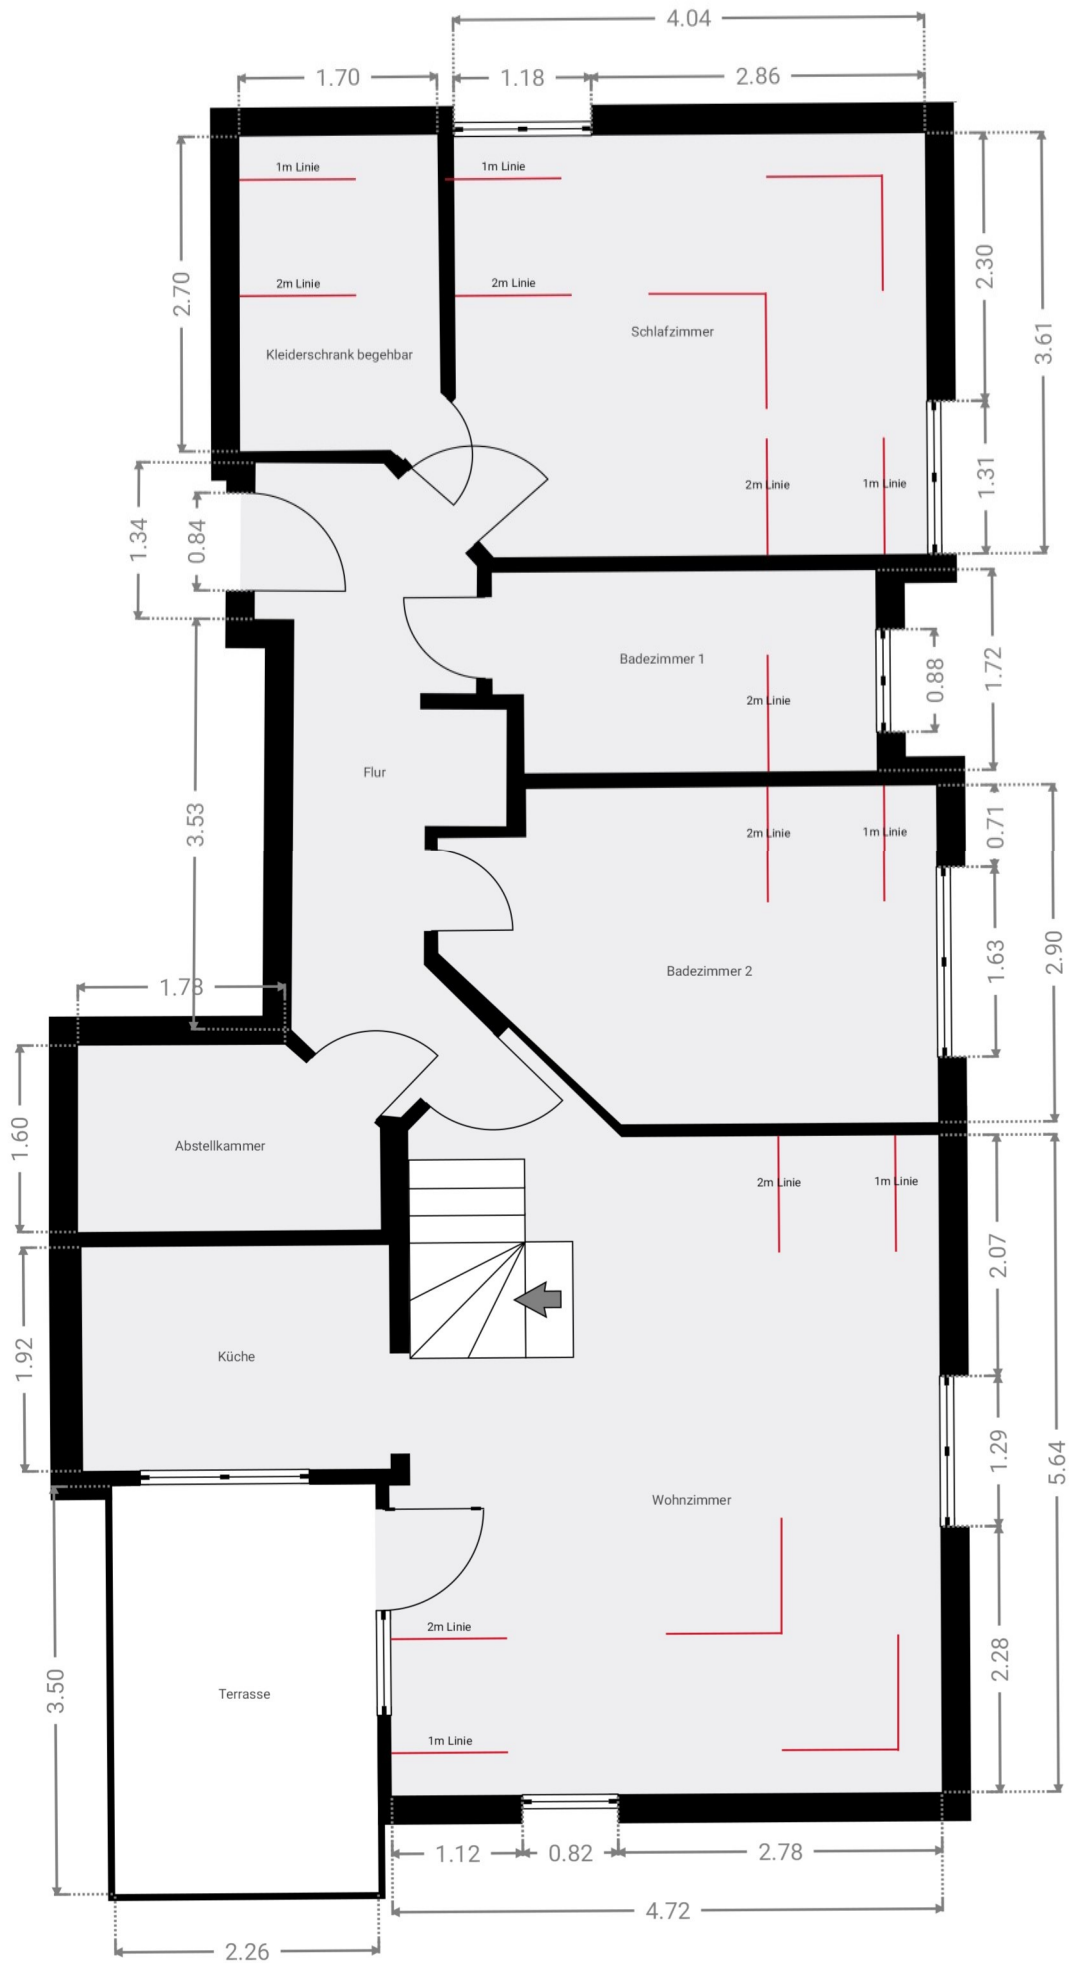


▼ 2. Stock

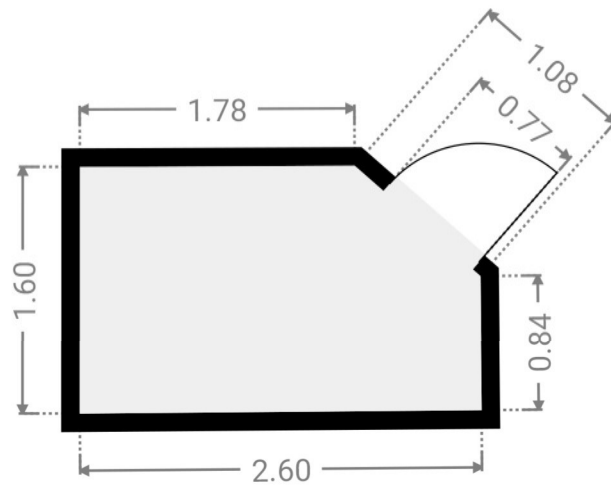


Abstellkammer

2. Stock

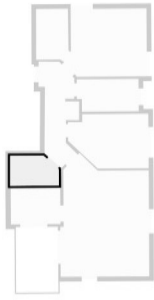



Badezimmer 1

2. Stock

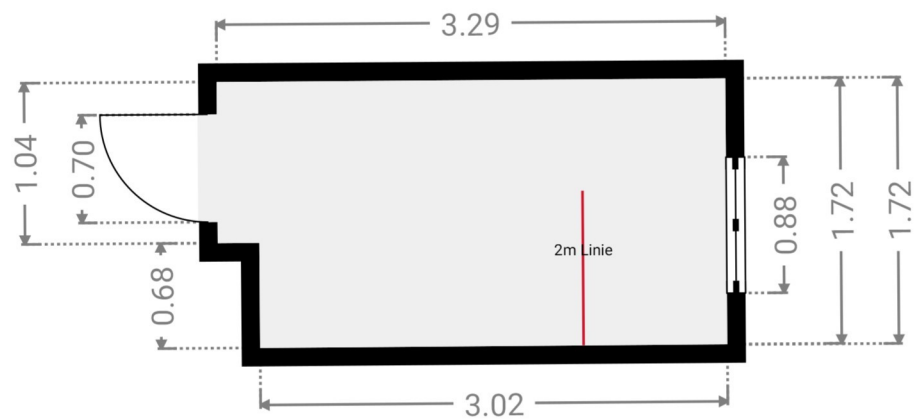


Badezimmer 2

2. Stock

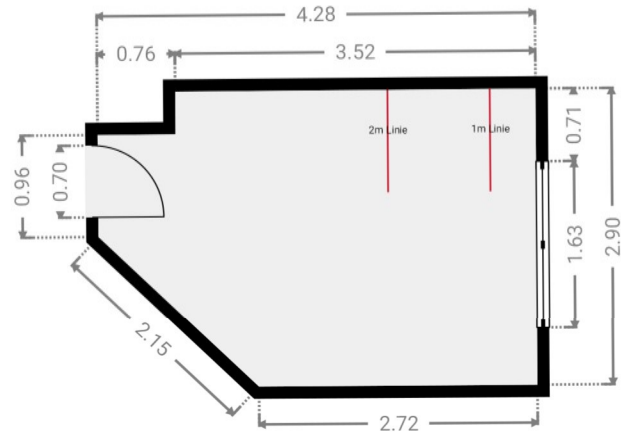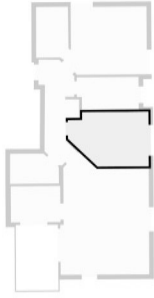


Flur



2. Stock

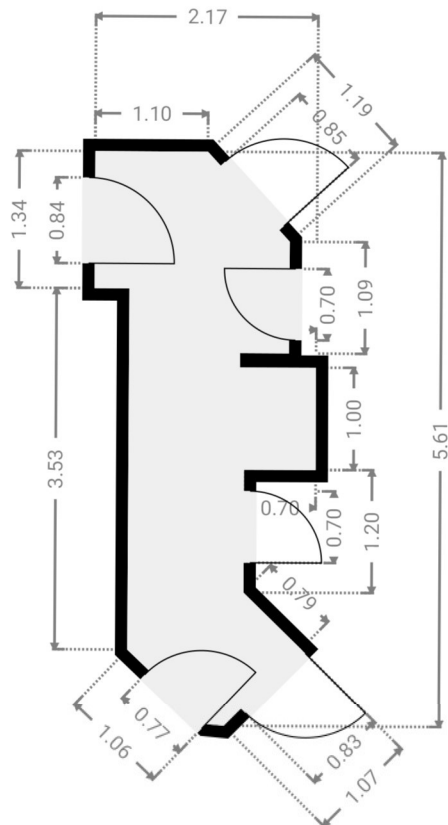

Kleiderschrank begehbar
2. Stock

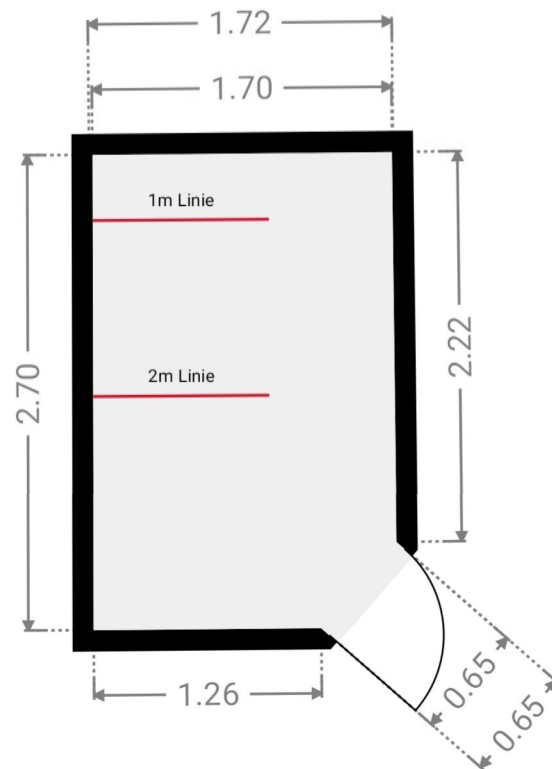


Küche
2. Stock

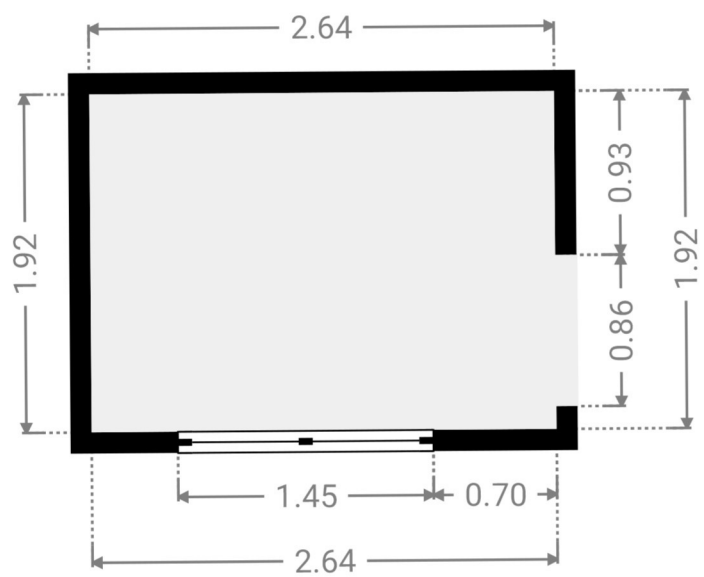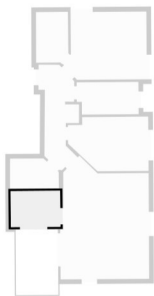


Schlafzimmer


2. Stock

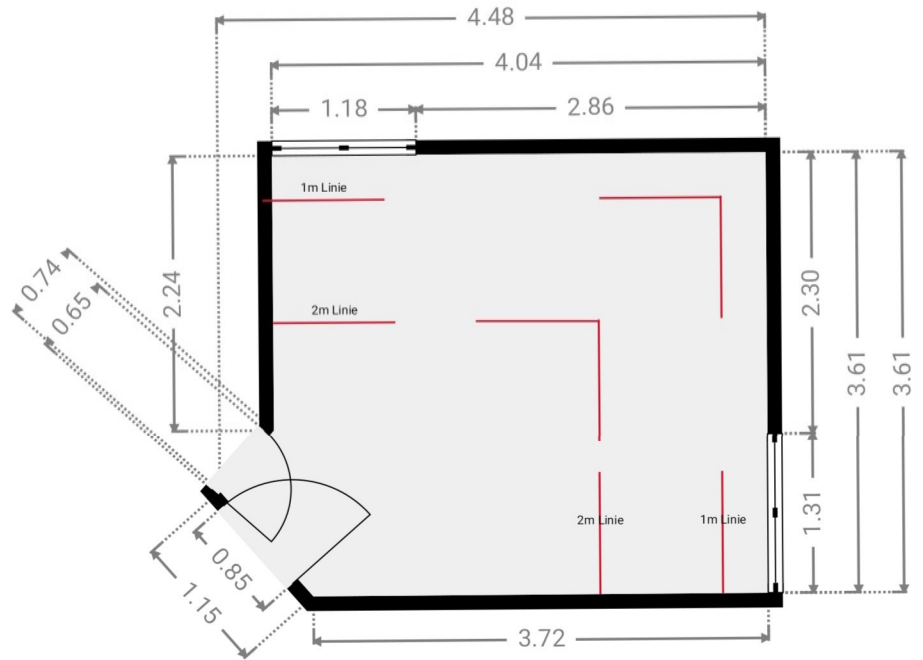

Terrasse

2. Stock

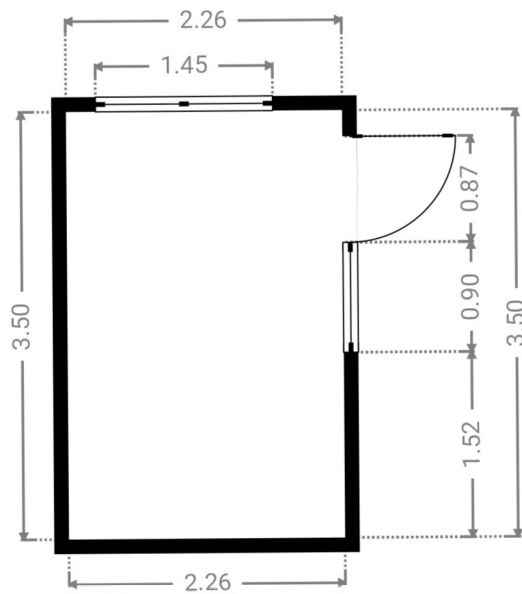

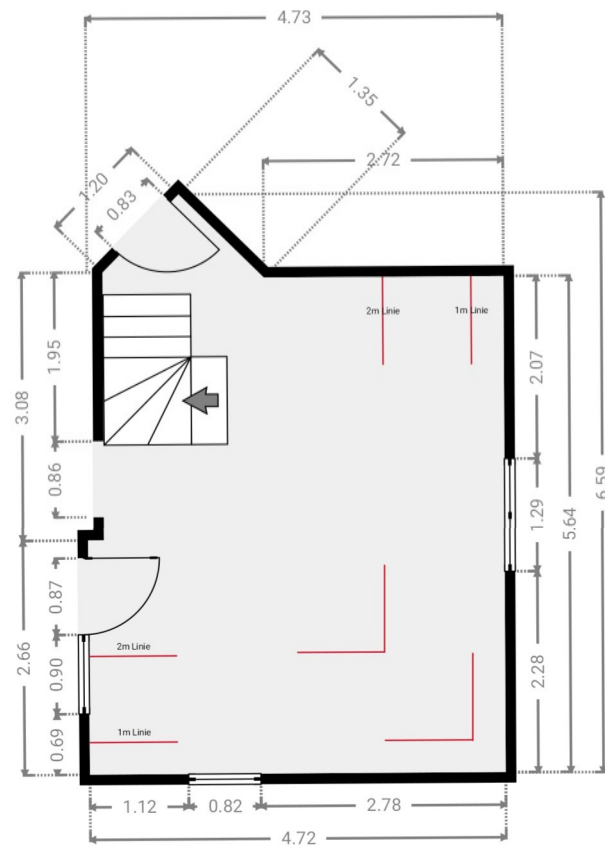

3. Stock

Höhe an der höchsten Stelle 2,03m

