

planvorlage m 1:100

bauvorhaben

manfred decker yvel

marienstr. 14

6839 überhausen - rheinhausen 1



flst - nr. 532

bauherr

[Signature]

planung - bauleitung

Entwurf Planung - Bauleitung
[Signature]
 6839 überhausen - Rheinhausen I

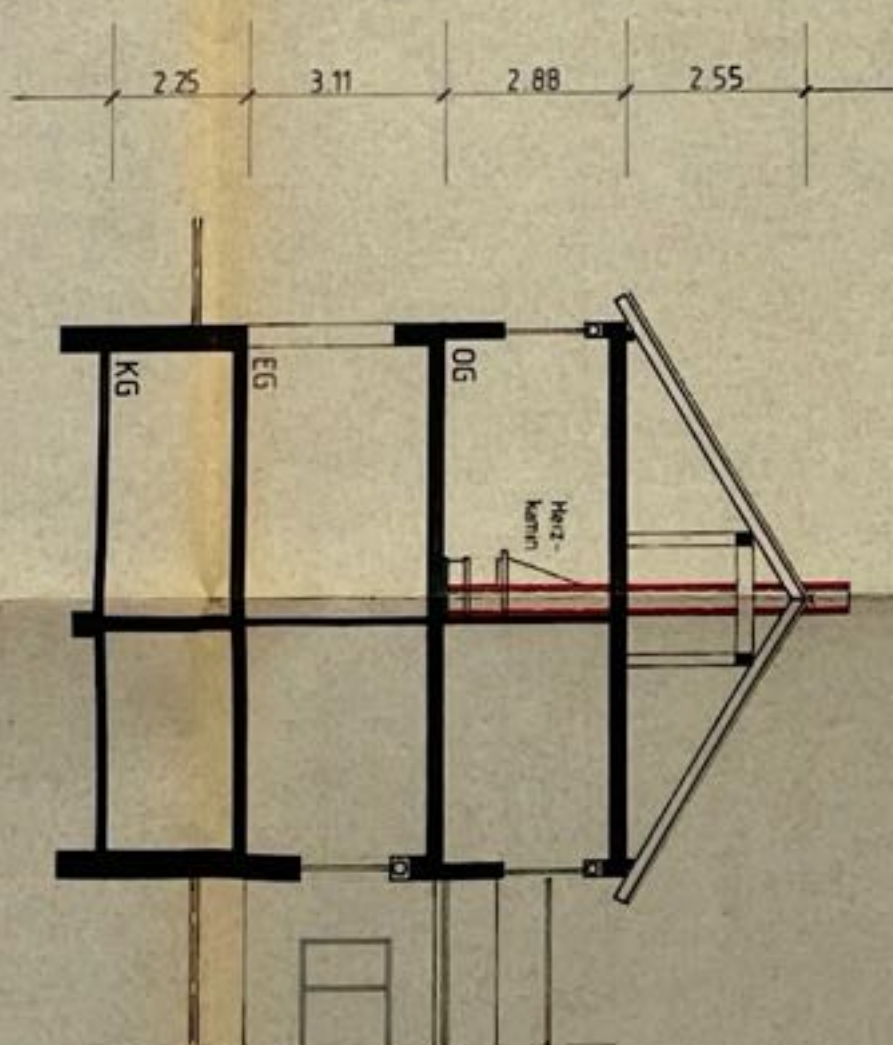
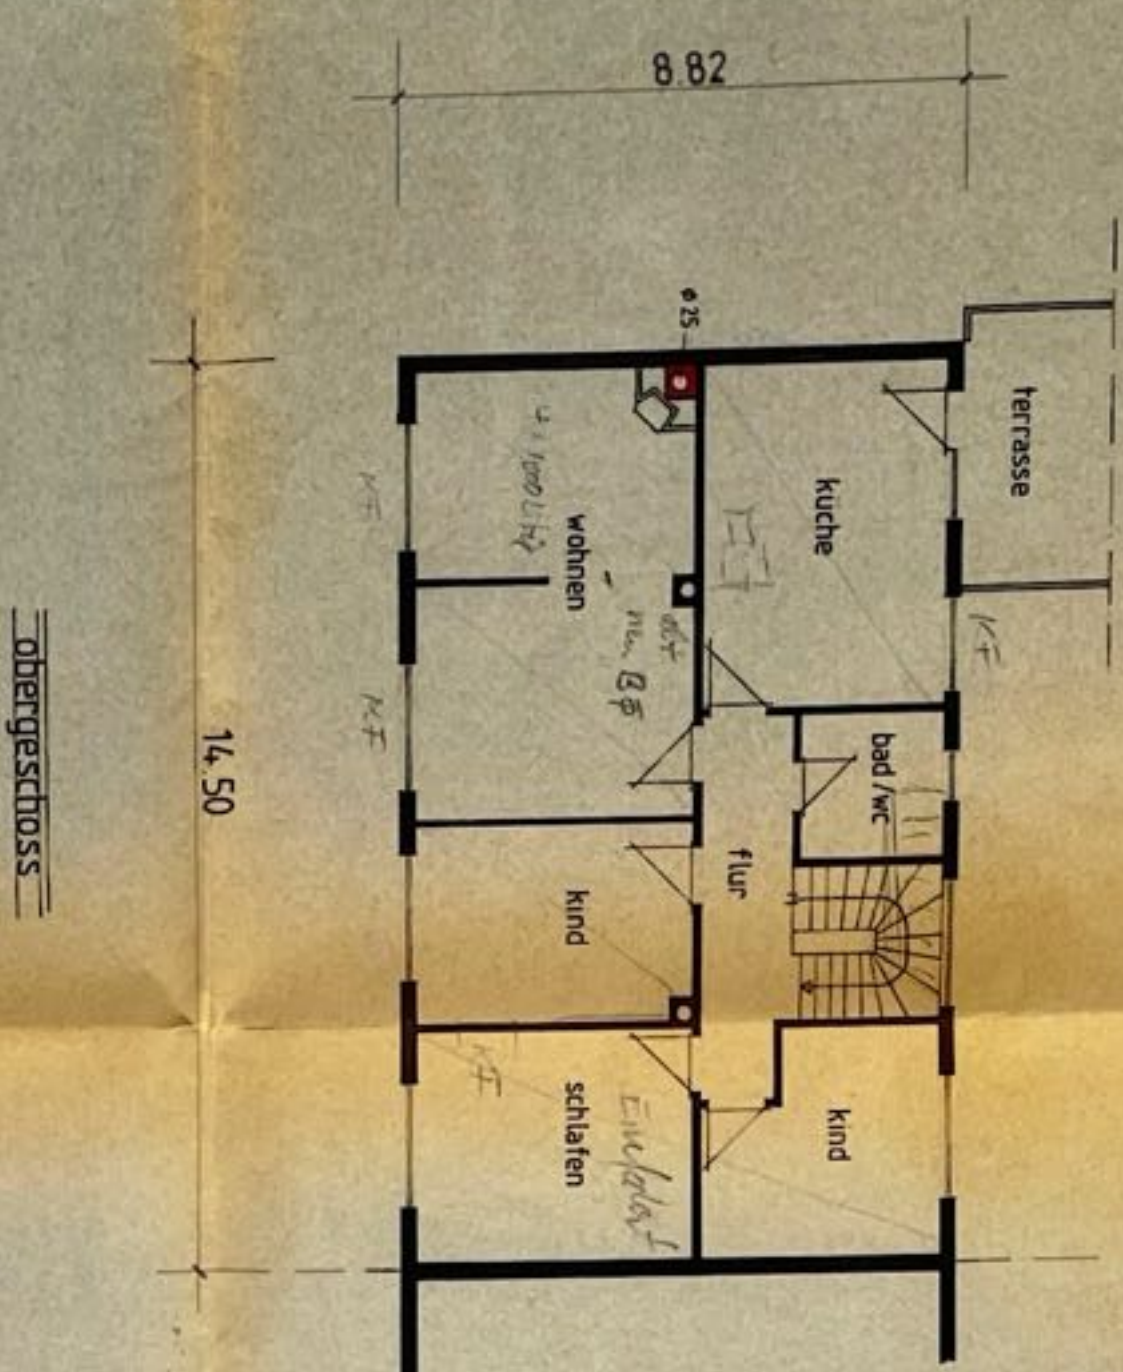


schnitt

6839

6839

kellergeschoss

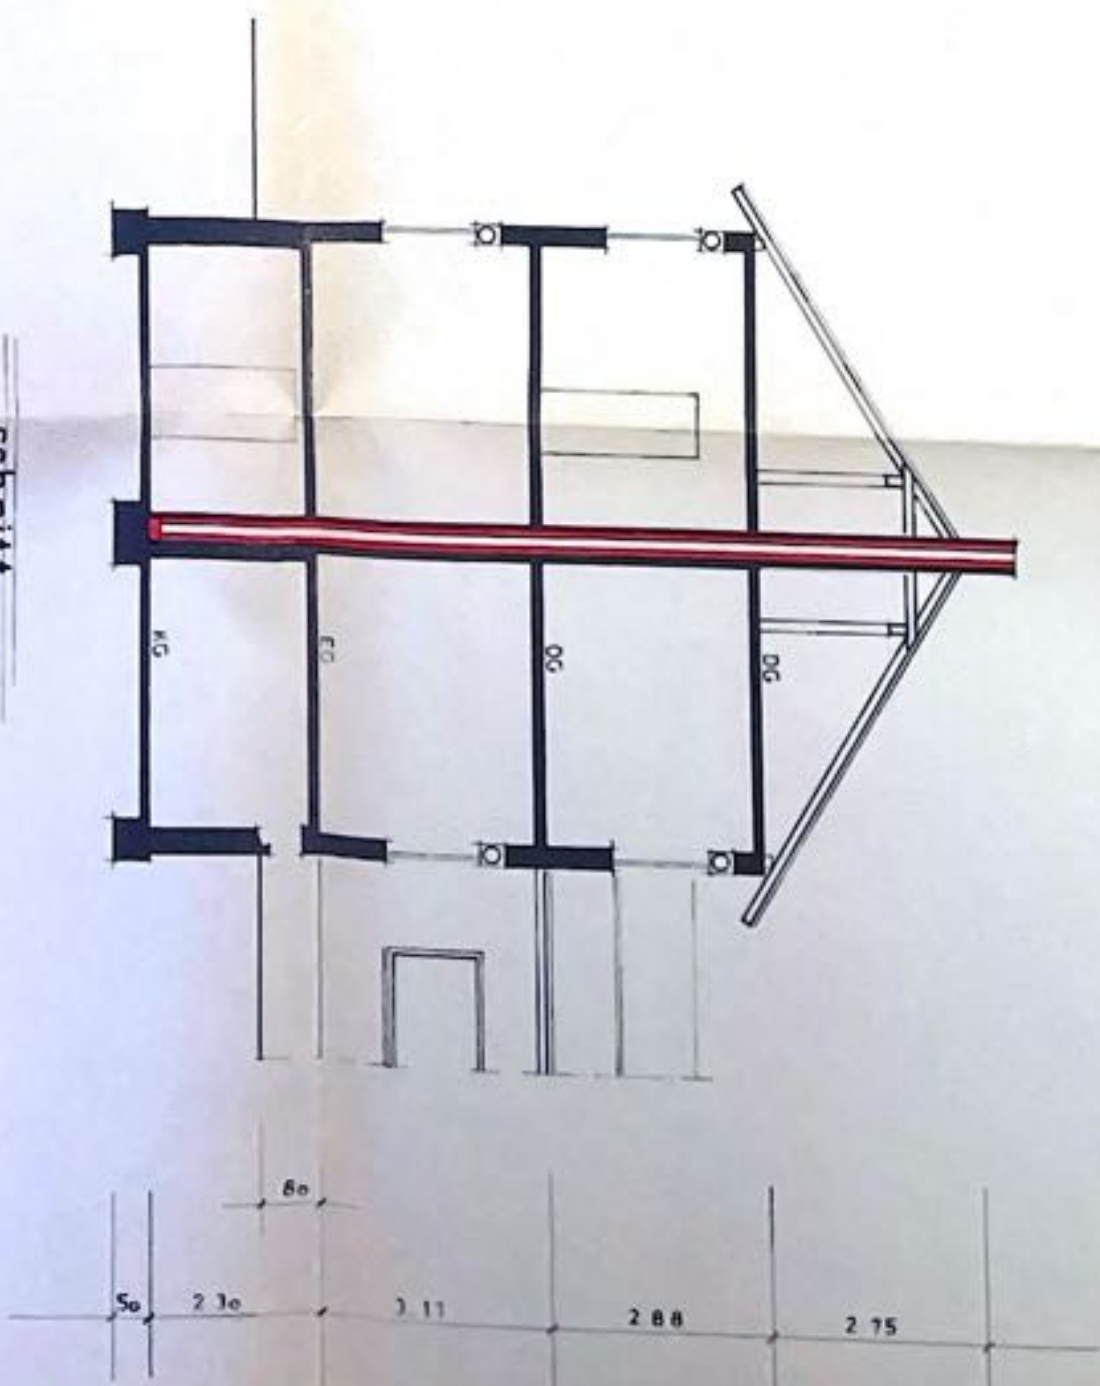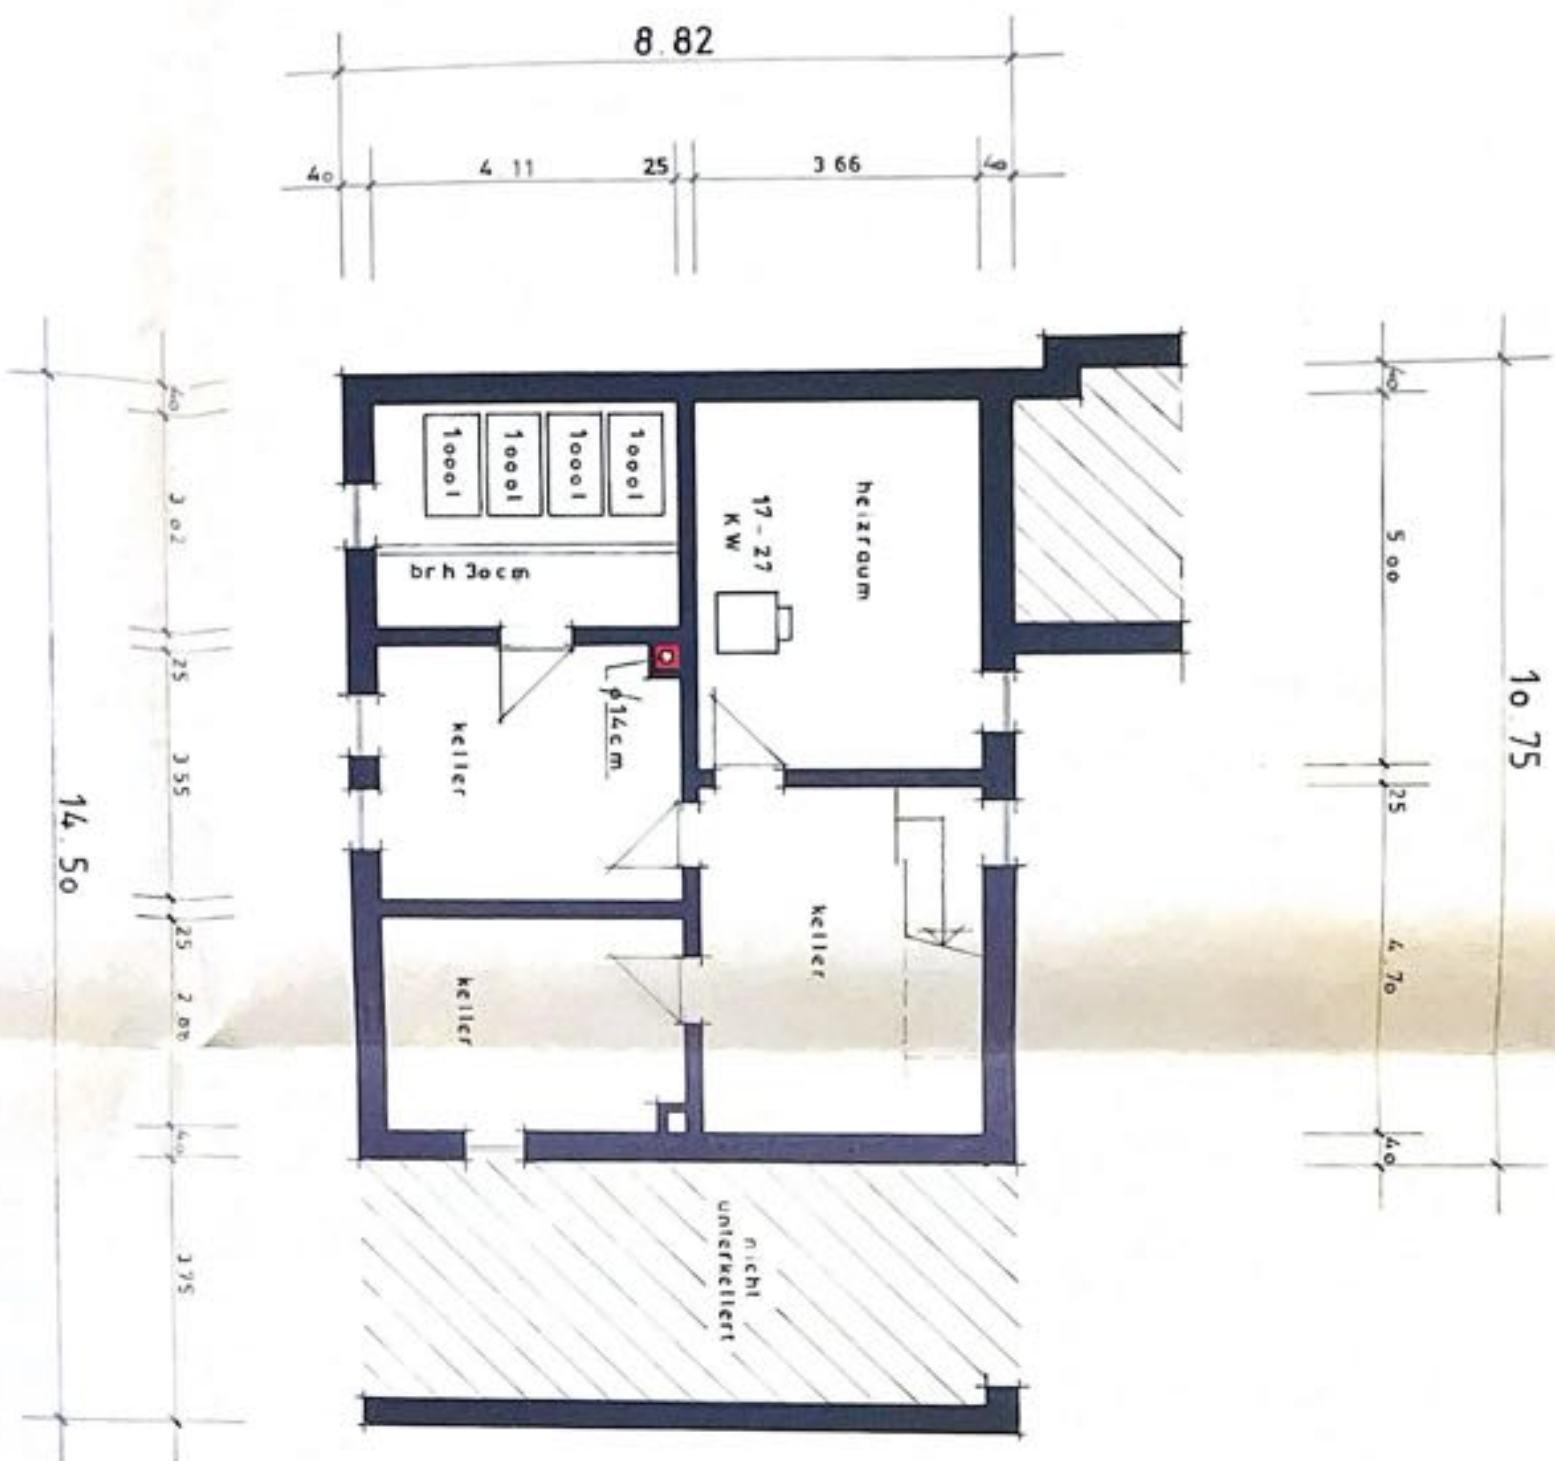

KG schnitt

planvorlage

bauherr

manfred decker

marienstraße 14

6839 oberhausen-rheinhausen 1

flst. nr. 532

bauherr

planung bauleitung

Entwurf-Planung-Bauleitung
Manfred Decker
6839 Oberhausen-Rheinhausen 1

m 1:100