



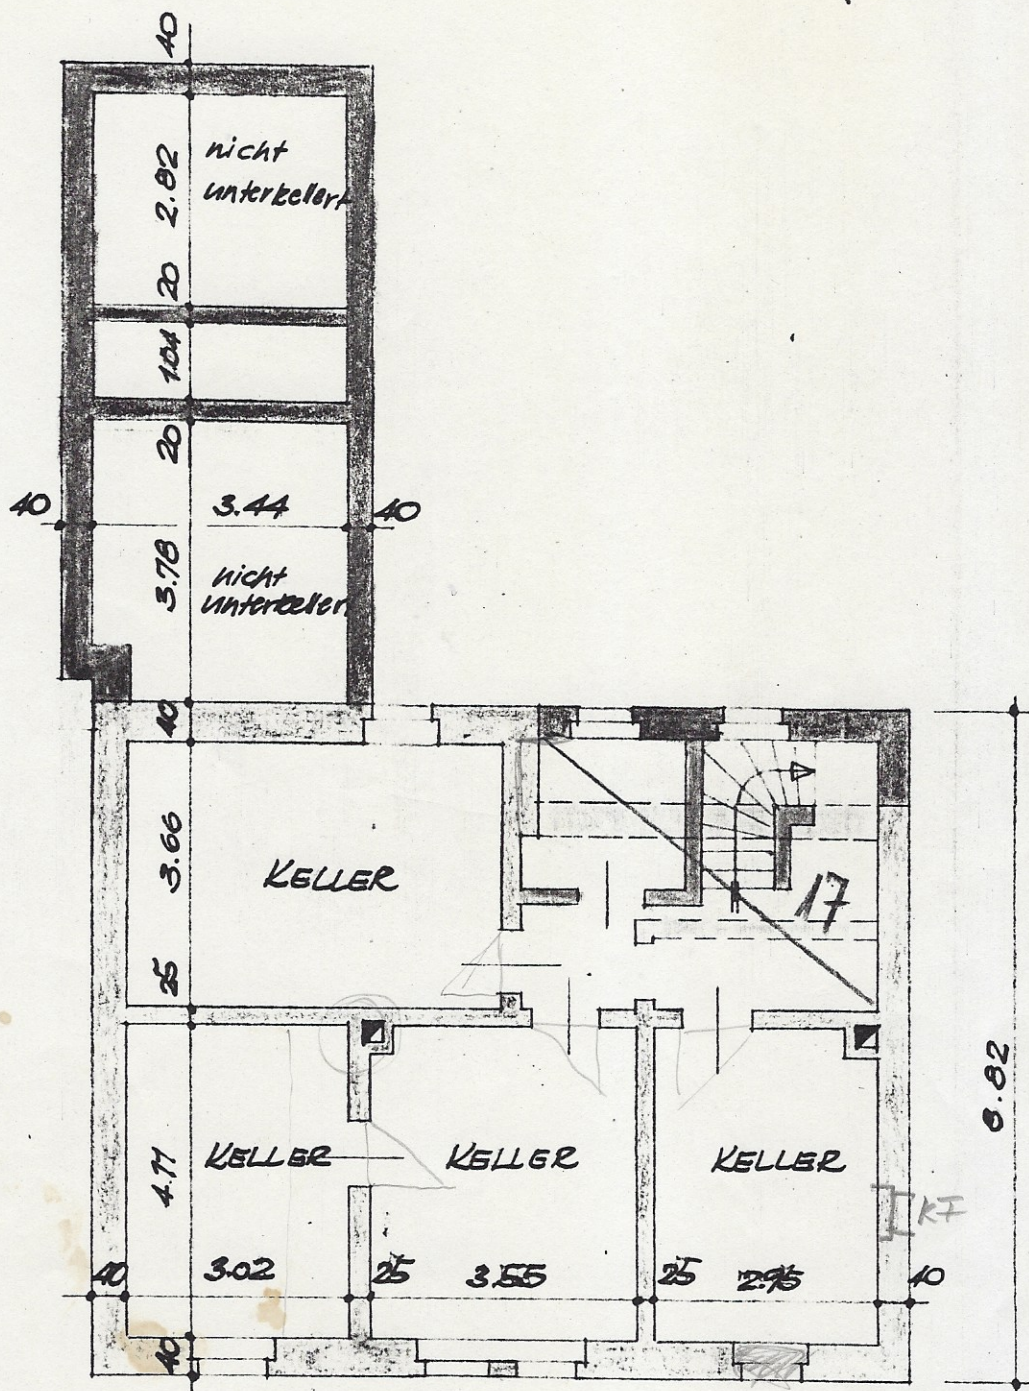


KELLER



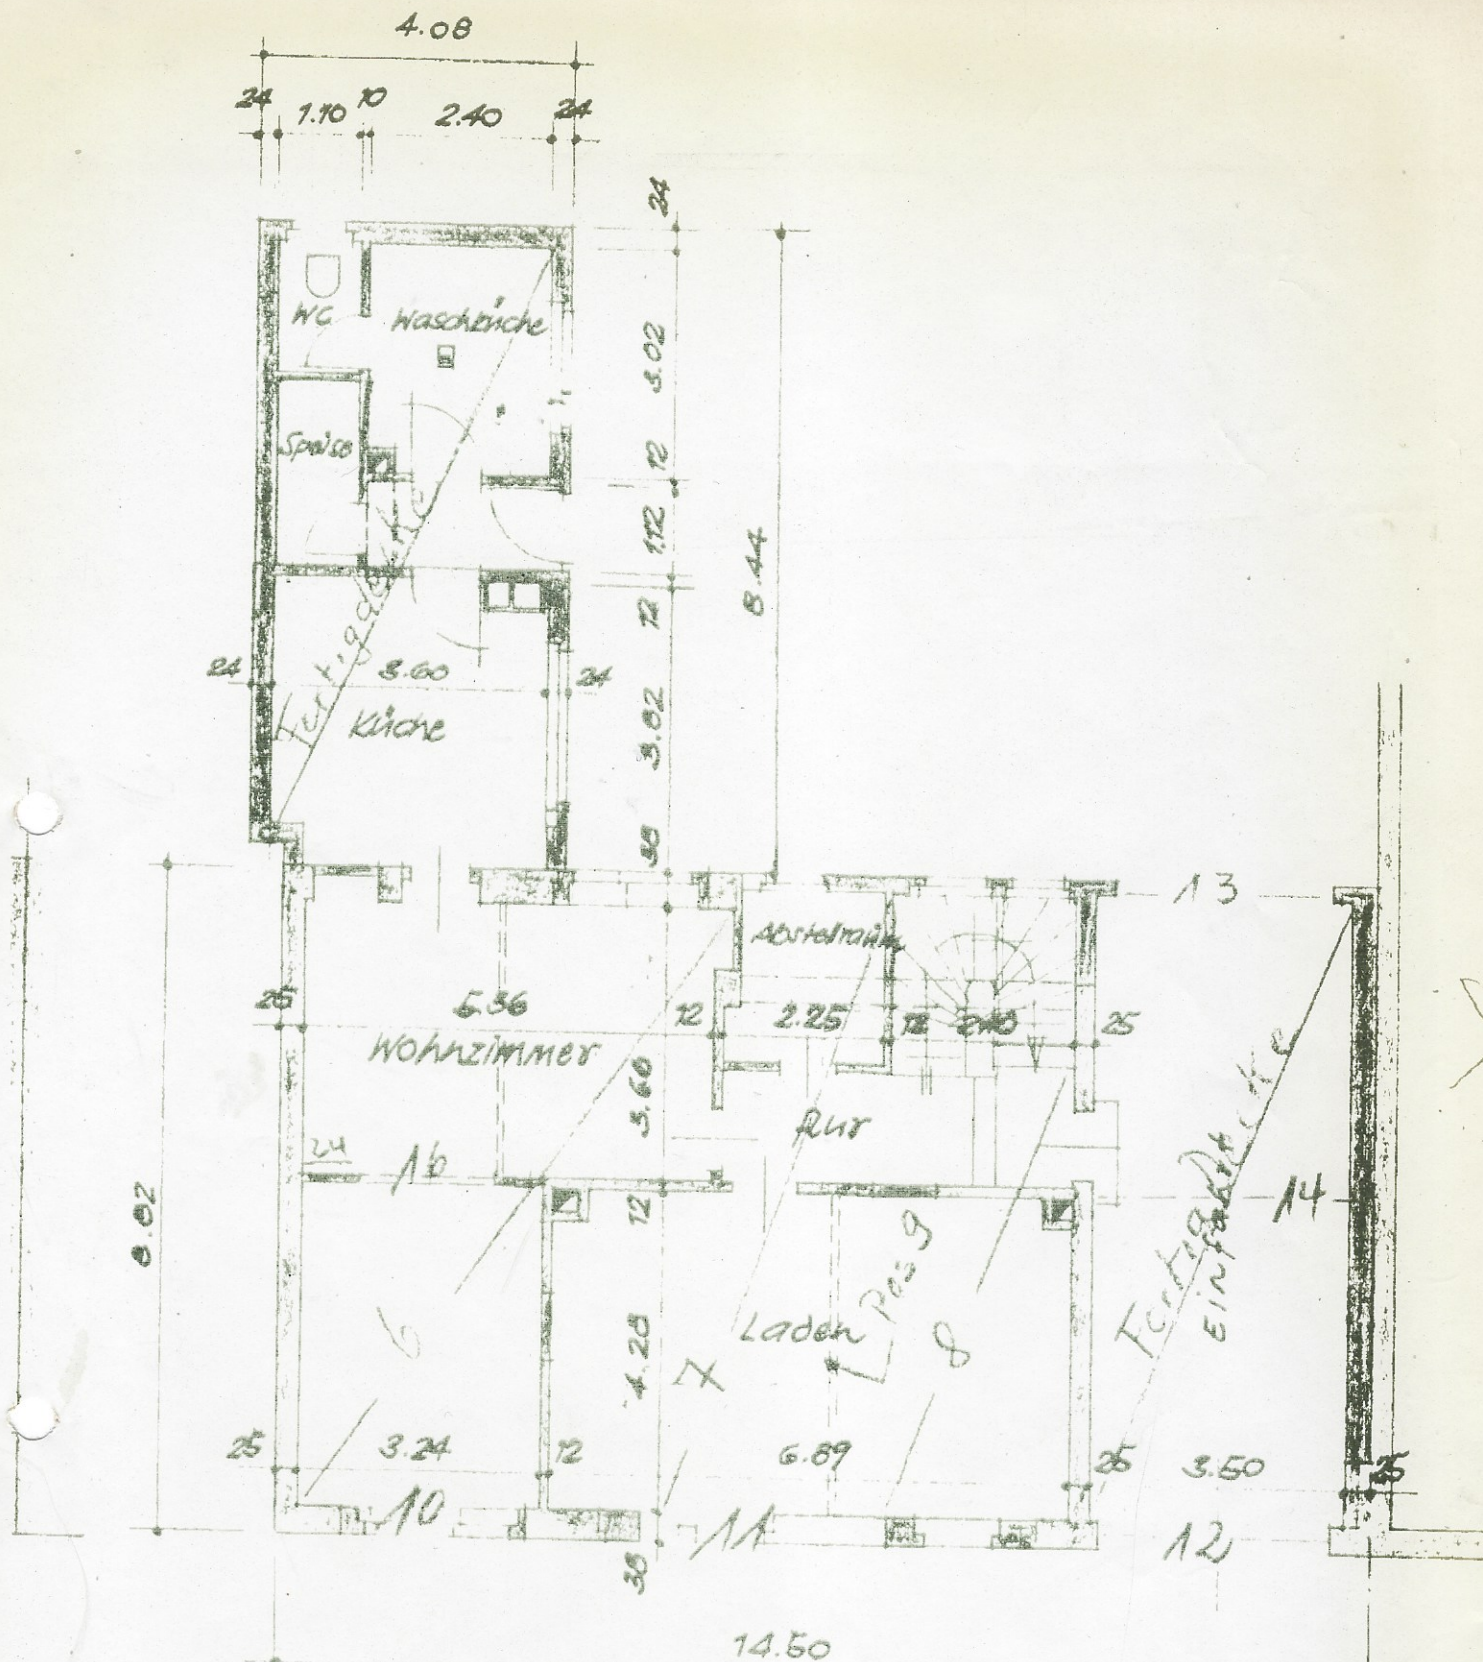

ERDGESCHOSS



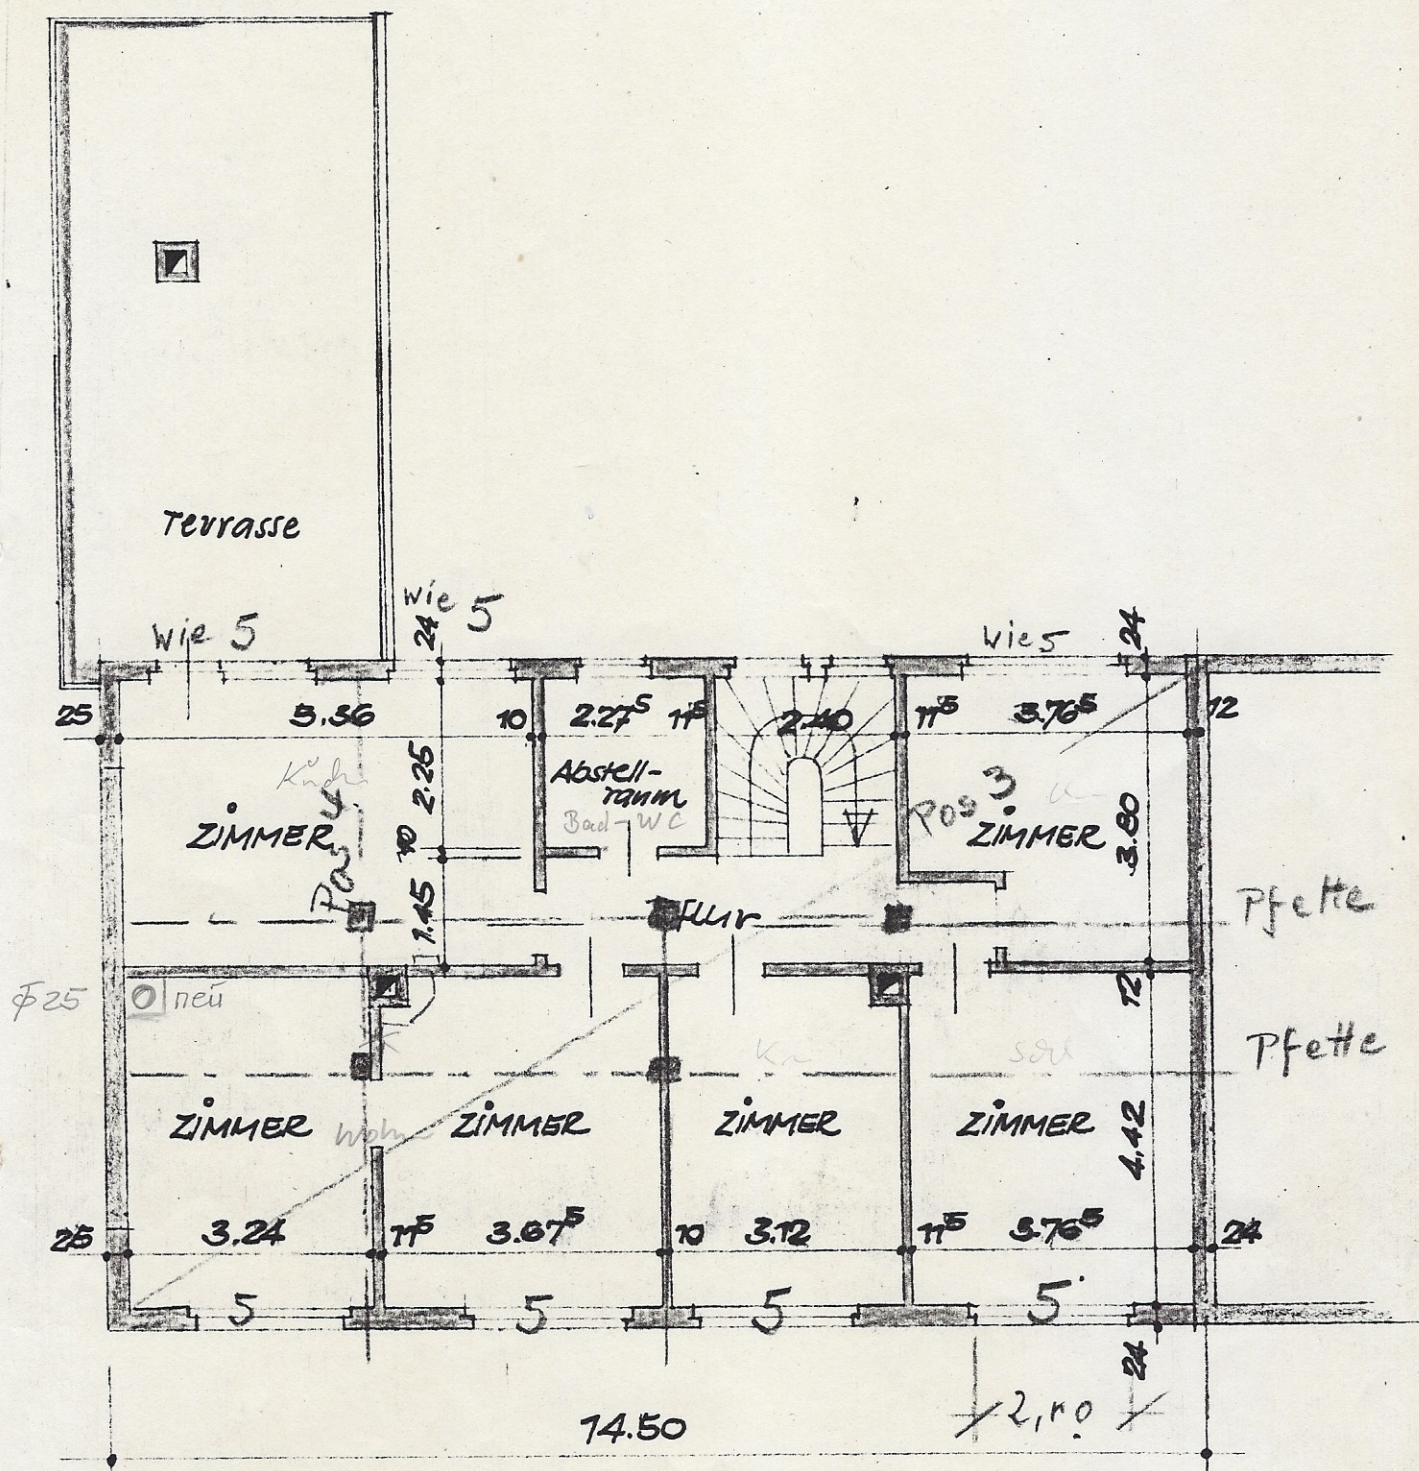

OBERGESCHOSS