


Planstufe :
Aufmaß

-  Bestand
-  Grundstücksgrenze

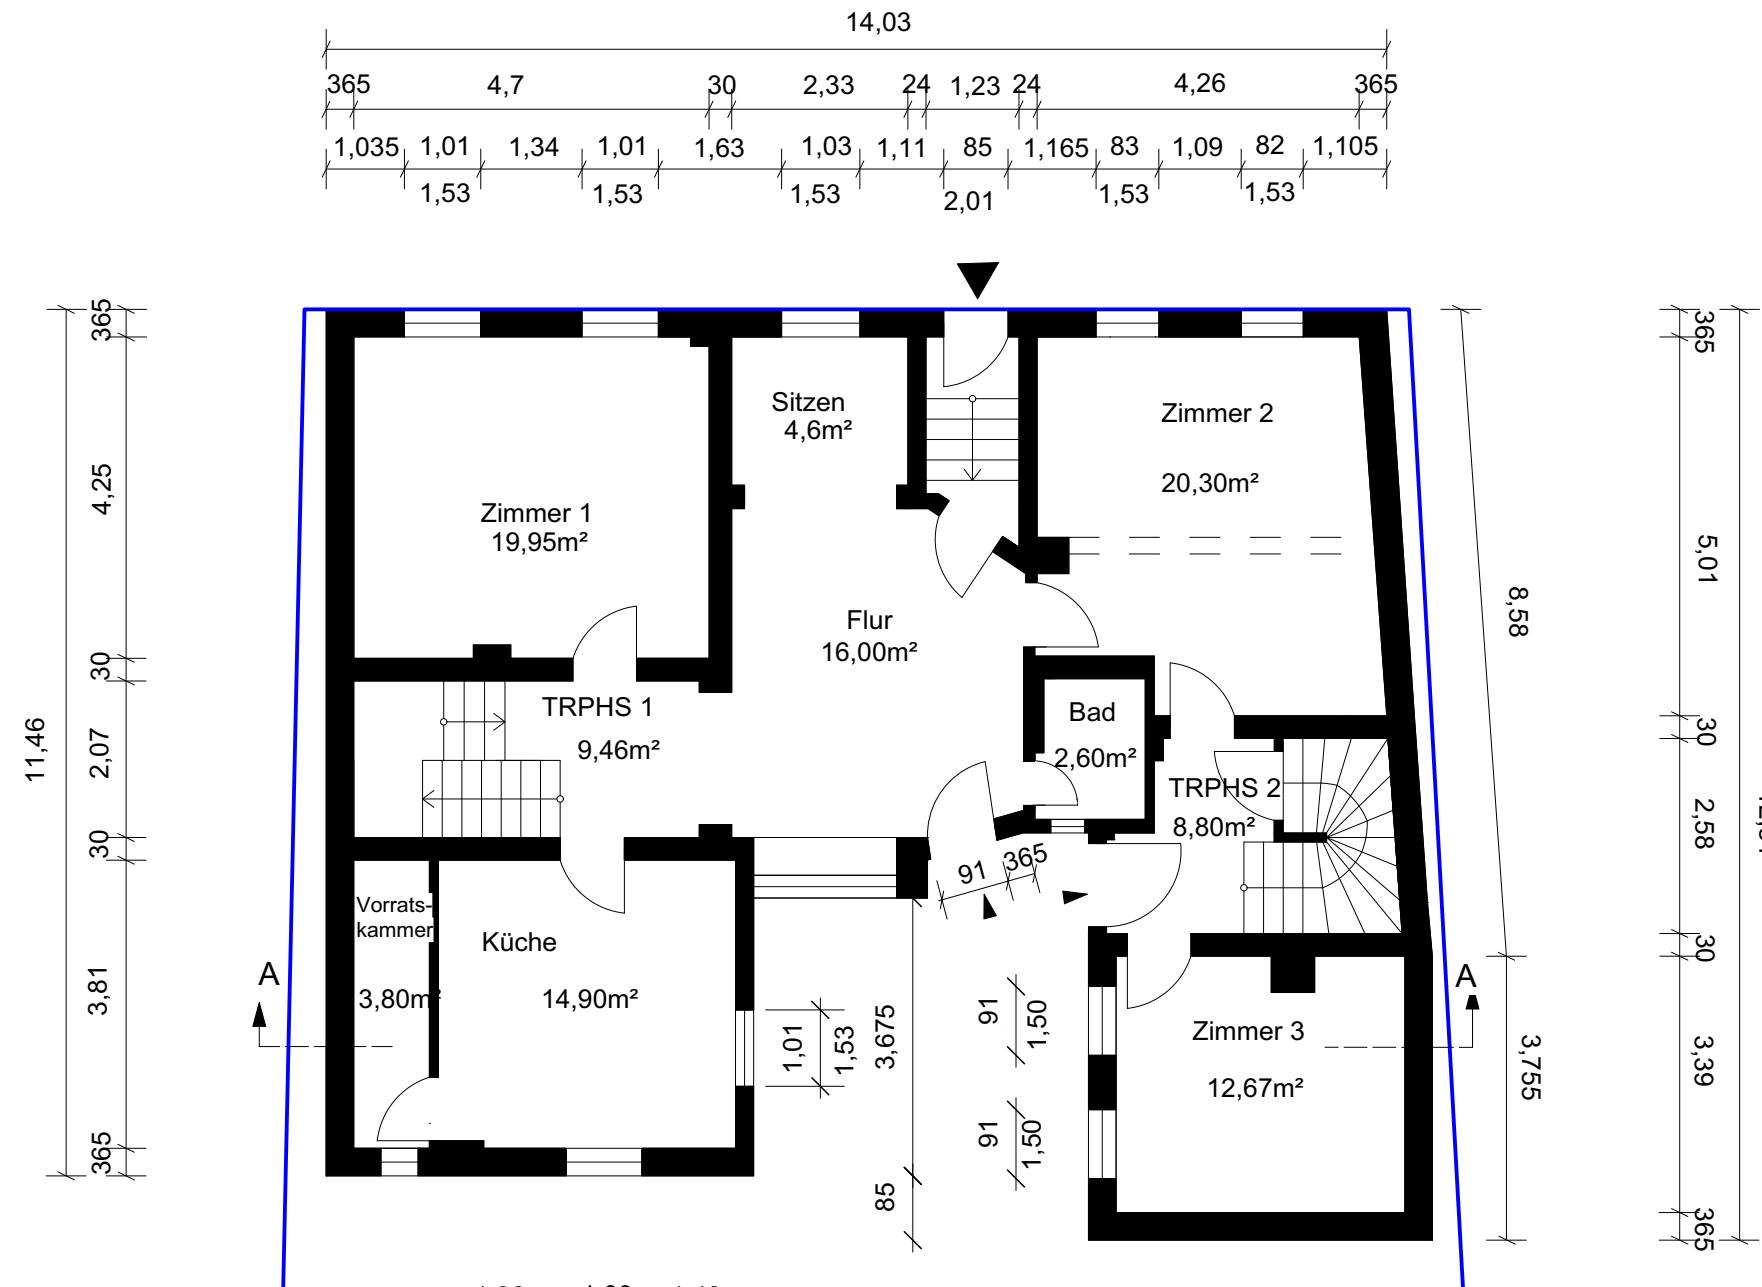

Griundriss EG

Bauvorhaben

Bestandsaufnahme Aufmaß

Schulstraße 9
65835 Liederbach

Bauherr

Adil Kozakli
Leichhof 15
55116 Mainz

Architekt

Dipl.-Ing. Hans-Dieter Beck
Schillstraße 21
65197 Wiesbaden
Tel: 0173/5993867
E-Mail: info@beck-2000.de

Maßstab 1:100
Datum 30.04.2025

Planersteller
Melek Dilber (B.A. Architektur)