


Planstufe :  
Aufmaß

■ Bestand  
■ Grundstücksgrenze

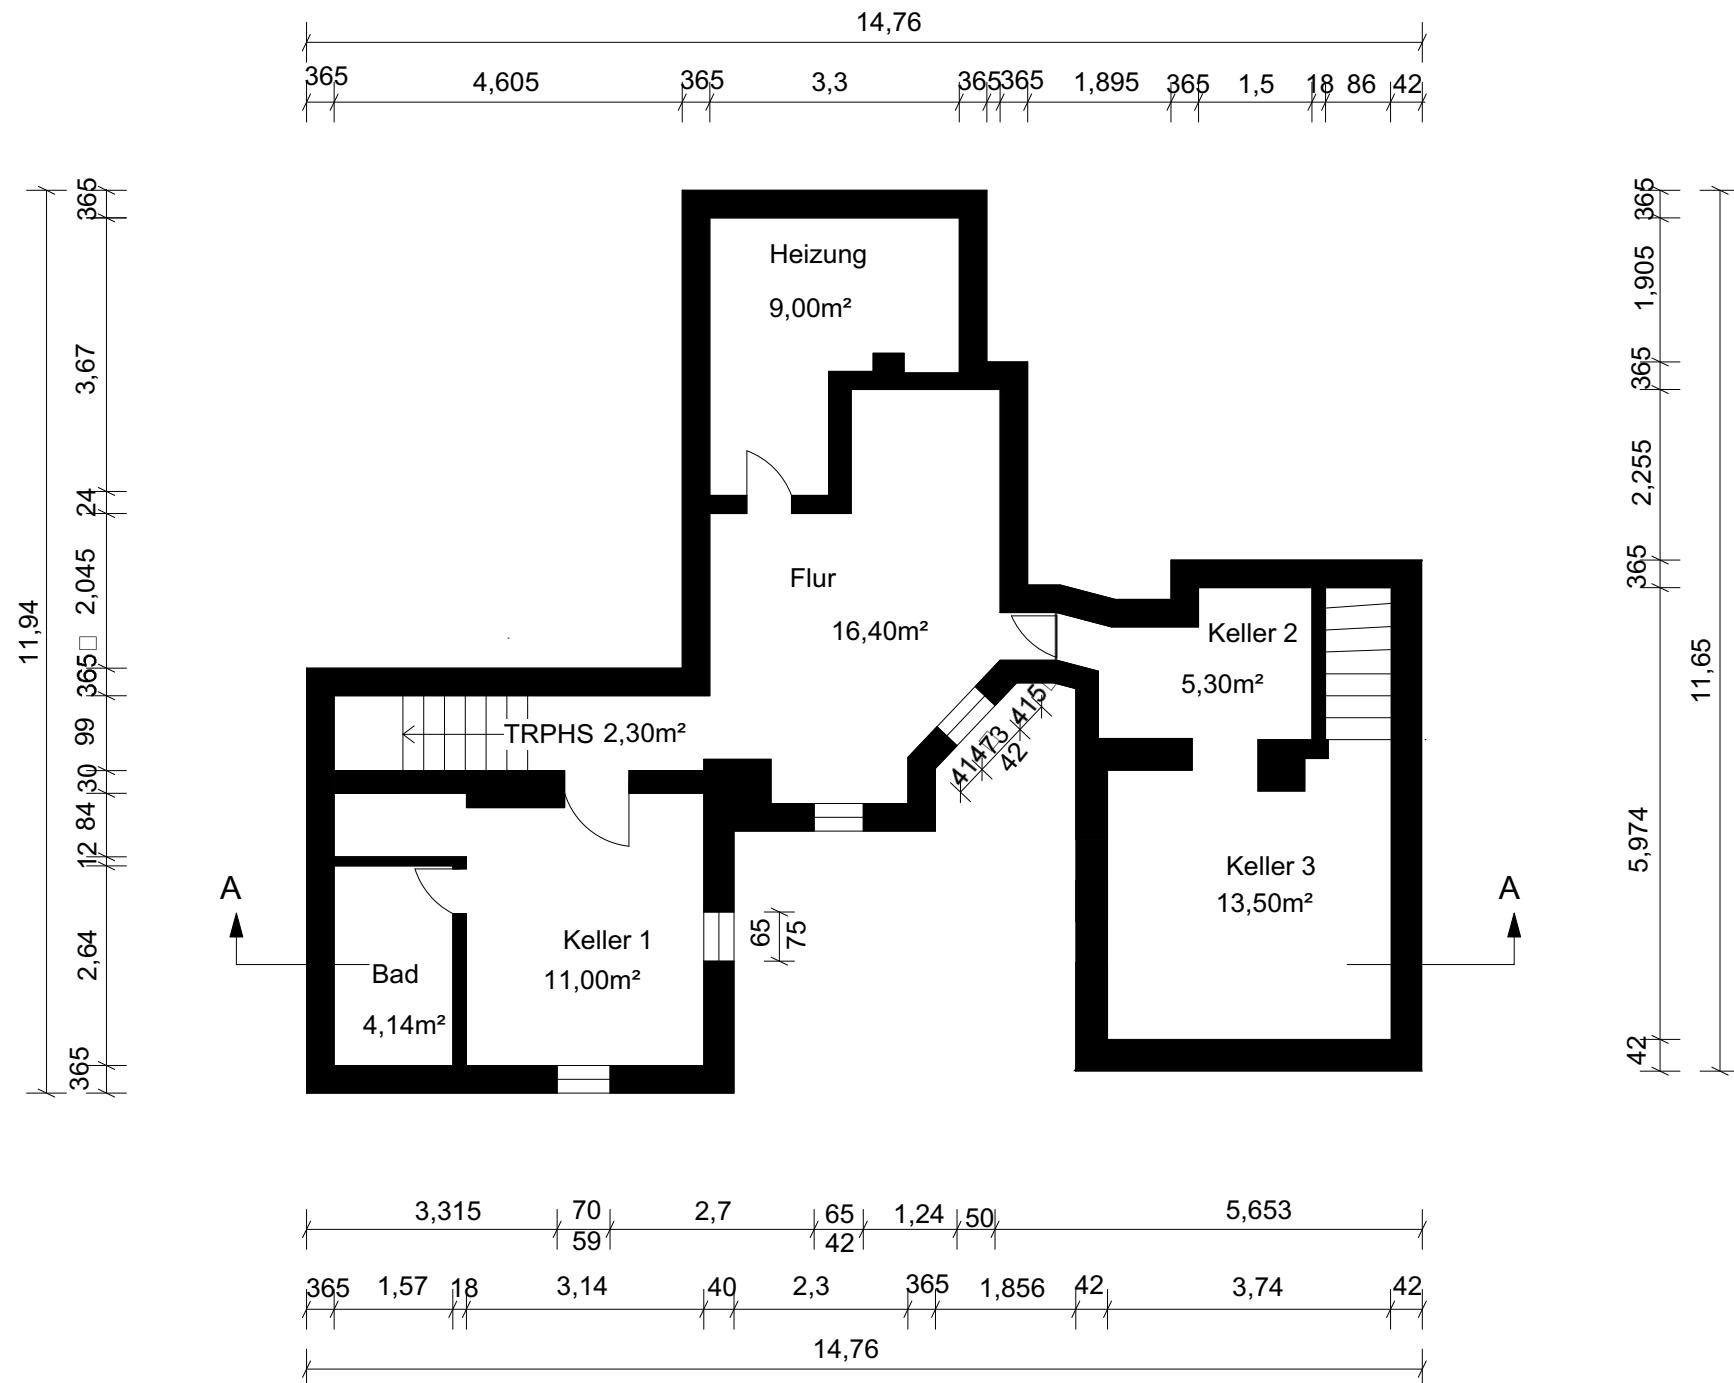

Griundriss KG

**Bauvorhaben**

Bestandsaufnahme Aufmaß

Schulstraße 9  
65835 Liederbach

**Bauherr**

Adil Kozakli  
Leichhof 15  
55116 Mainz

**Architekt**

Dipl.-Ing. Hans-Dieter Beck  
Schillstraße 21  
65197 Wiesbaden  
Tel: 0173/5993867  
E-Mail: info@beck-2000.de

Maßstab 1:100  
Datum 30.04.2025

Planersteller  
Melek Dilber ( B.A. Architektur)