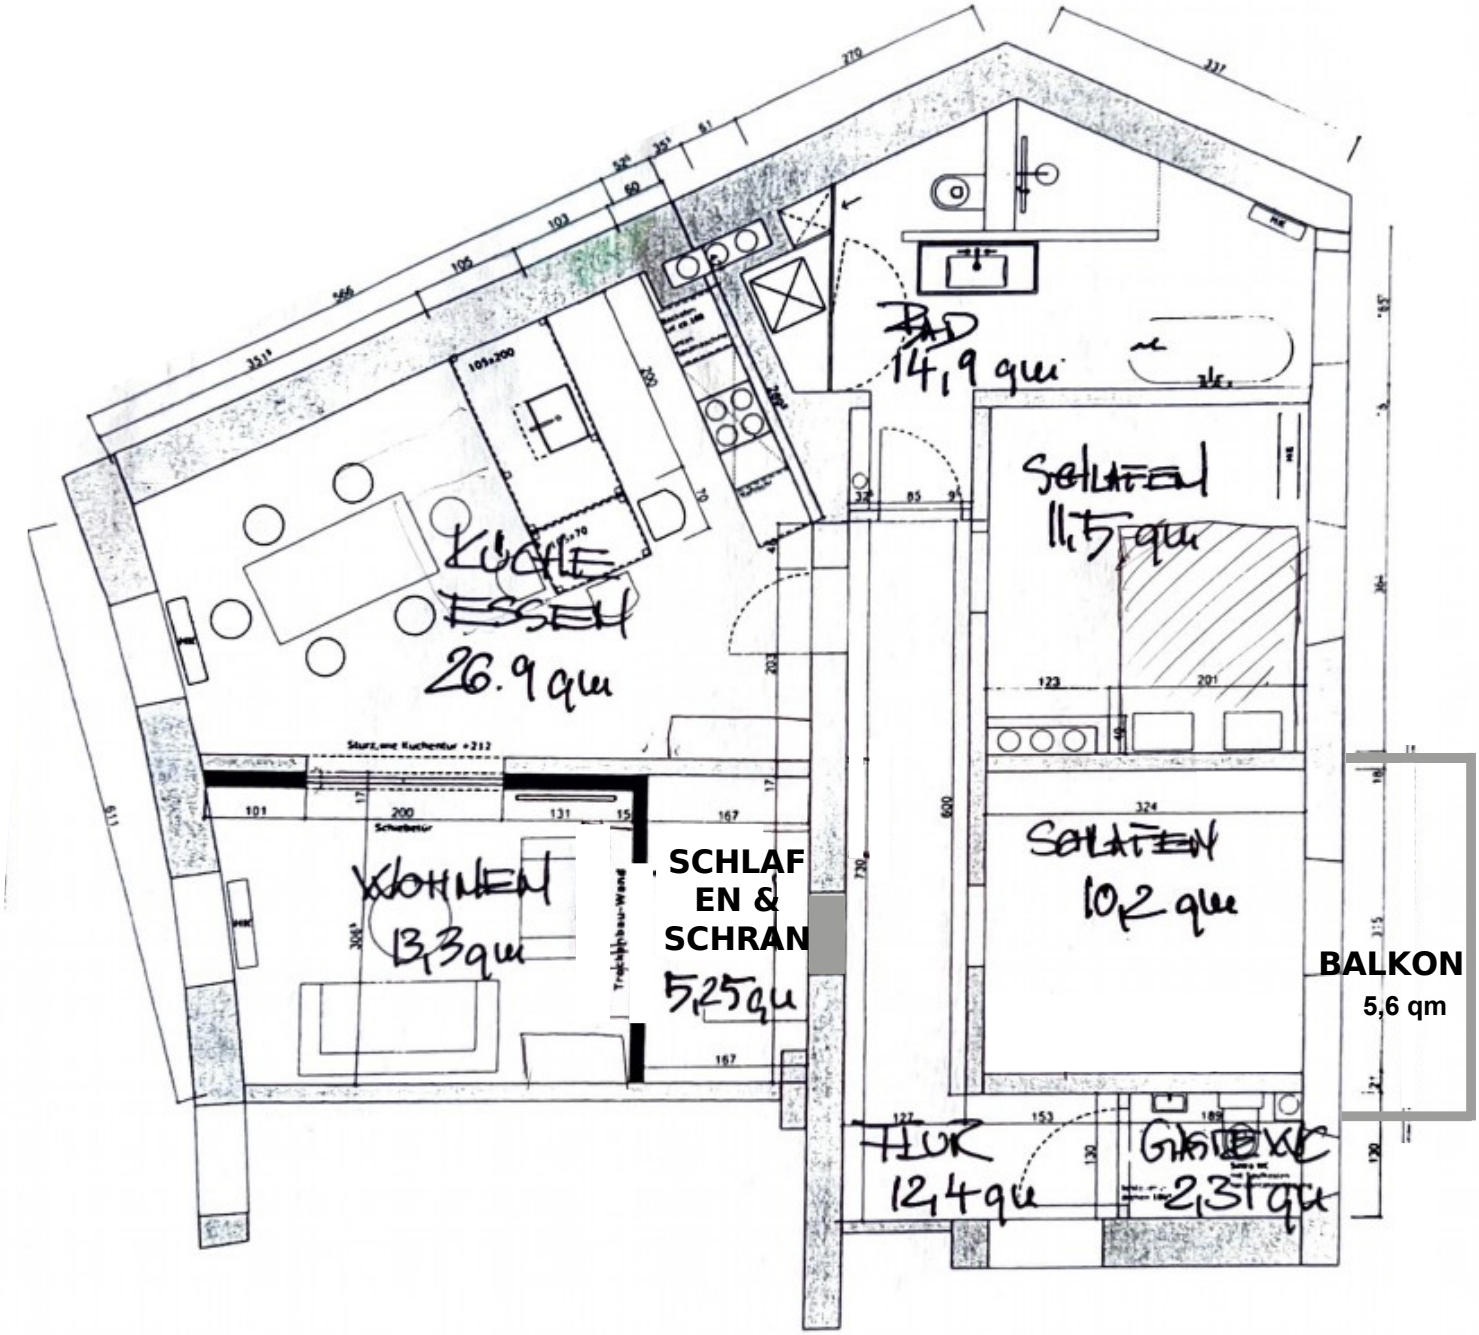

GRUNDRISS HANS-THEIGH-PLT
3.OG RECHTS