


UNTERGESCHOSS

Aufmaßplan

M : 50

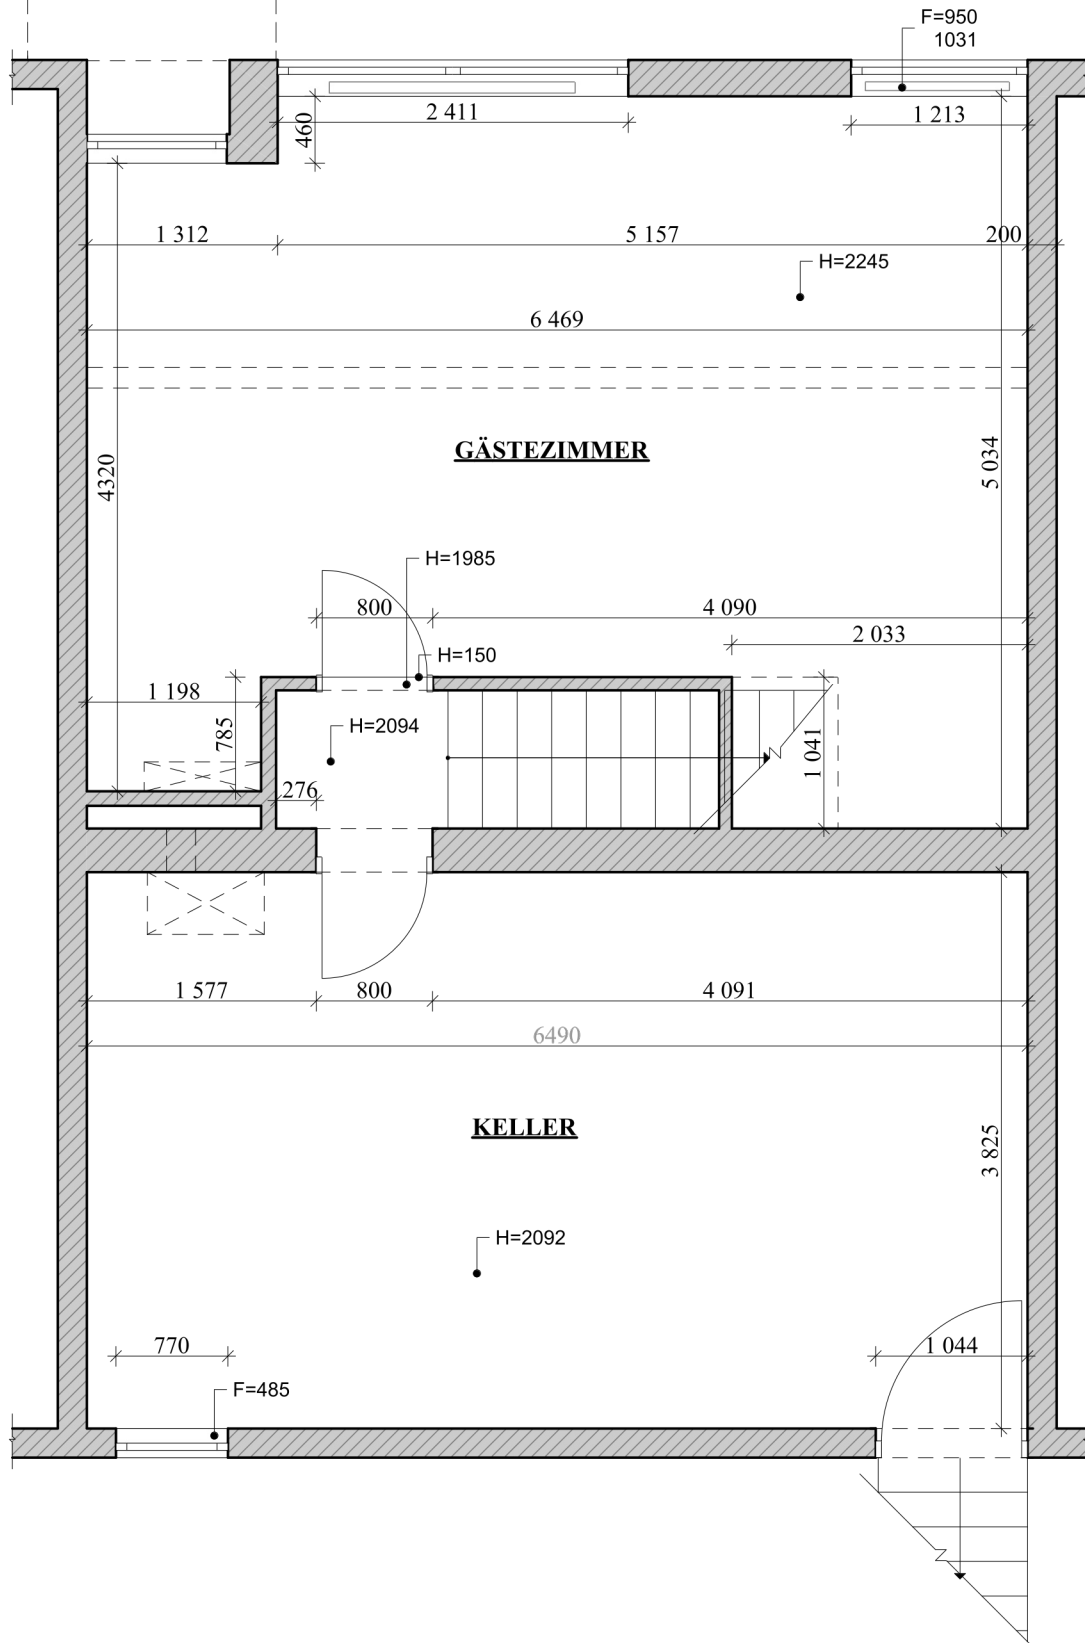

Albrecht Dürer Straße 41 in Höchberg