

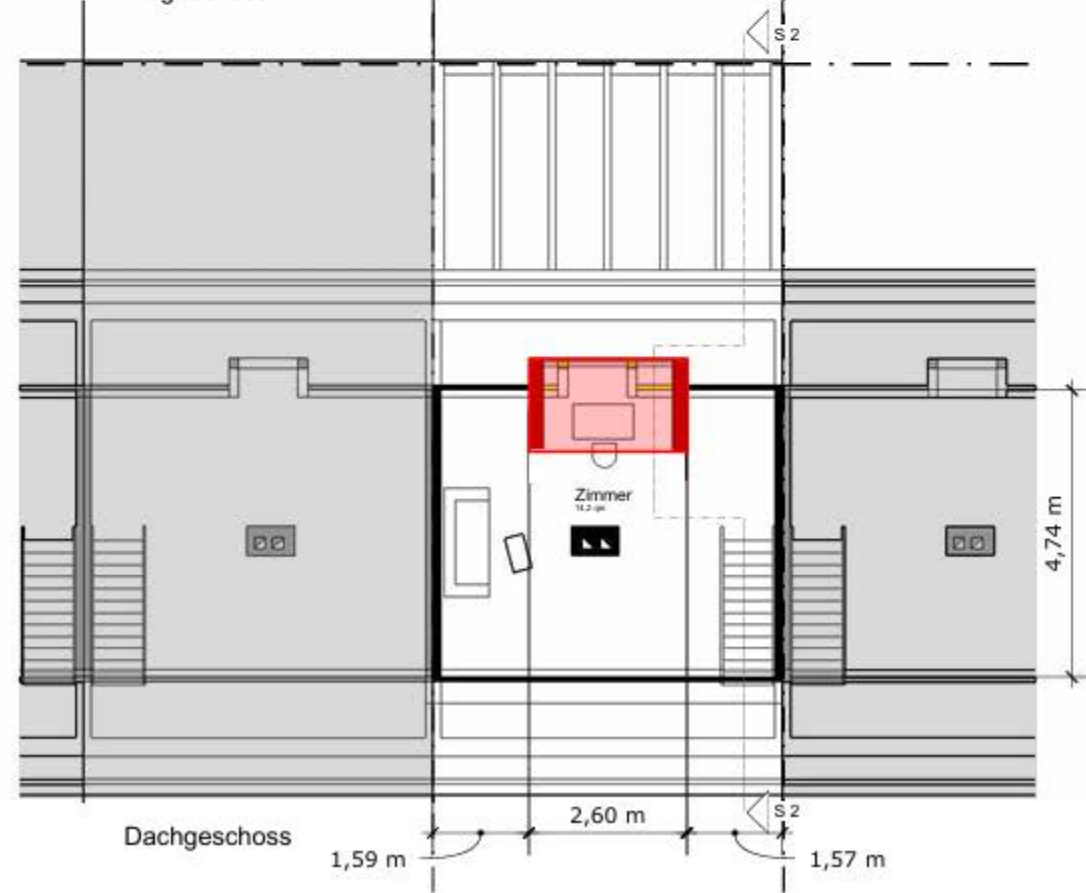


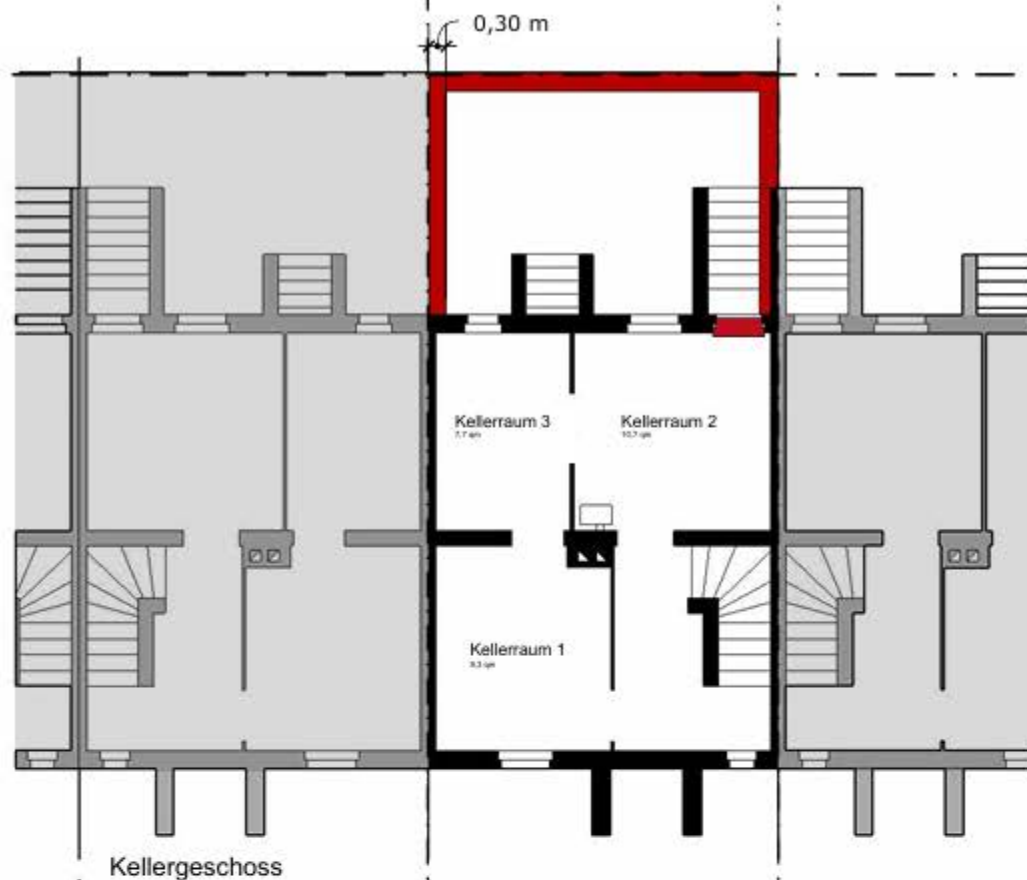

Bauherr

Lohmeyer & Baumann

Legende

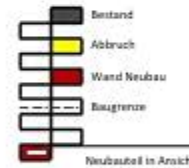

Arnstädter Weg 20

Bauvorhaben Umbau und Erweiterung:

Anbau eines Wintergartens
und Vergrößerung einer Dachgaube
an einem Reihenmittelhaus

Projekt

Anbau eines Wintergartens
und Vergrößerung einer Dachgaube
an einem Reihenmittelhaus

Anschrift

Arnstädter Weg 20
65931 Frankfurt/Zeßheim

Plan

Grundriss EG, OG, 1. OG, DG

Plan für

Bau

Maßstab