


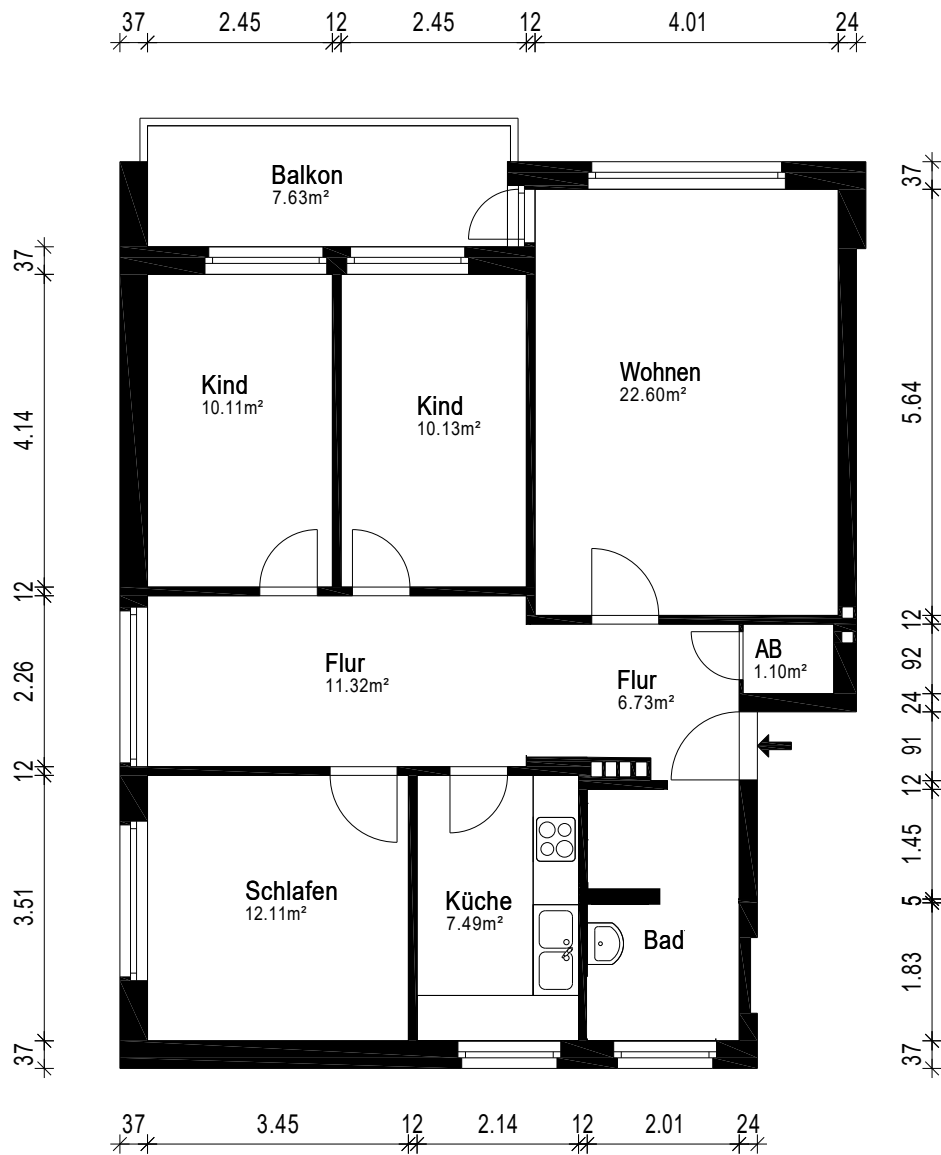

|                                         |                  |                                    |
|-----------------------------------------|------------------|------------------------------------|
| Gebäude ETW                             |                  |                                    |
| Ort/Straße 22177 Hamburg, Benzstraße 20 |                  |                                    |
| Planinhalt Obergeschoss                 |                  | <br>Aufmaß - CAD-Service - Flächen |
| Maßstab 1:100/A4                        | Datum 19.05.2025 |                                    |
| Objekt-Nr. -                            | Plan-Nr. 1       |                                    |