


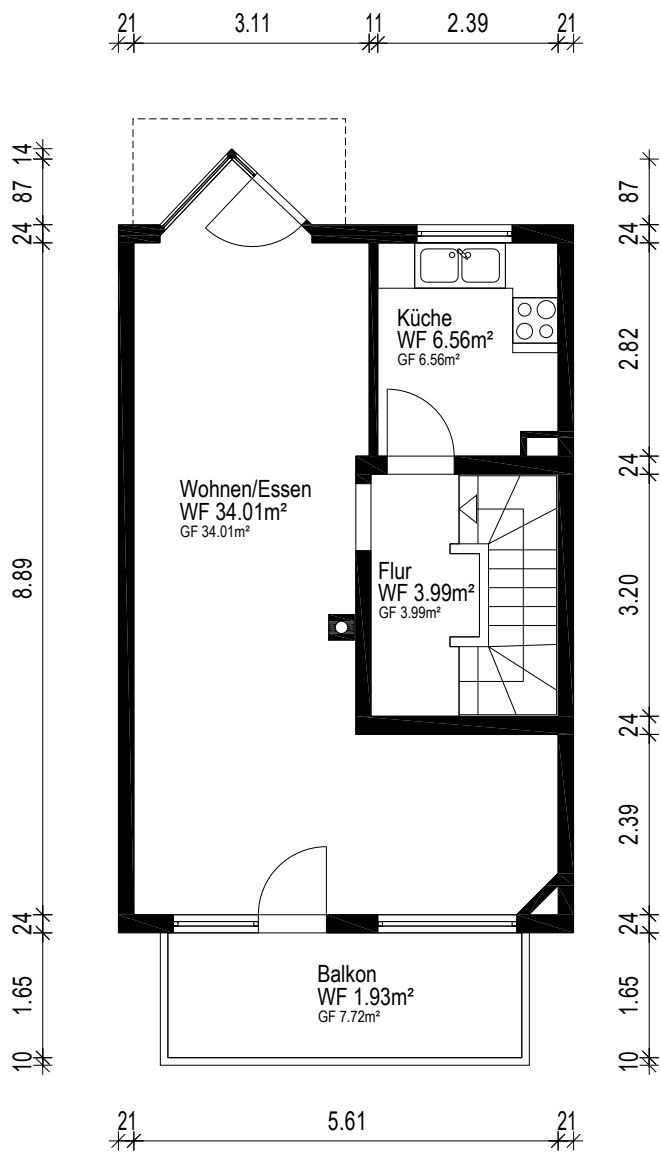

Gebäude Reihemittelhaus			
Ort/Straße 70619 Stuttgart, Am Sonnenweg 52b			
Planinhalt Erdgeschoss		 Ein Service der 1000hands AG Aufmaß - CAD-Service - Flächen	
Maßstab 1:100/A4	Datum 30.12.2025		
Objekt-Nr. Haus 5	Plan-Nr. 2		