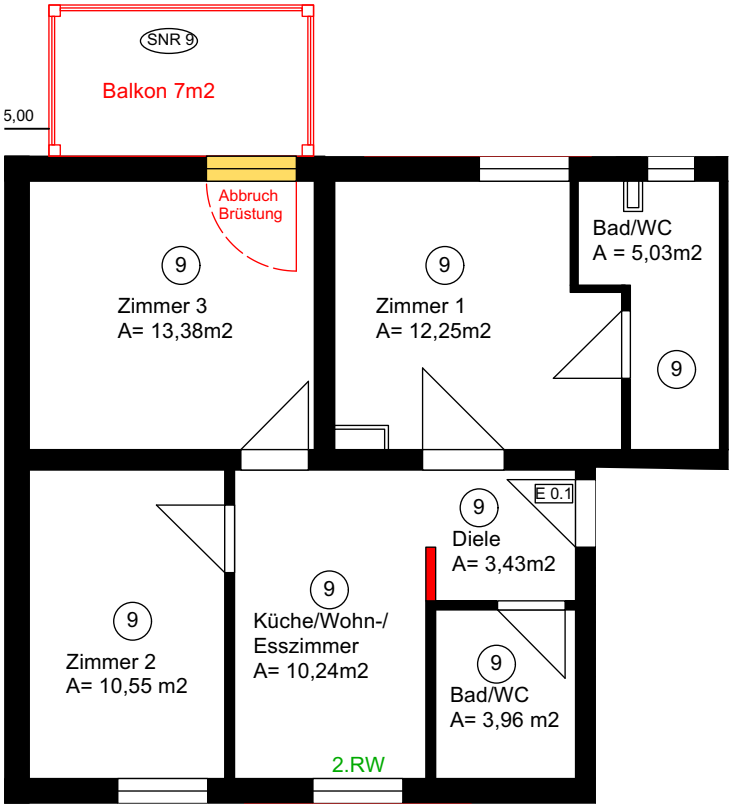
SNR 9
Balkon 7m2
5,00
Abbruch
Brüstung
9
Zimmer 3
A= 13,38m2
9
Zimmer 1
A= 12,25m2
Bad/WC
A = 5,03m2
9
9
Zimmer 2
A= 10,55 m2
9
Küche/Wohn-/
Esszimmer
A= 10,24m2
9
Diele
A= 3,43m2
E 0.1
9
Bad/WC
A= 3,96 m2
2.RW