






GEÄNDERT: STELLPLÄTZE 34 UND 37
IN ABSTELLBAUME

25.2.99Z
BREBAU

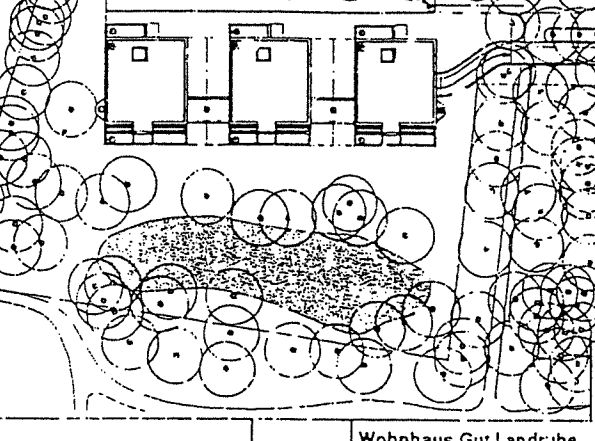


PROJEKT	Wohnhaus Gut Landrhe, Nordbebauung Bremen		
BAUHERR	Bremische Bau- und Siedlungs-AG Friedrichs-Str. 11, 28205 Bremen		
PLANUNG	Bauher-Fachplan Techn. Architekt- BDA Brettenwälder - 207, 10465 Berlin		
PLANUNGSSTAND			
PLANBEZEICHNUNG	GRUNDRISSSE		
BAUTEIL	Tiefgarage		
MAßSTAB	1 : 100		
ZEICHNUNGSNR.	00.01		
BEARBEITER	Gez.	M H M F.	
FORMAT			
PROJEKTNR.	R96001		
BEARBEITUNGSSTAND	20.08.1997		

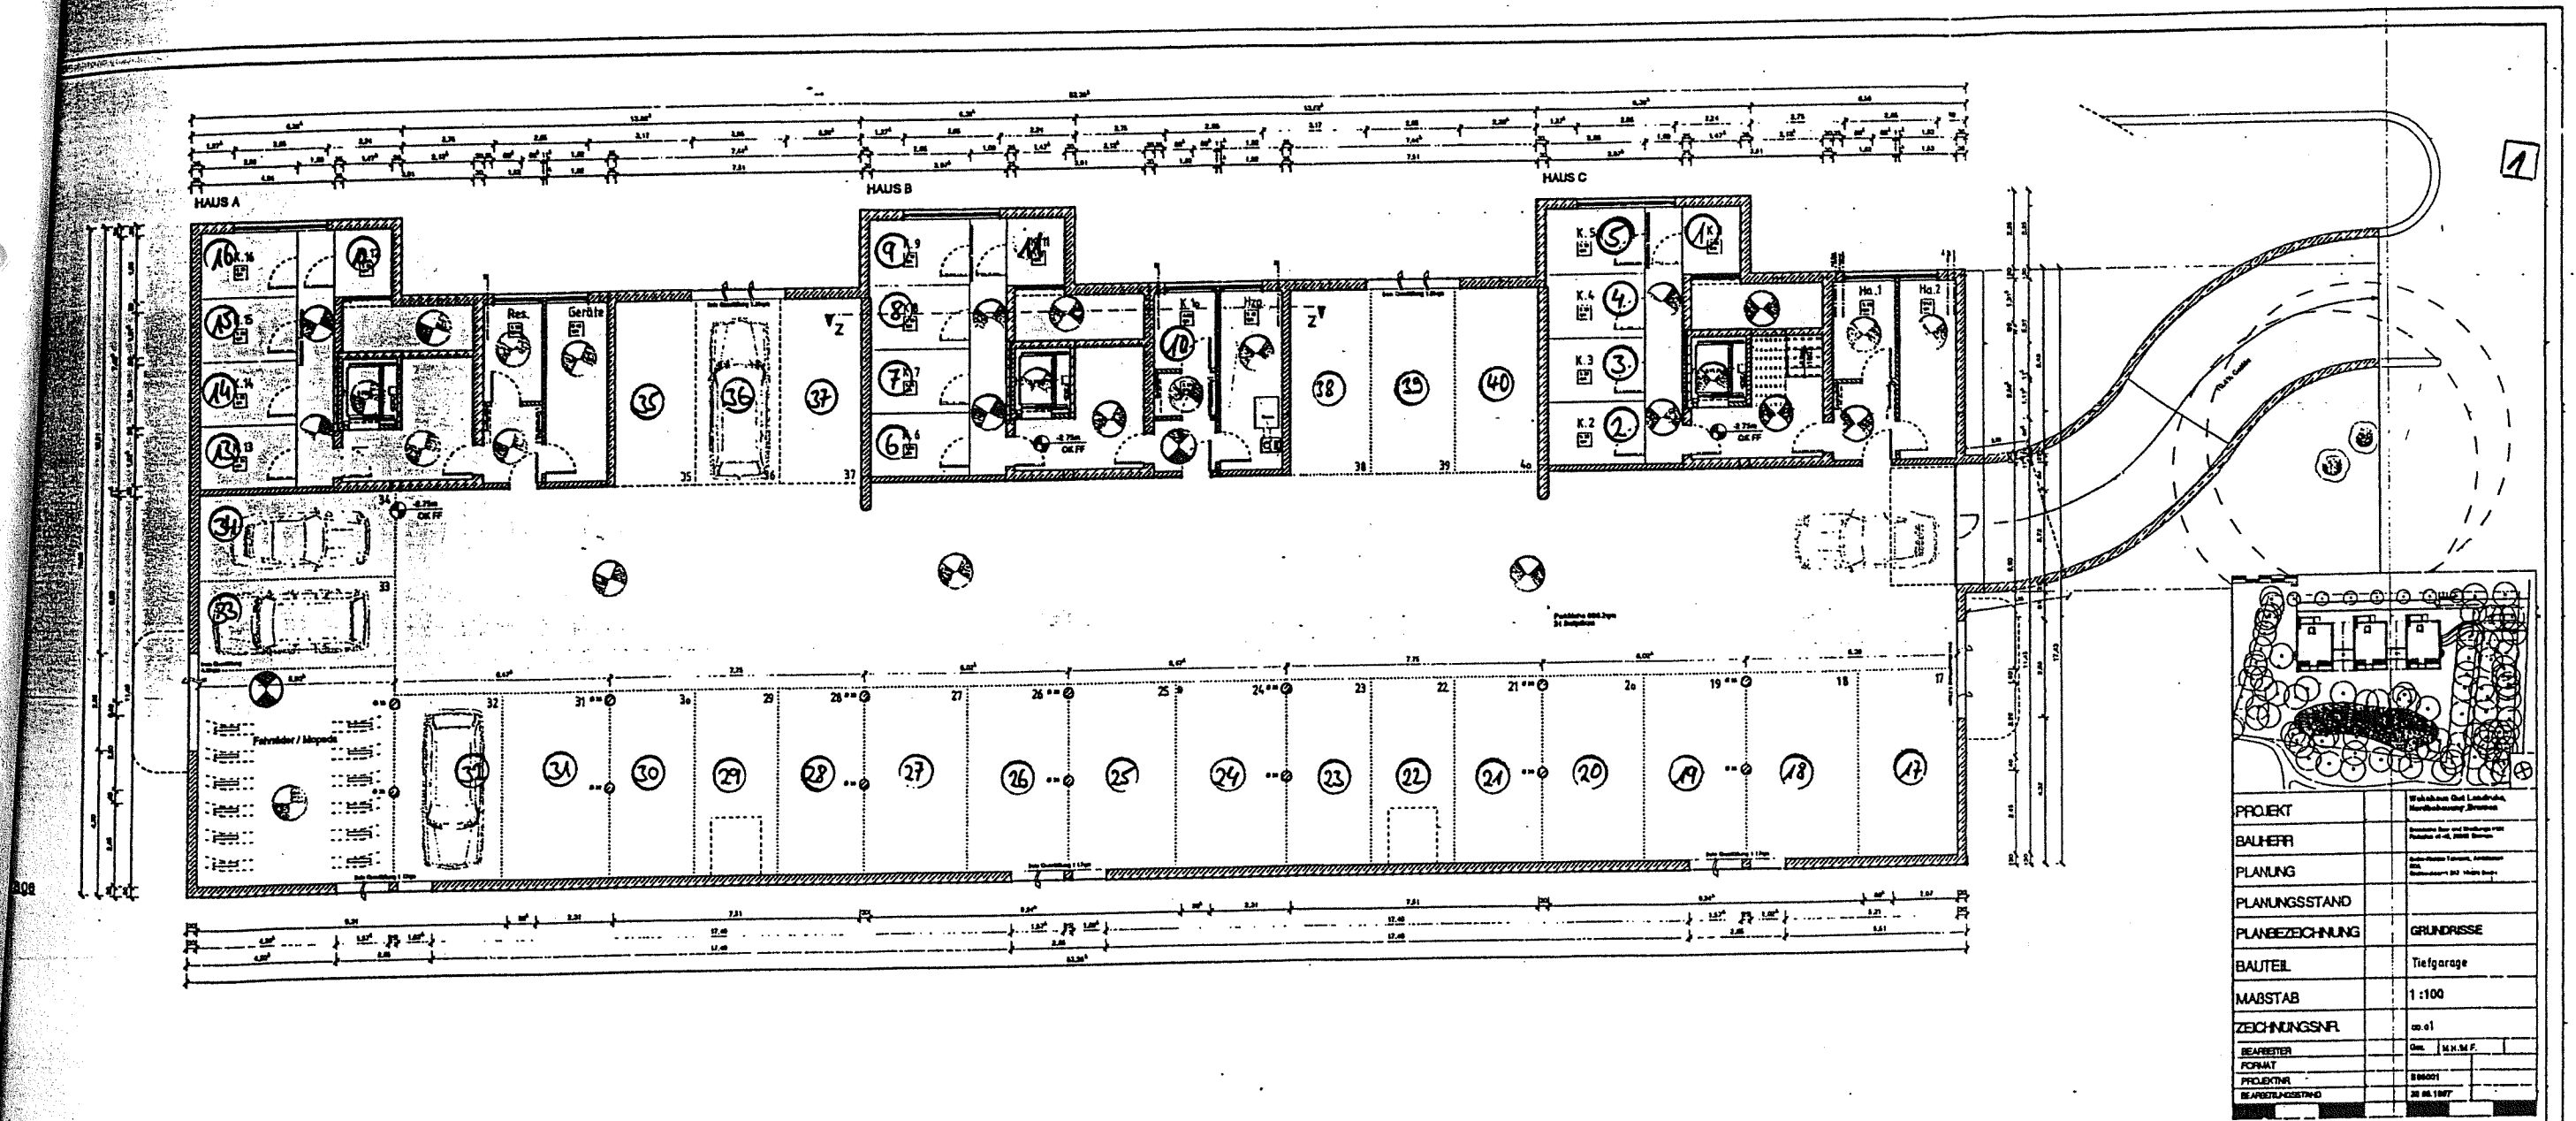

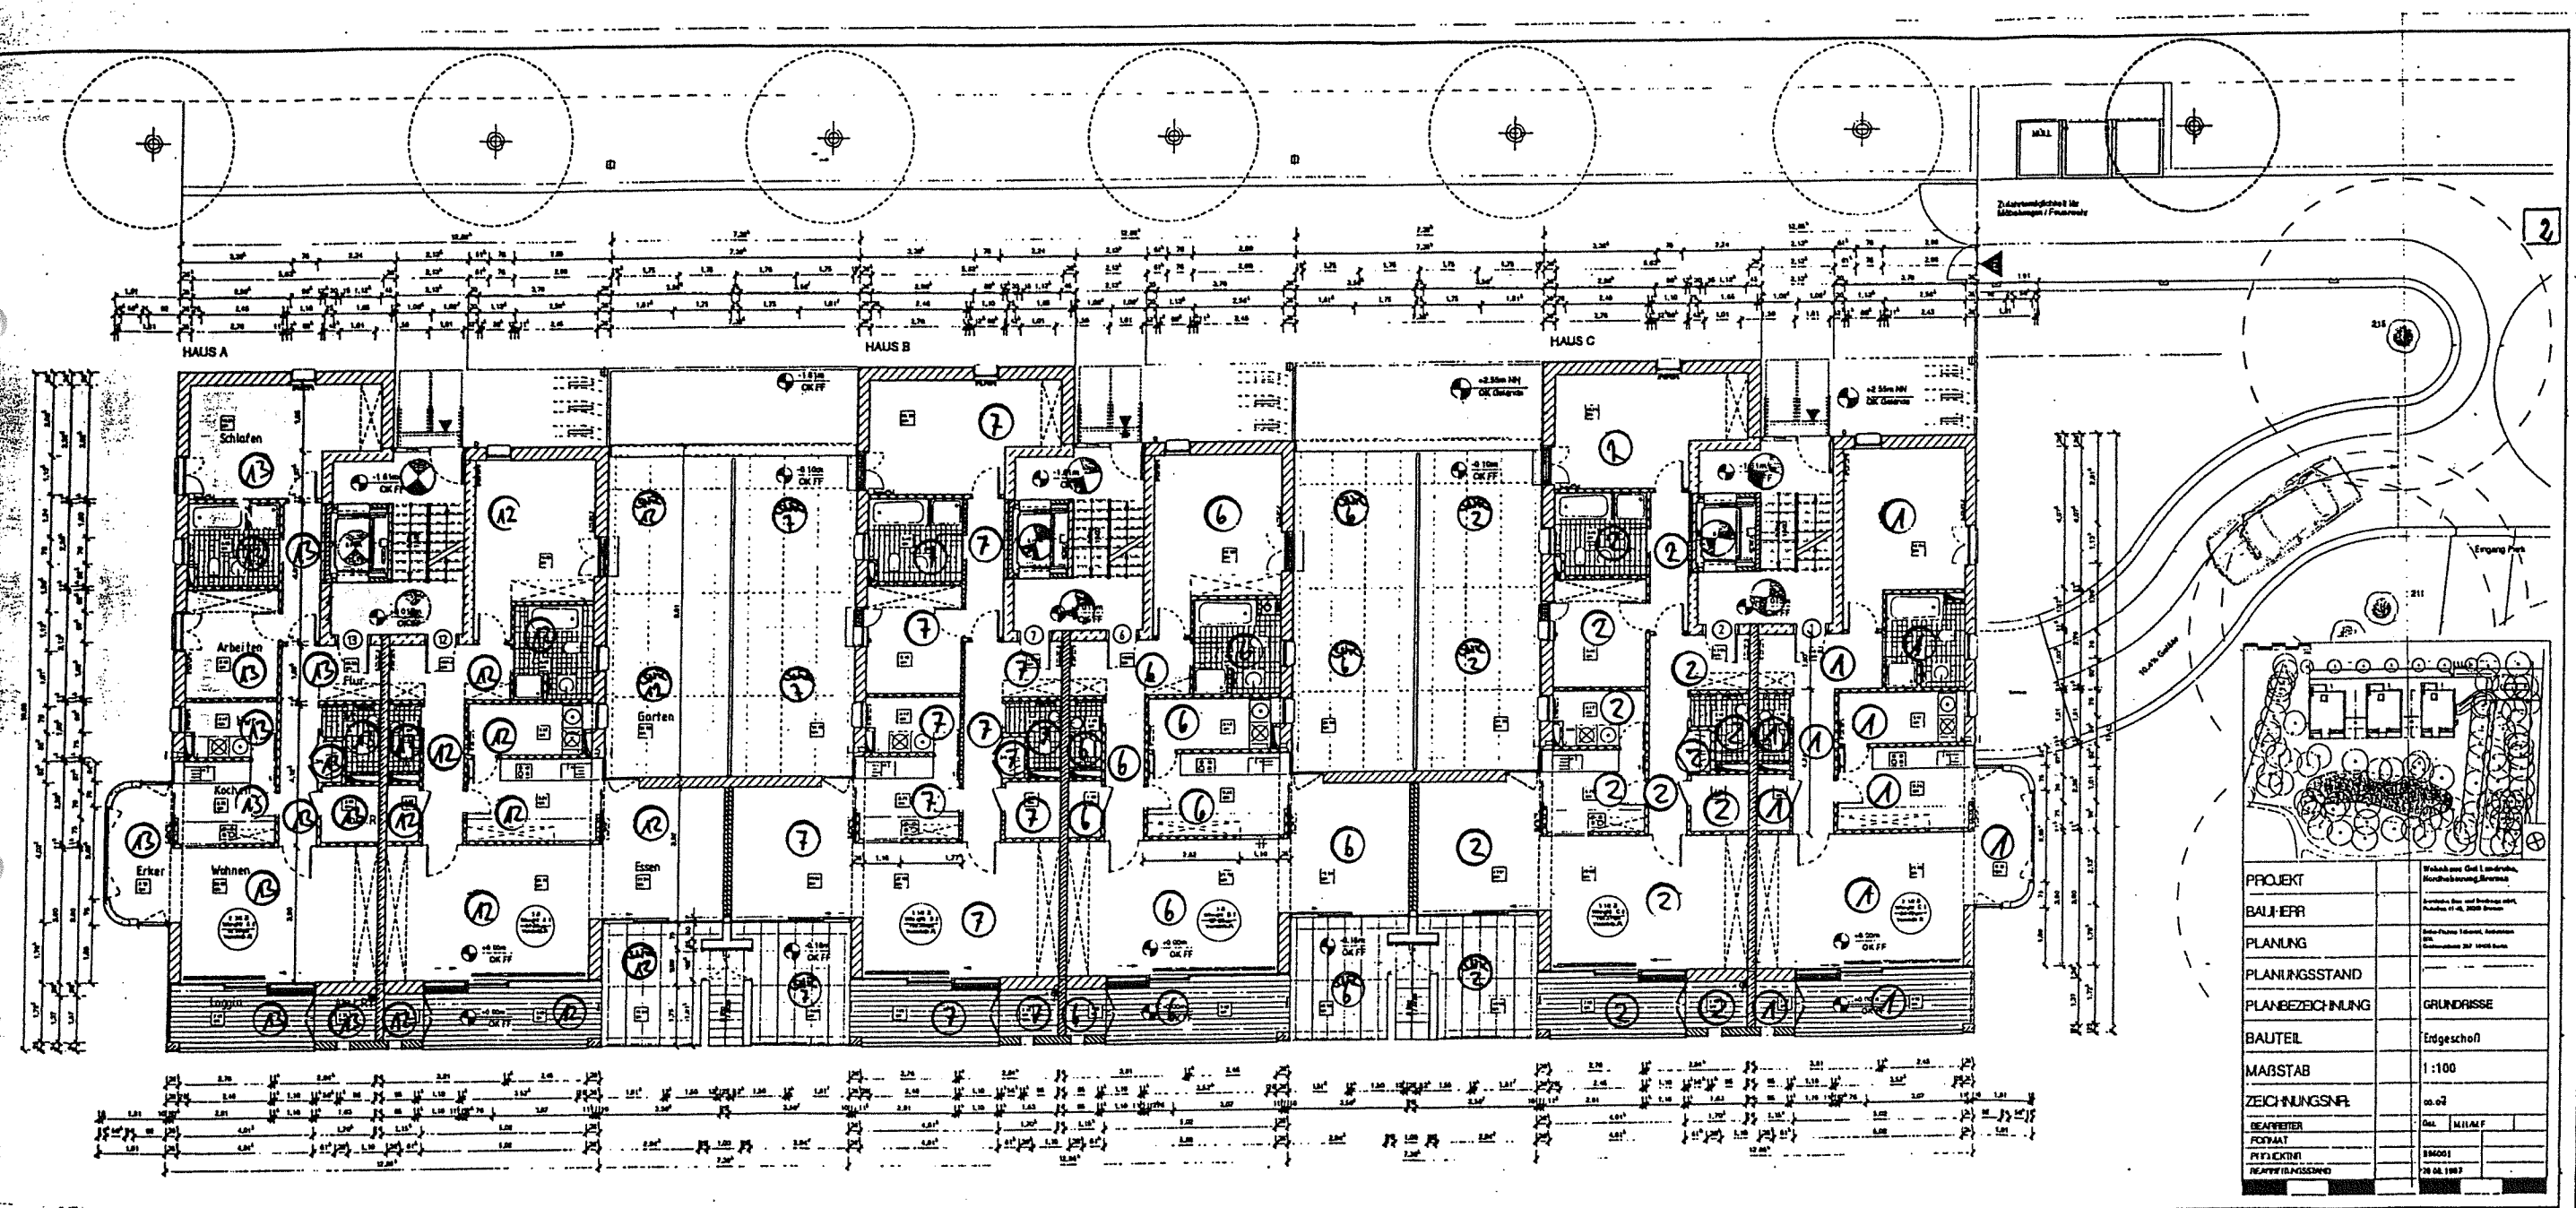


FO
Mey
Nr. 10

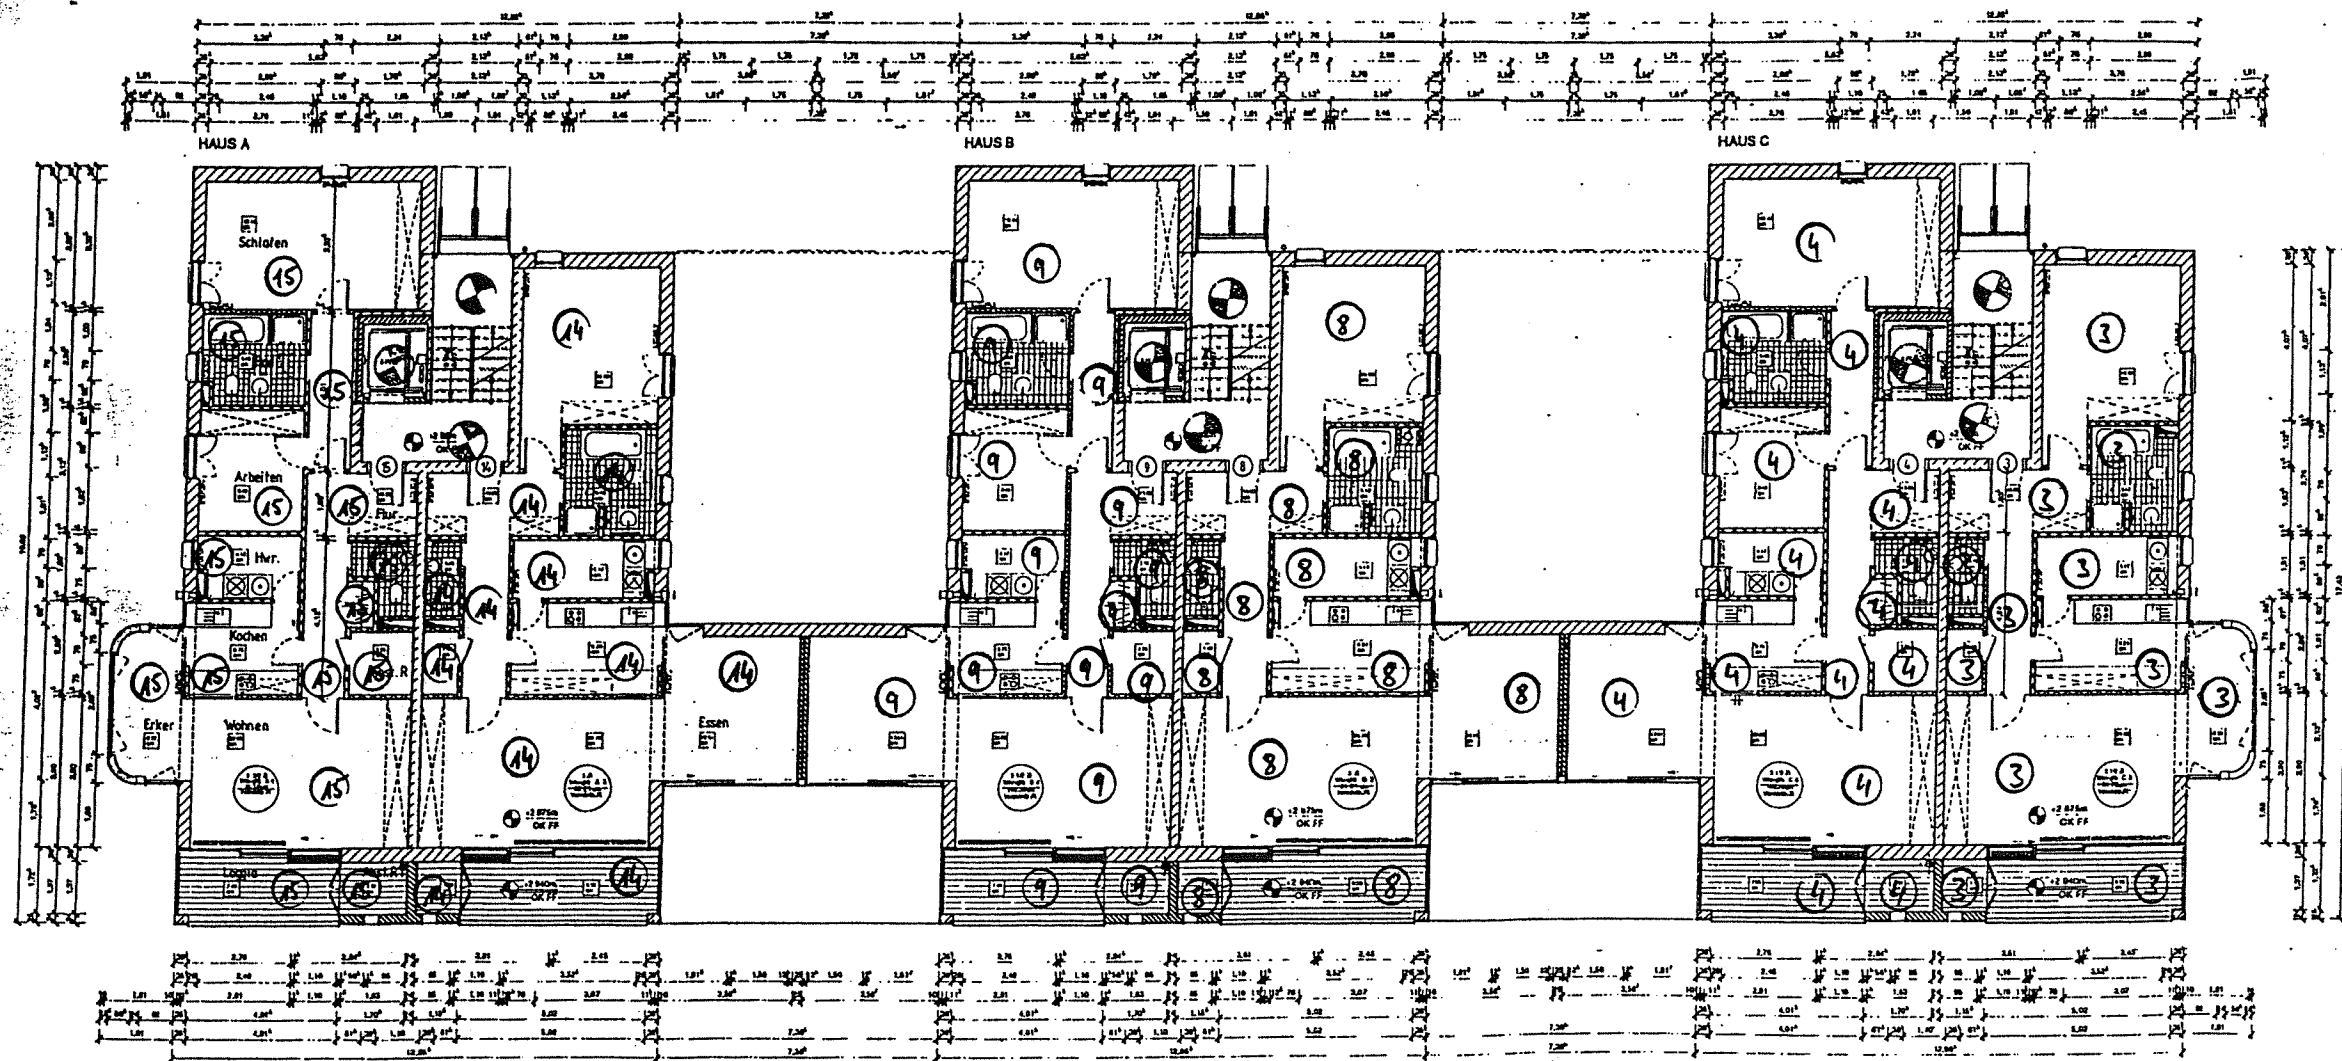

PLANBEZEICHNUNG	GRUNDRISS
BAUTEIL	1. Obergeschoss
MAßSTAB	1:100
ZEICHNUNGSNR.	00.03


FO.

Wohn
Anlage

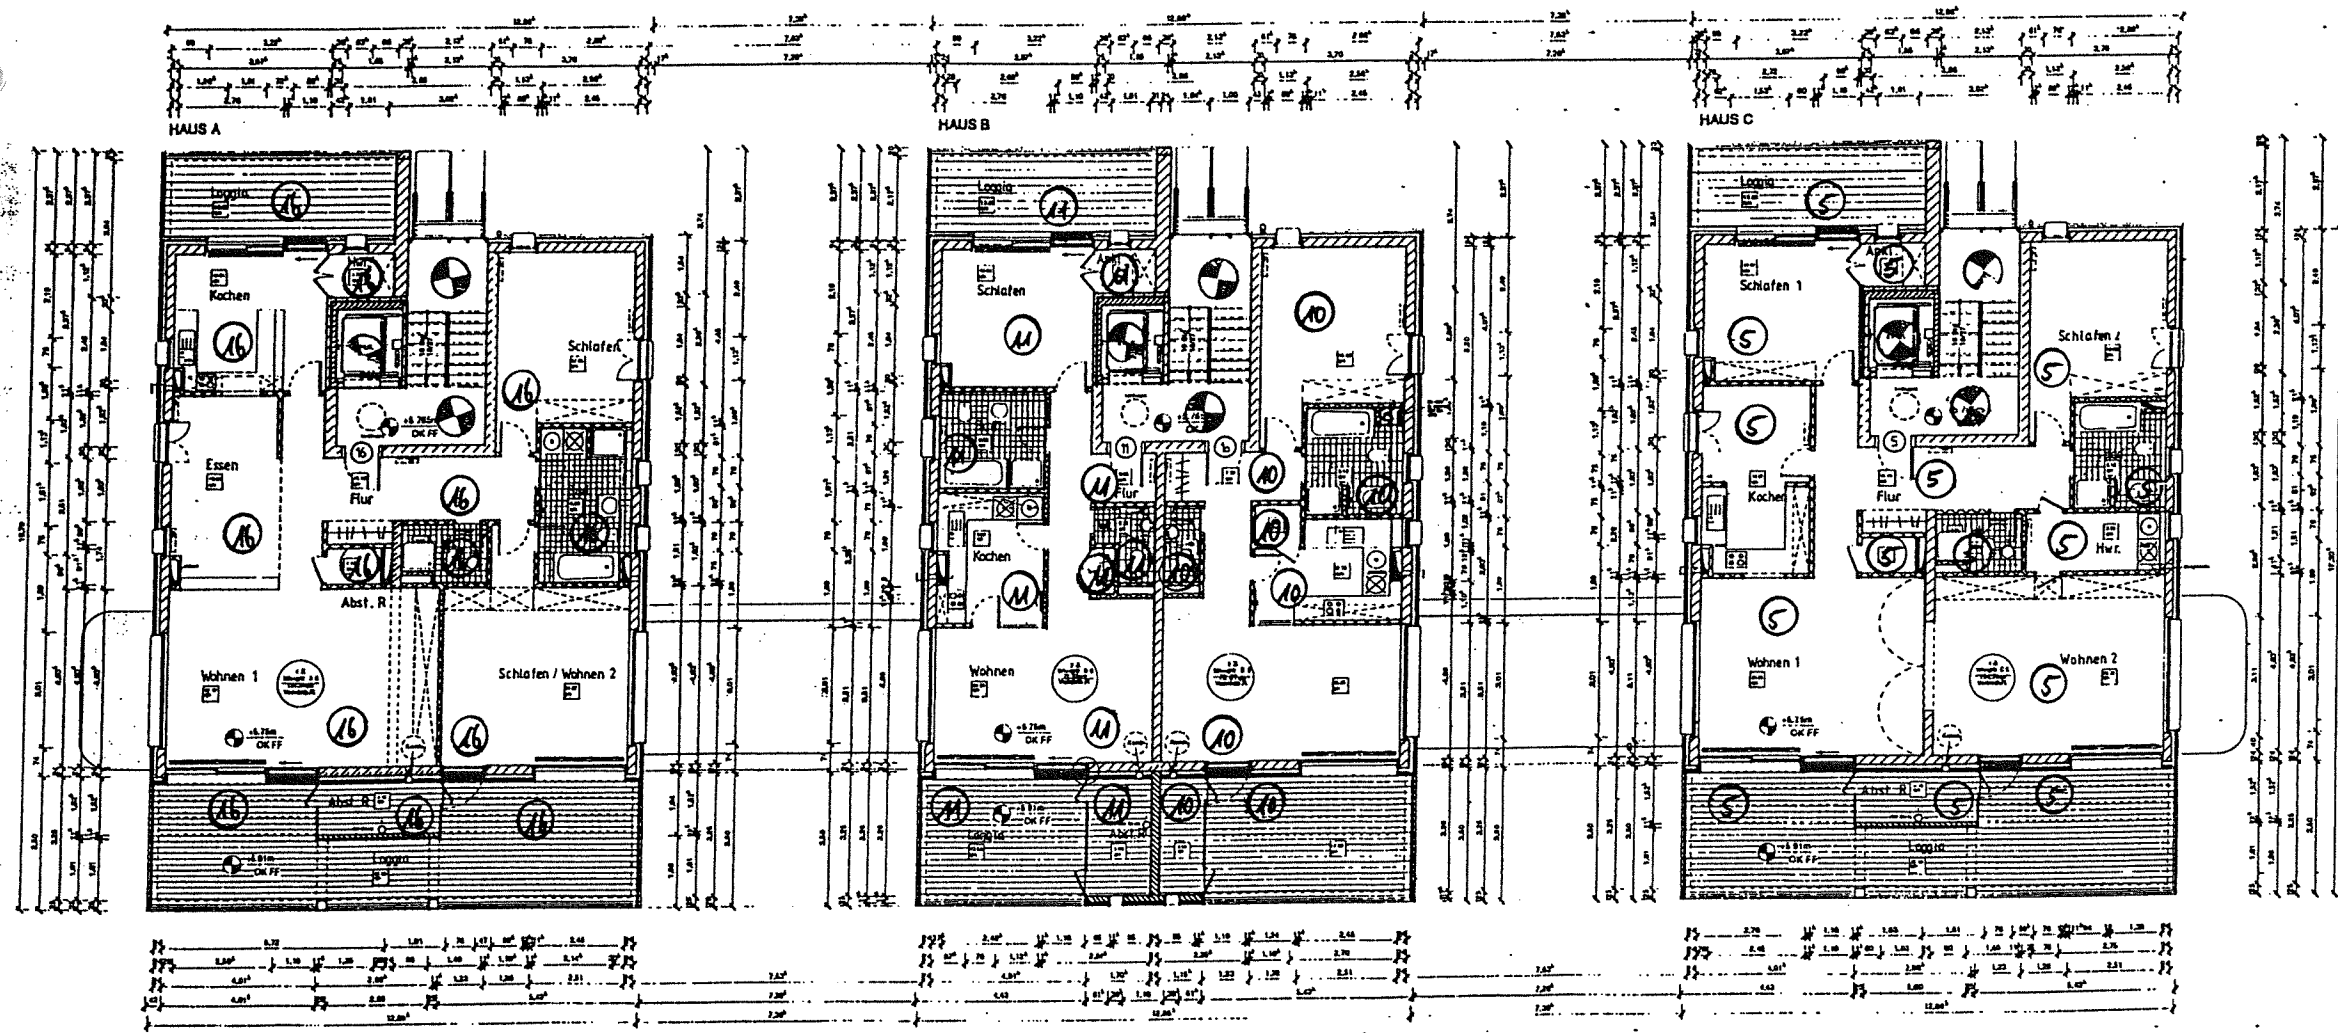


PROJEKT	Wohnhaus Ost Landstrasse, Nordstrasse, Kramers
BAUHER	Wohnhaus Ost Landstrasse, Nordstrasse, Kramers
PLANUNG	Wohnhaus Ost Landstrasse, Nordstrasse, Kramers
PLANUNGSSTAND	Grundrisse
PLANBEZEICHNUNG	Grundrisse
BAUTEIL	Penthaus
MAßSTAB	1:100
ZEICHNUNGSNR.	01/04


FO
Wohn
Nils

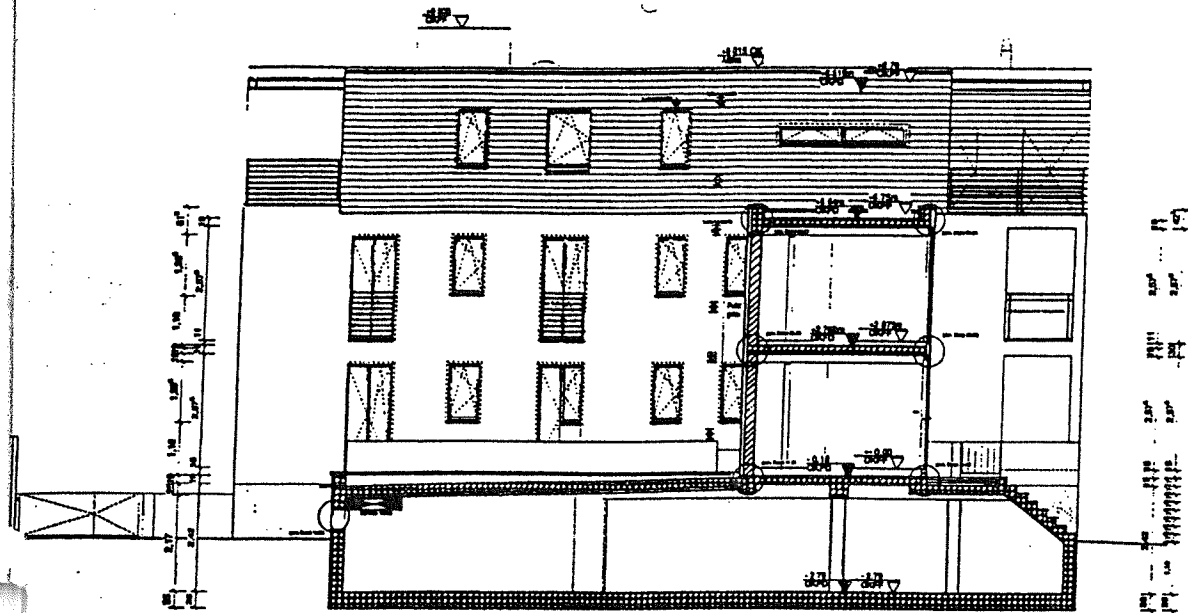


Schnitt D-D

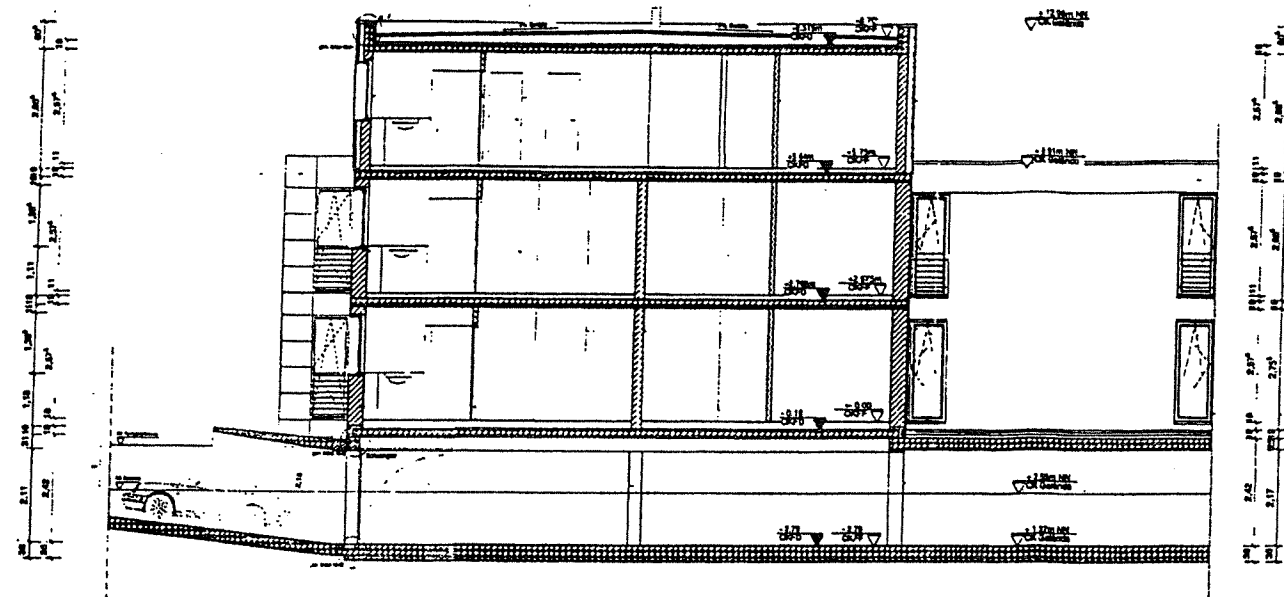

Quer Schnitt X-X

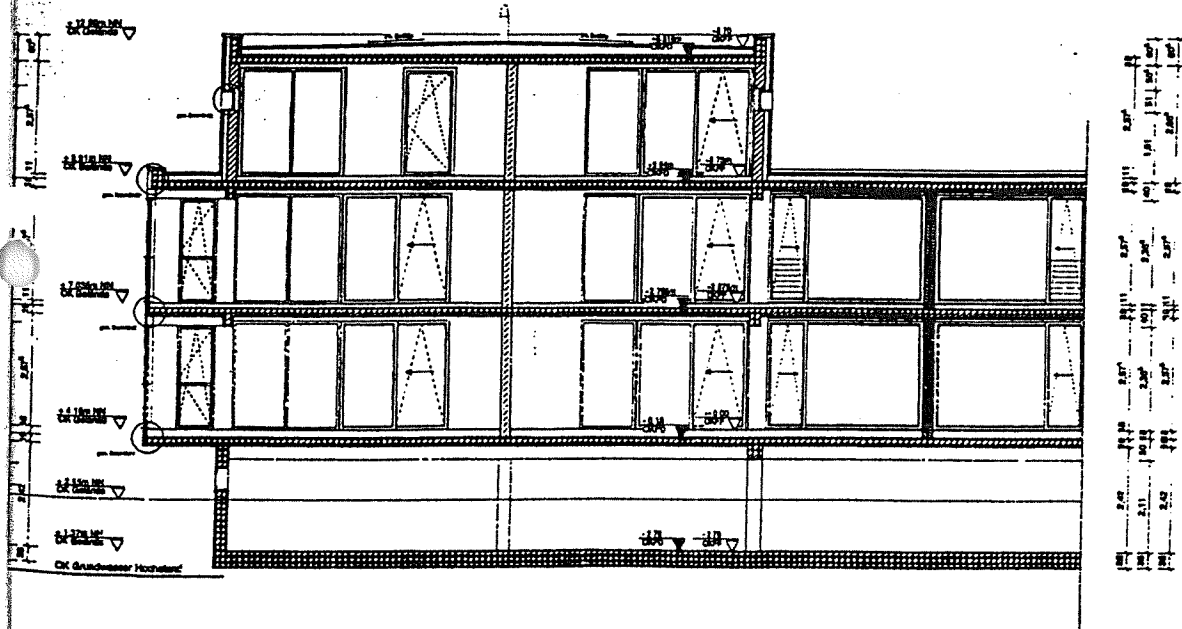

Schnitt Y-Y

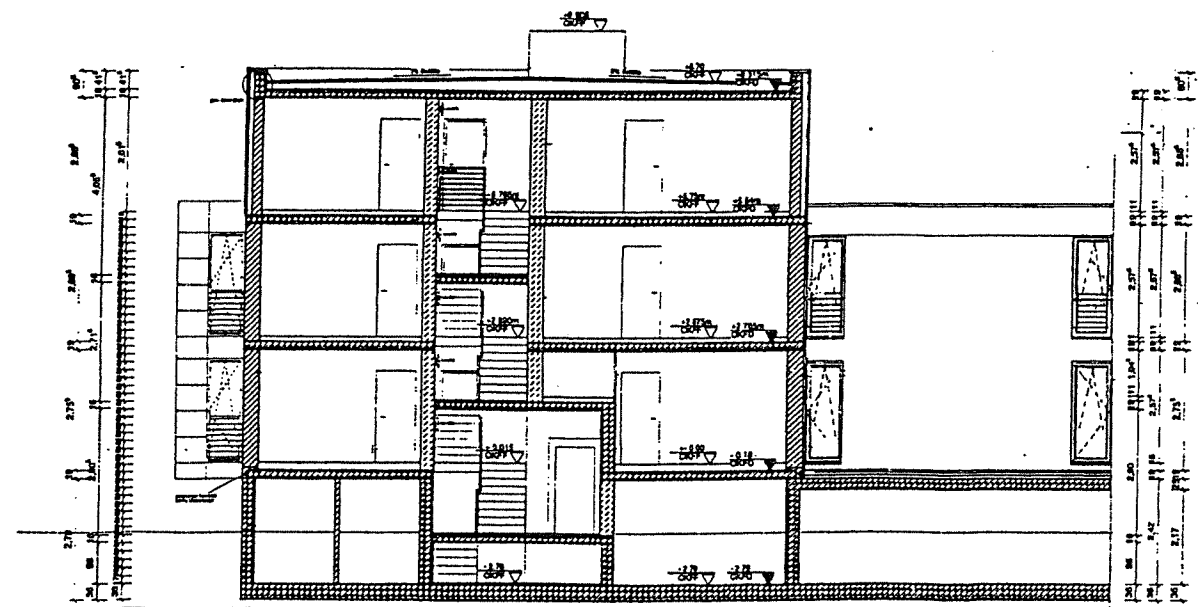


Quer Schnitt Z-Z

[illegible]


			

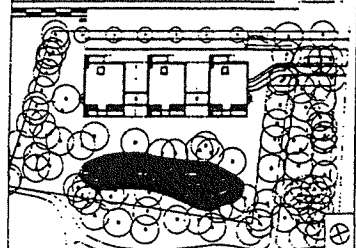
[illegible]

PLANUNGSSTAND		
PLANBEZEICHNUNG	Schnitt I / Ansicht	
BAUTEIL	Schnitt 00, Schnitt XX Schnitt YY, Schnitt ZZ	
MAßSTAB	1: 100	
ZEICHNUNGSNf.	00.12 , 00.13 00.12 , 00.15	
BEARBEITER	Graf. H. M. A. P.	


FO
Wey
N7N

[illegible][illegible]



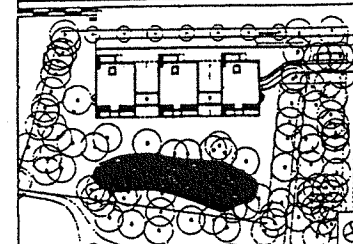[illegible]

PROJEKT	Wohnhaus Ost Lemsloh, Hardenbergweg, Bremen		
BAUHER	Krause Bau- und Montage AG, Ammerlaan-Str. 10, 28205 Bremen		
PLANUNG	Architekturbüro Tönnies, Ammerlaan-Str. 10 28205 Bremen		
PLANUNGSSTAND			
PLANEZEICHNUNG	Schnitt / Ansicht		
BAUTEIL	Schnitt AA, Schnitt BB Schnitt CC, Ansicht West		
MAßSTAB	1: 100		
ZEICHNUNGSR.	00.00 , 00.09 00.10 , 00.11		
BEARBEITER	Ges. - M.H.M.F.		
FORMAT			
PROJEKTR.	000001		
BEARBEITUNGSSTAND	08.05.1987		

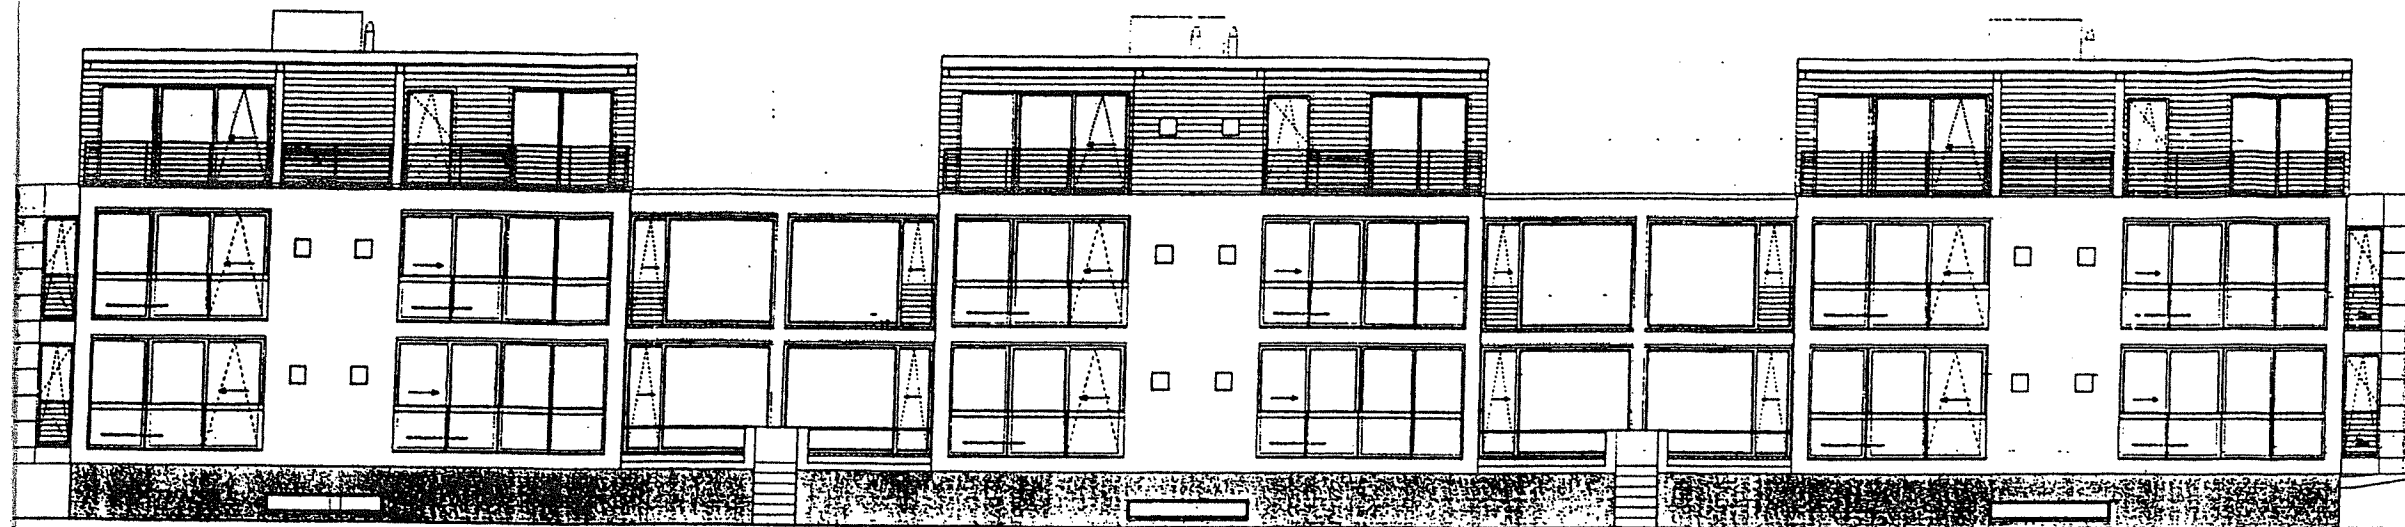

ANSICHT SÜD

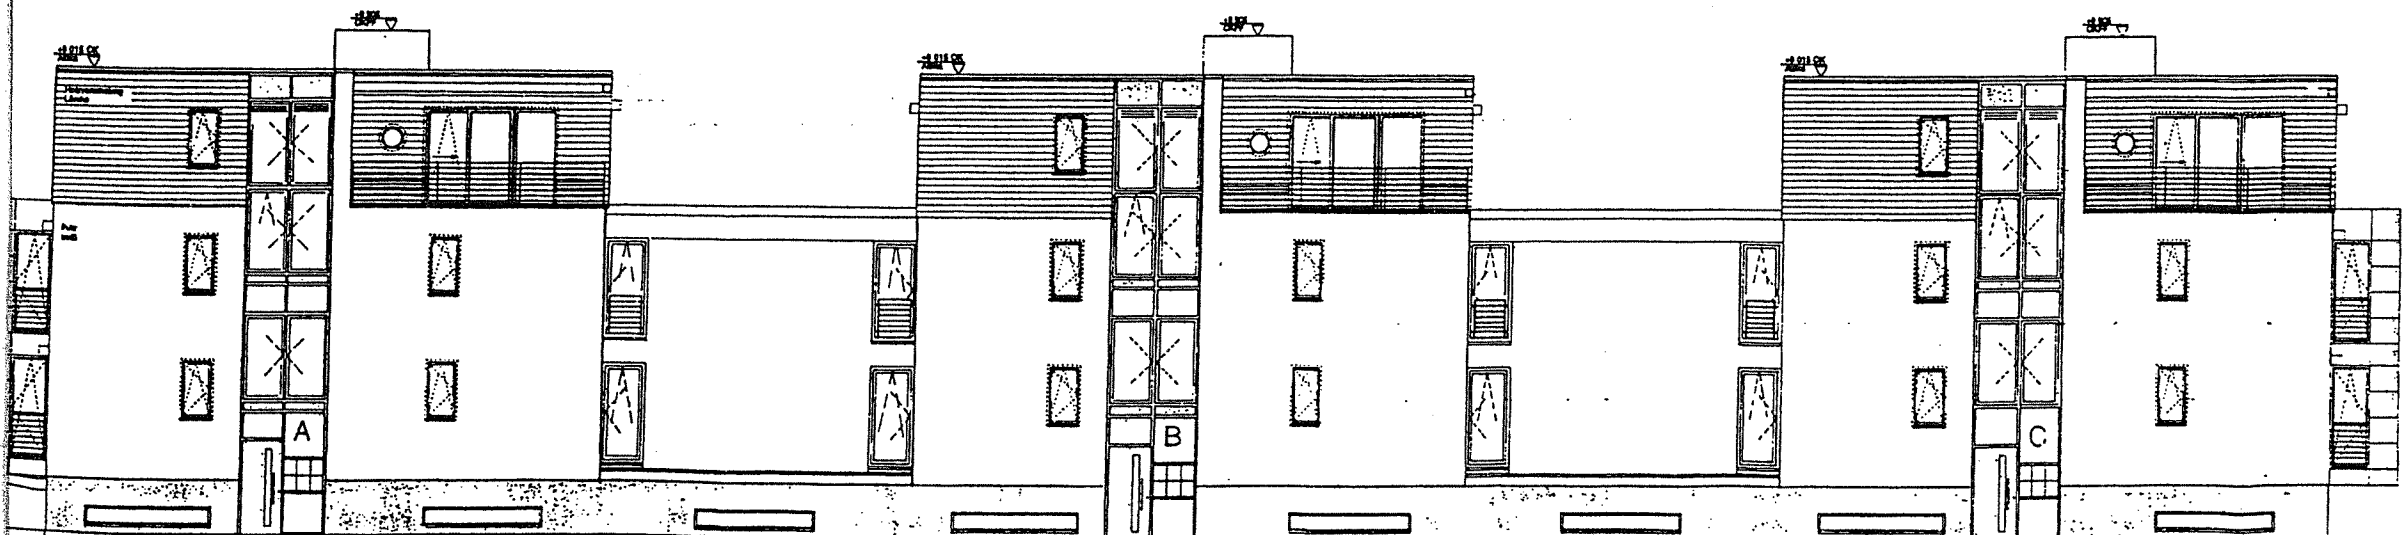


ANSICHT NORD

[illegible]


	Beton S 20		Glasfaser-Druckbetondeckung, 1000
	Porenbetonwerk		KSM
	Stb		Aluminium-Flächenbeton

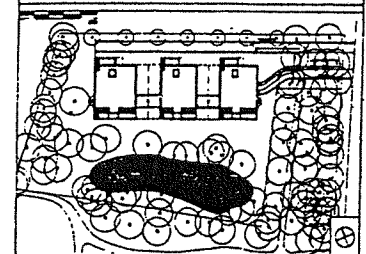[illegible]

PLANUNGSSTAND		
PLANBEZEICHNUNG	Schnitt / Ansicht	
BAUTEIL	Süd Ansicht Nord Ansicht	
MAßSTAB	1:100	
ZEICHNUNGSR.	00.06, 00.07	
BEARBEITER	Gut	
FORMAT	A4	
PROJEKT	00.001	
BEARBEITUNGSDATUM	06.05.1999	
BEZUG		

FO -
line
now

			

PROJEKT	Wohnhaus mit Landstrich, Nordwestwind, Bremen
BAUHERR	Ingenieur-Plan- und Baubüro mbH, Friedrich-Platz, 20081 Bremen
PLANUNG	Bauwerk-Planung-Technik, Ammerlaan 97A D-20090 Bremen 97, Nord West
PLANUNGSSTAND	1
PLANBEZEICHNUNG	GRUNDRISSSE
BAUTEIL	DACHAUF SICHT
MAßSTAB	1: 100
ZEICHNUNGSNR.	00.03
BEARBEITER	Blm.
FORMAT	A3 DIN A 3
PROJEKTNR.	2000001
BEARBEITUNGSSTAND	02.05.1997
REVISION	

FD.
1/11/1947