


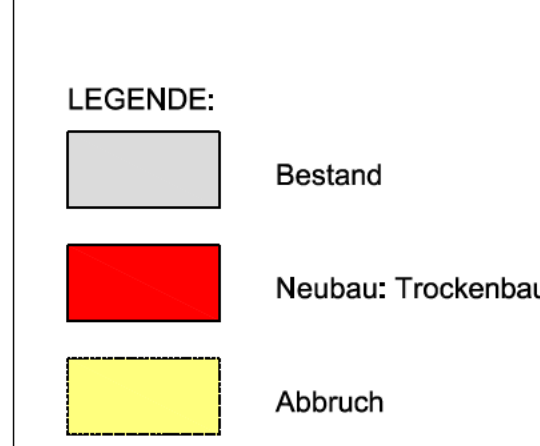

DACHGESCHOSS BESTAND