


Dachgeschoss

Wohnfläche: 41.62 m²

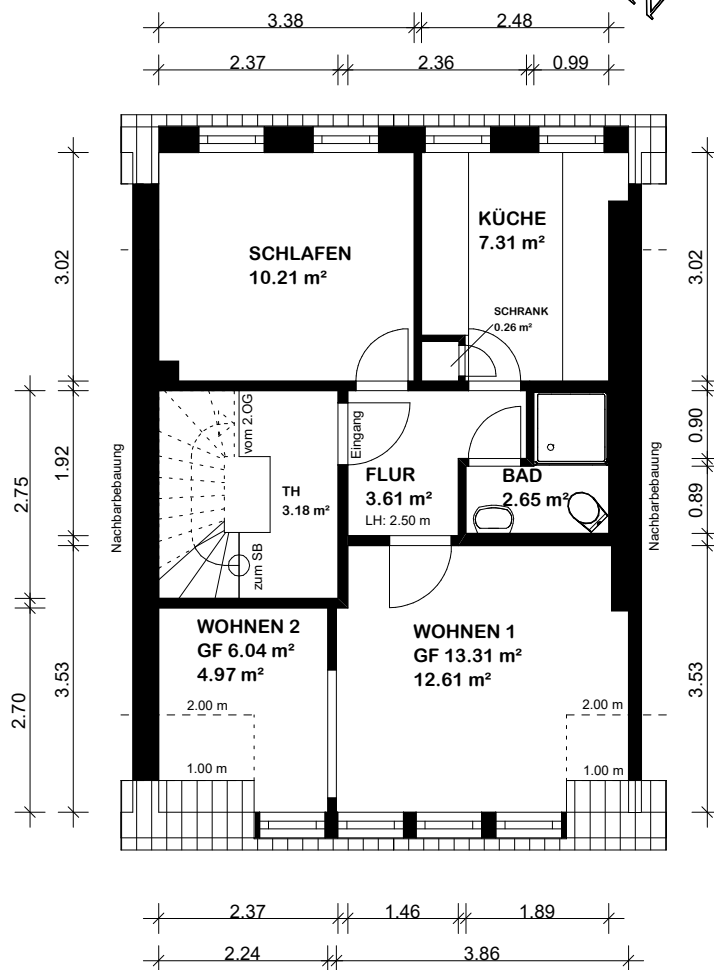

ehrhorn Vermessung GbR

Neue Finien 2

28832 Achim

www.ehrhorn.de

T 04202/9691-0

F 04202/9691-33

info@ehrhorn.de

Wohn-/Nutzflächenaufmaß

1. Dachgeschoss

Nietzschestraße 8 in 28201 Bremen

örtliches Aufmaß: 12.06.25

gezeichnet: 16.06.25

Bearbeiter: J. N. Dreke

Blatt-Nr.: GR-DG

Maßstab: 1 : 100

Az.: 25-20406