
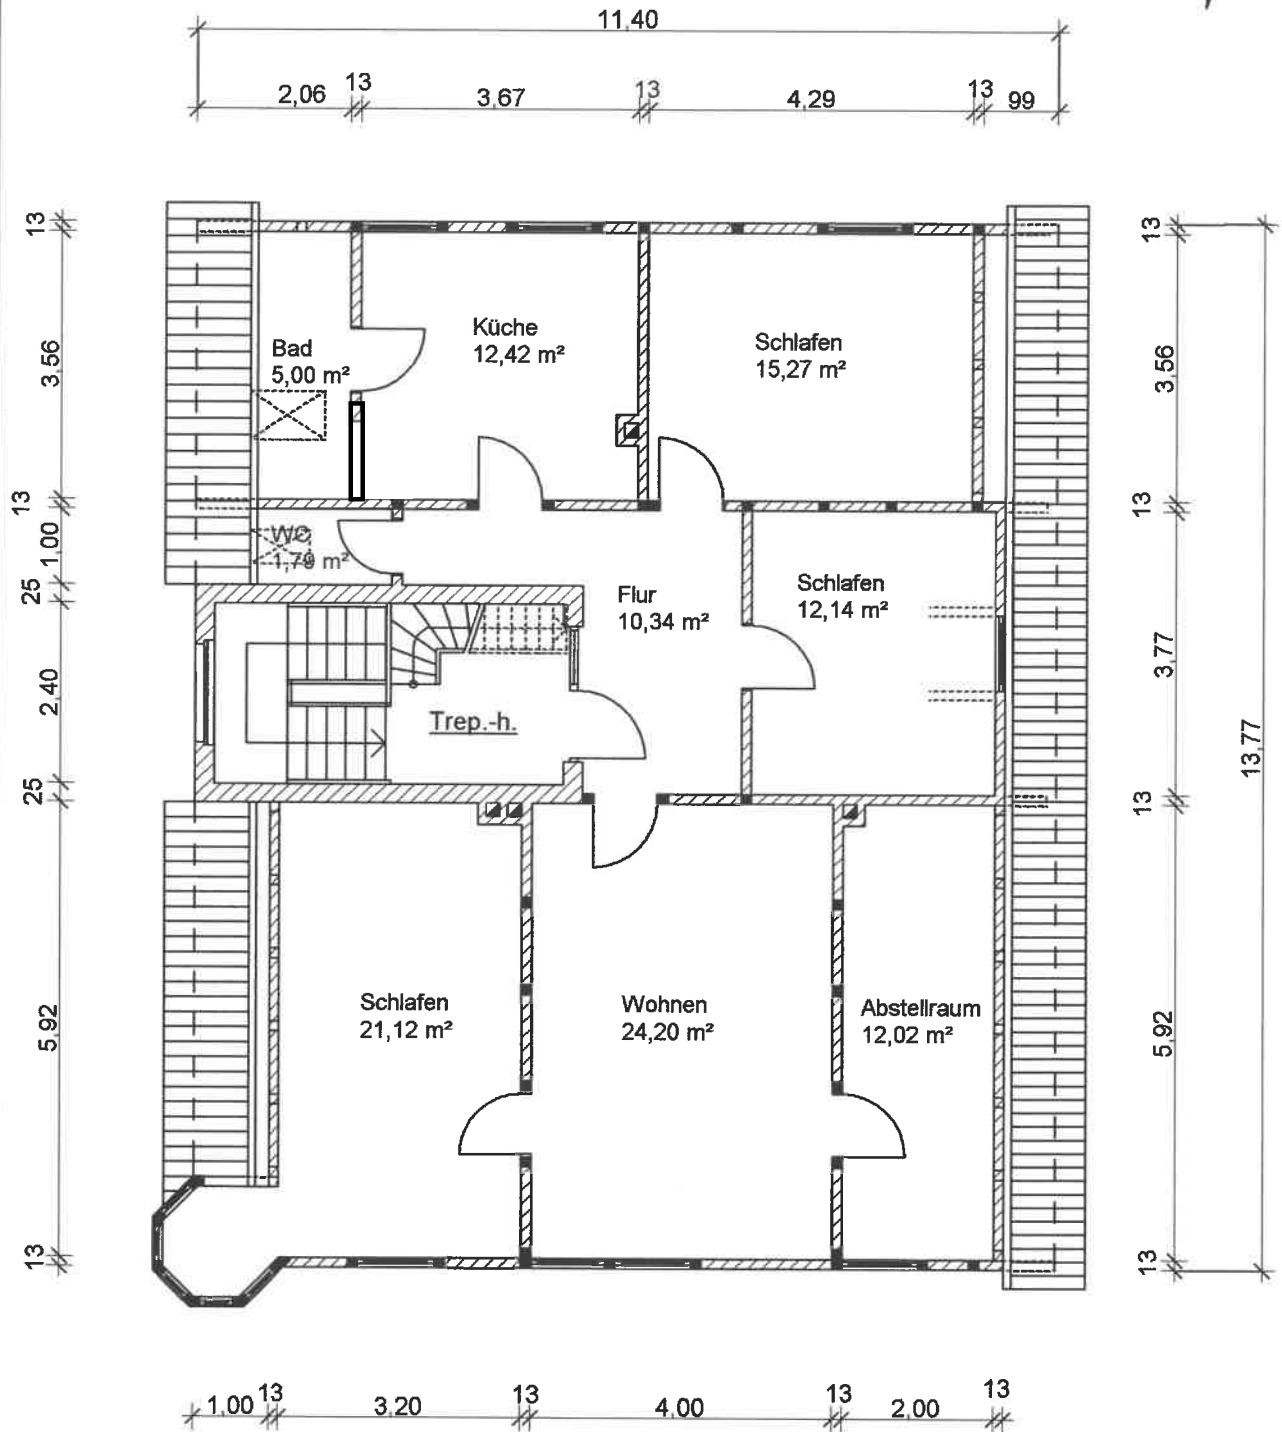


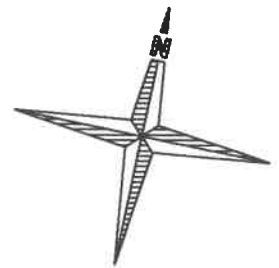

Bestandsaufnahme:

Lüneburger Heerstraße 11
29223 Celle

2. Obergeschoss

M = 1 : 100

Datum: 10.06.2005