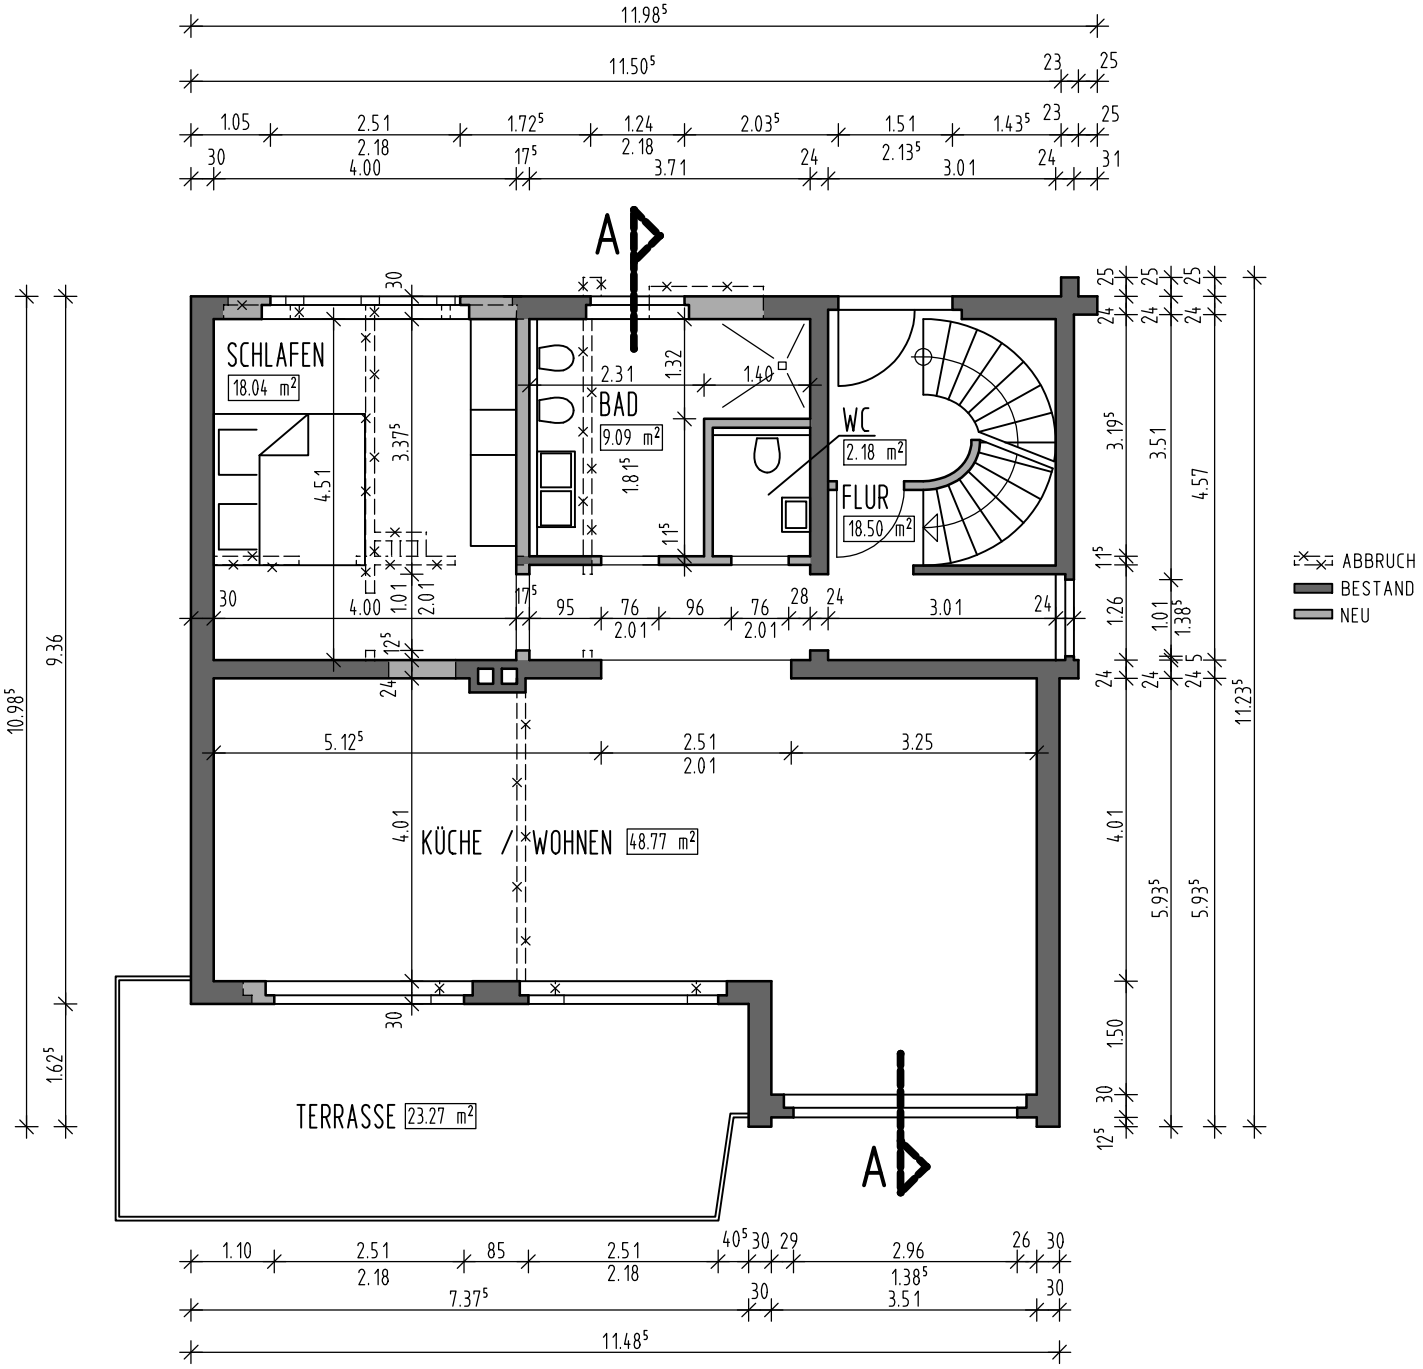

ERDGESCHOSS

M. 1:100