


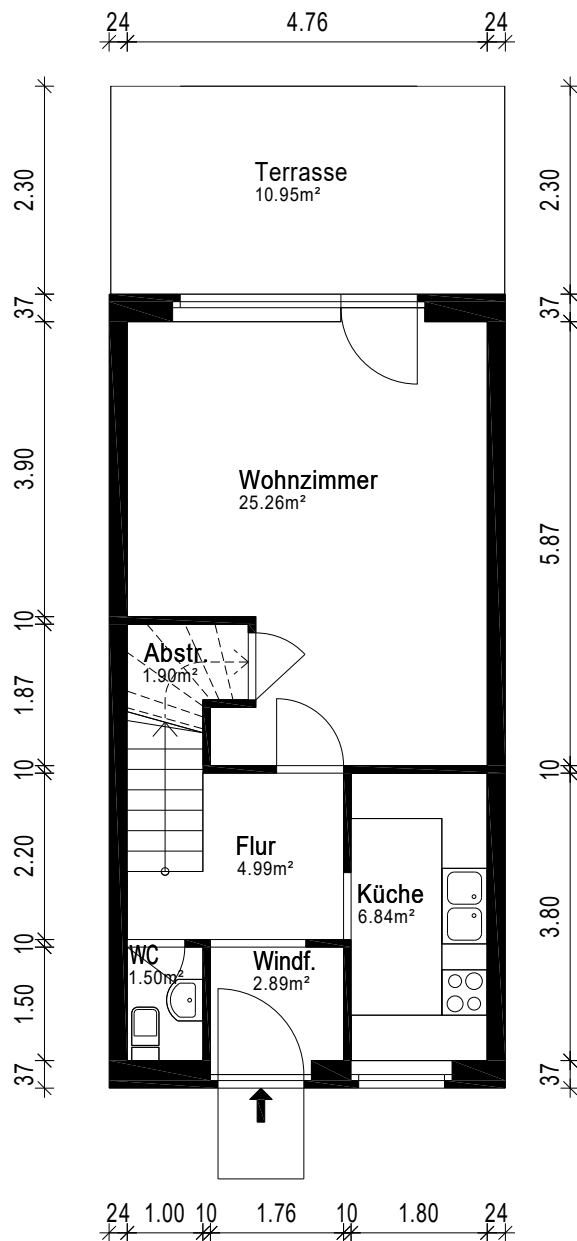

Gebäude		Maisonette	
Ort/Straße		86156 Augsburg, Rößlestraße 30c	
Planinhalt		Erdgeschoss	
Maßstab	1:100	Datum	19.10.2021
Objekt-Nr.	-	Plan-Nr.	1
		 Aufmaß - CAD-Service - Flächen	