




SCHNITT A-A

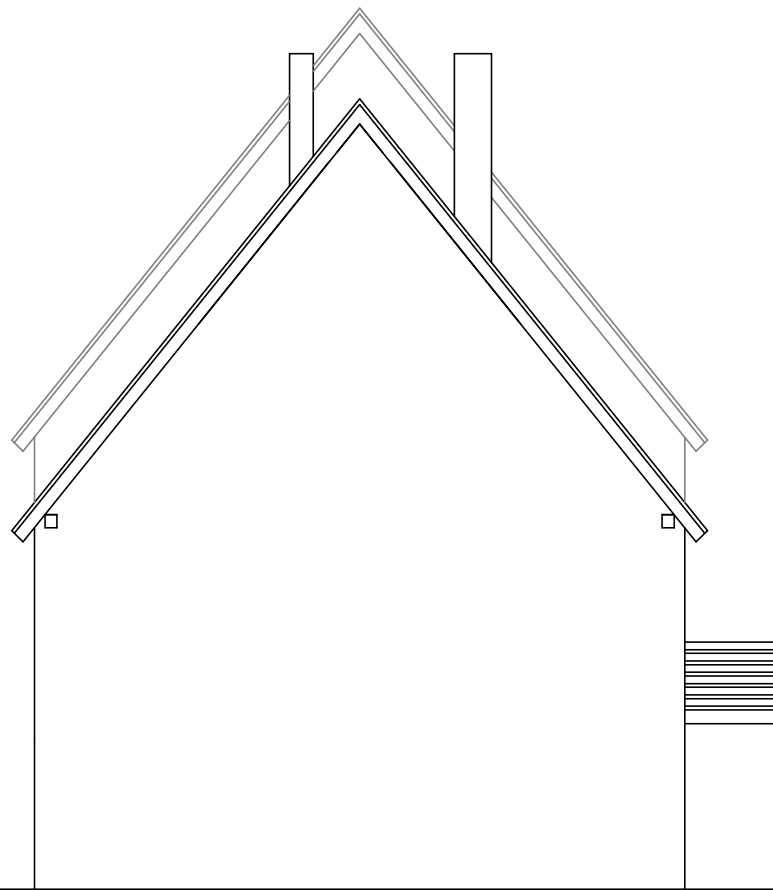

ANSICHT NORD

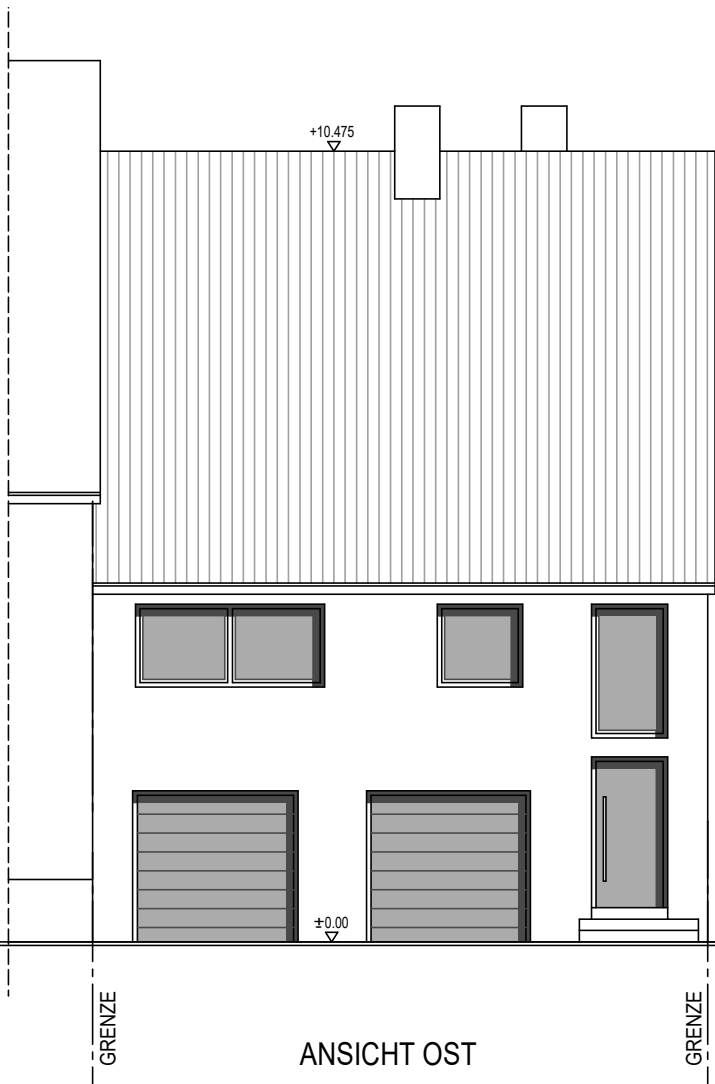

ANSICHT OST

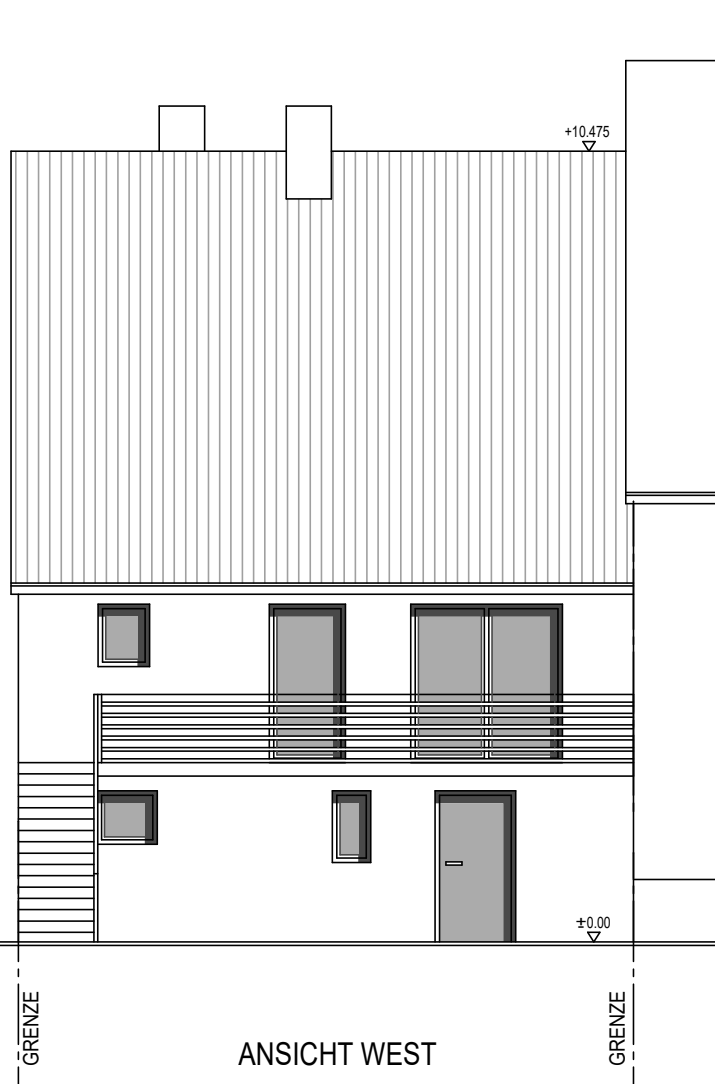

ANSICHT WEST

BAUVORHABEN:  
BESTANDSAUFNAHME

FLURSTÜCK: 154/8

EISENBAHNSTRASSE 4A  
66879 STEINWENDEN

BAUHERR:  
REINHOLD FIRUS  
HAUPTSTRASSE 1B  
66849 LANDSTUHL

Bruchmühlbach-Miesau, 13.11.2025  
Ort, Datum, Unterschrift

PLANER:  
Dipl. -Ing. (FH) ARCHITEKTIN  
ULJANA SCHUZ - HEFFELE  
  
AN DER HOHL 8  
66892 BRUCHMÜHLBACH-MIESAU  
Tel.: 0157/71353930

Bruchmühlbach-Miesau, 13.11.2025  
Ort, Datum, Unterschrift

INHALT:  
SCHNITT AA  
ANSICHTEN

Maßstab 1:100	Gez. UH
Format A3	Index
Datum 13.11.2025	Nr. 002

Die Inhalte dieses Planes sind urheberrechtlich geschützt.  
Die Vervielfältigung sowie das Erstellen von Auszügen darf  
nur mit ausdrücklicher Genehmigung des Planverfassers  
erfolgen. Änderungen an diesem Plan und seinen Inhalten  
dürfen ausschließlich durch den Planverfasser  
vorgenommen werden.