



Vermessungs- und Katasterverwaltung Niedersachsen

Gemeinde: Wennigsen (Deister)
Gemarkung: Wennigsen
Flur: 6 Flurstück: 330/1

Liegenschaftsgrafik 1:500


Präsentation der Liegenschaften

Erstellt am 25.08.2025
Aktualität der Daten 20.08.2025

Variante 1

N = 5792019

E = 32539894

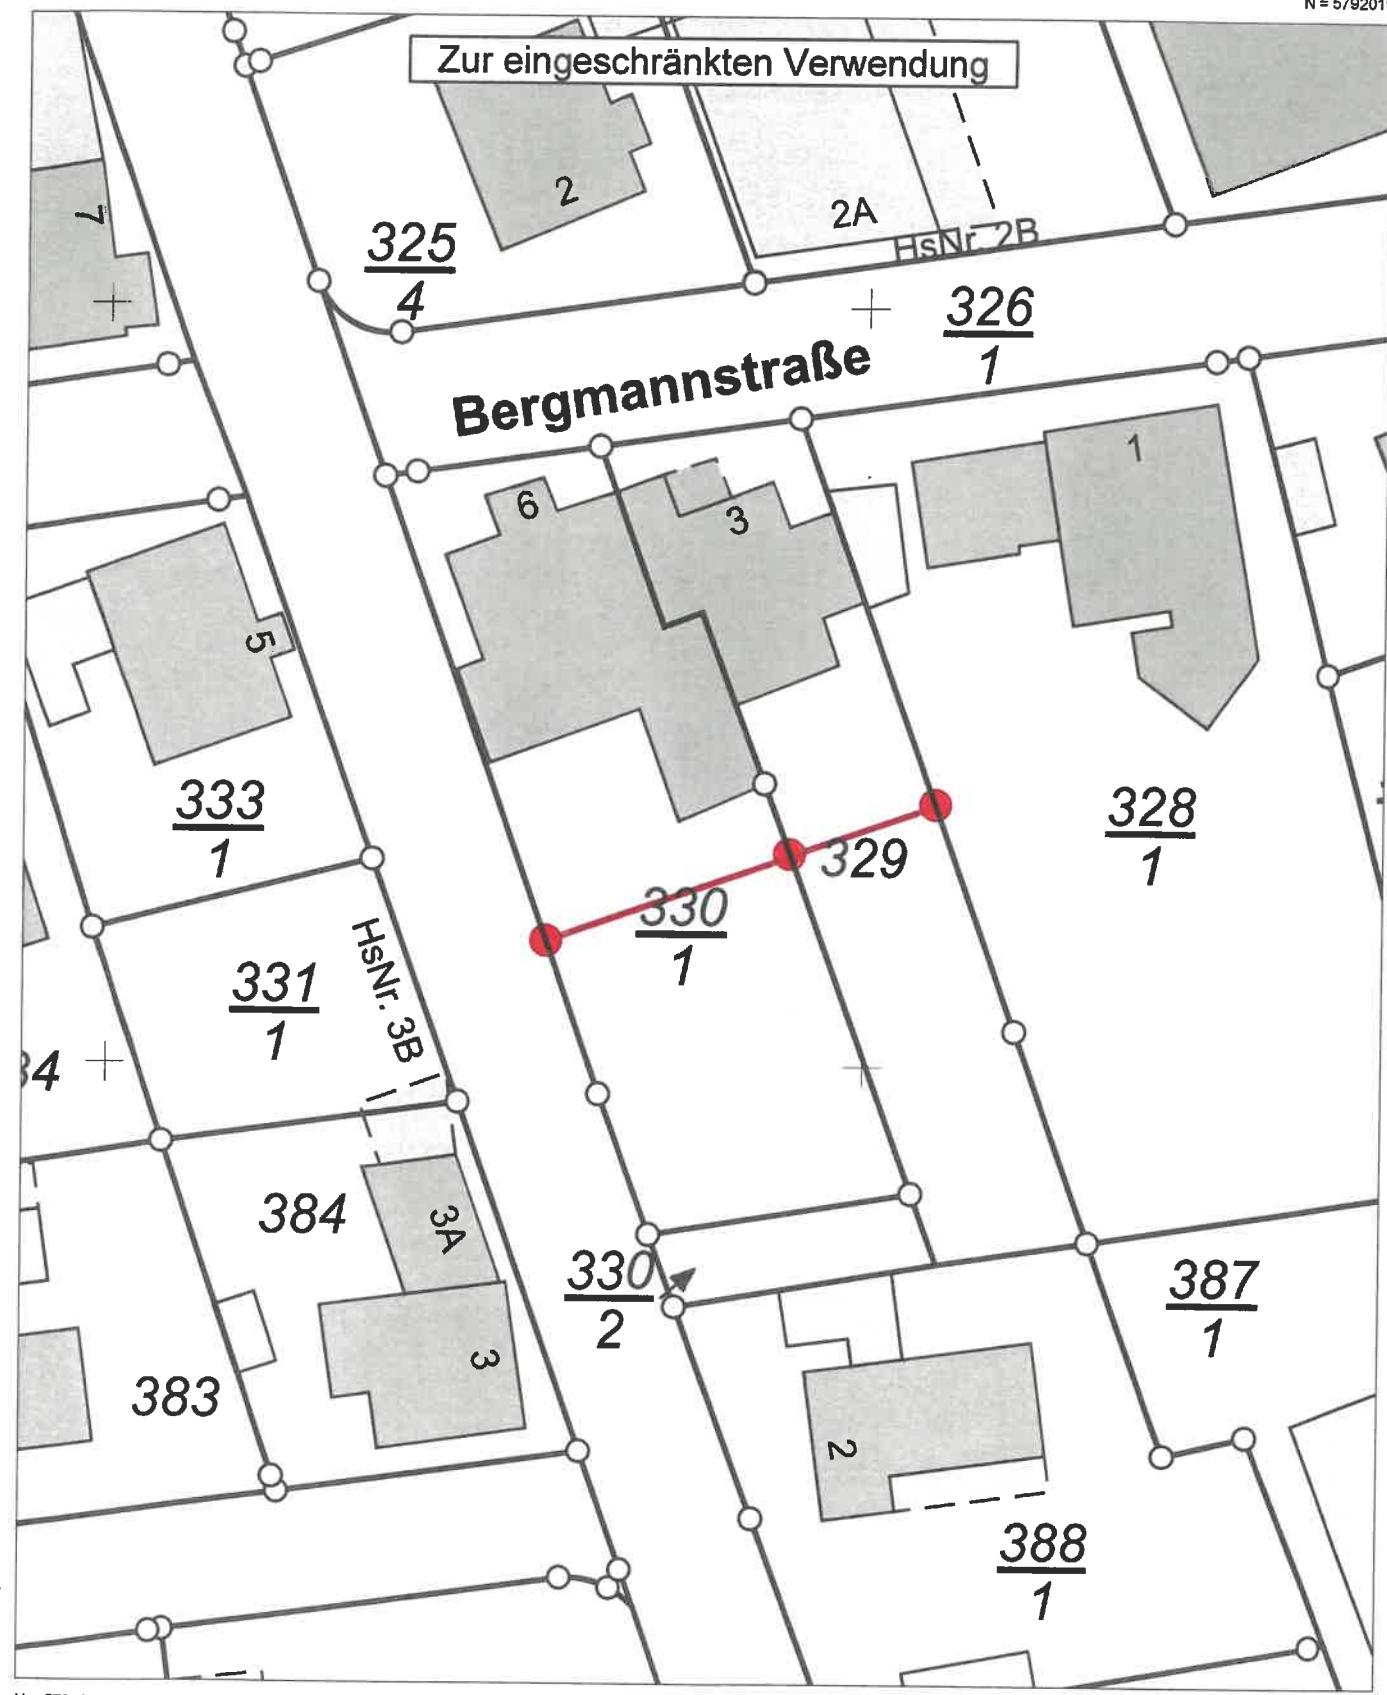

E = 32539894

N = 5791909

Maßstab 1:500

0 5 10 15 Meter

Verantwortlich für den Inhalt:

Landesamt für Geoinformation und Landesvermessung Niedersachsen
Regionaldirektion Hameln-Hannover - Katasteramt Hannover -
Dorfstraße 19
30519 Hannover

Bereitgestellt durch:
ÖbVI Franziska Westphal

Bahnhofstraße 30
31832 Springe

Zeichen:

Bei einer Verwertung für nichteigene oder wirtschaftliche Zwecke oder einer öffentlichen Wiedergabe sind die Allgemeinen Geschäfts- und Nutzungsbedingungen (AGNB) zu beachten; ggf. sind erforderliche Nutzungsrechte über einen zusätzlich mit der für den Inhalt verantwortlichen Behörde abzuschließenden Nutzungsvertrag zu erwerben.



Vermessungs- und Katasterverwaltung Niedersachsen

Gemeinde: Wennigsen (Deister)
Gemarkung: Wennigsen
Flur: 6 Flurstück: 330/1

Liegenschaftsgrafik 1:500

Präsentation der Liegenschaften

Erstellt am 25.08.2025
Aktualität der Daten 20.08.2025

Variante 2

N = 5792019

E = 3253904

