


# mkm

---

# Floor

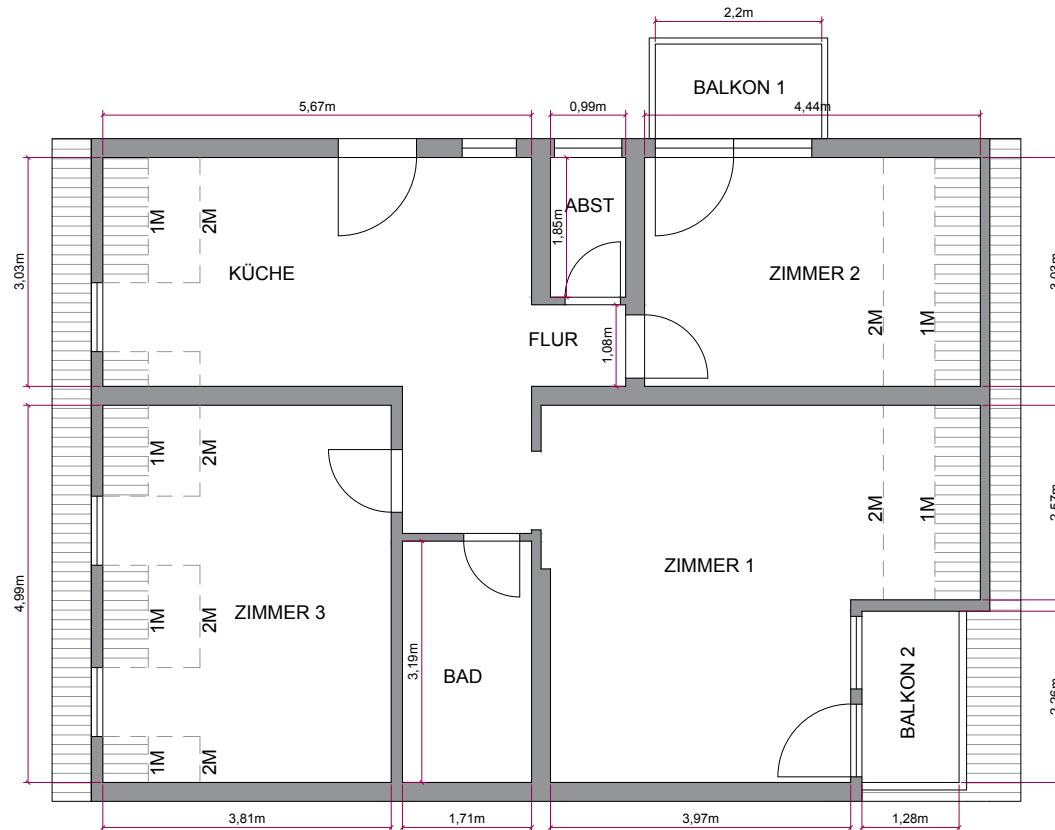

Maßstab 1:100  
0 1 2 3 4m

## OBJEKTDATEN

Art: Eigentumswohnung

Adresse: Königstrasse 23  
71139 Ehningen

## SACHVERSTÄNDIGER

Kevin Lind  
Boschstraße 16, 47533 Kleve

## PLANINFORMATIONEN

Grundlage:  
Vorortaufmaß

Geschoss/ Ansicht:  
Dachgeschoss

Format: DIN A4	Maßstab: 1:100
-------------------	-------------------

erstellt am: 15.01.2026	gezeichnet von: Kevin Lind
----------------------------	-------------------------------

## BESTÄTIGUNG



Stempel | Unterschrift

## Haftungsausschluss

Grundriss wurde auf Grundlage von  
einem Vorortaufmaß erstellt.