



D:\entwurf\03_Bröcker-Bestandspäne.pdf

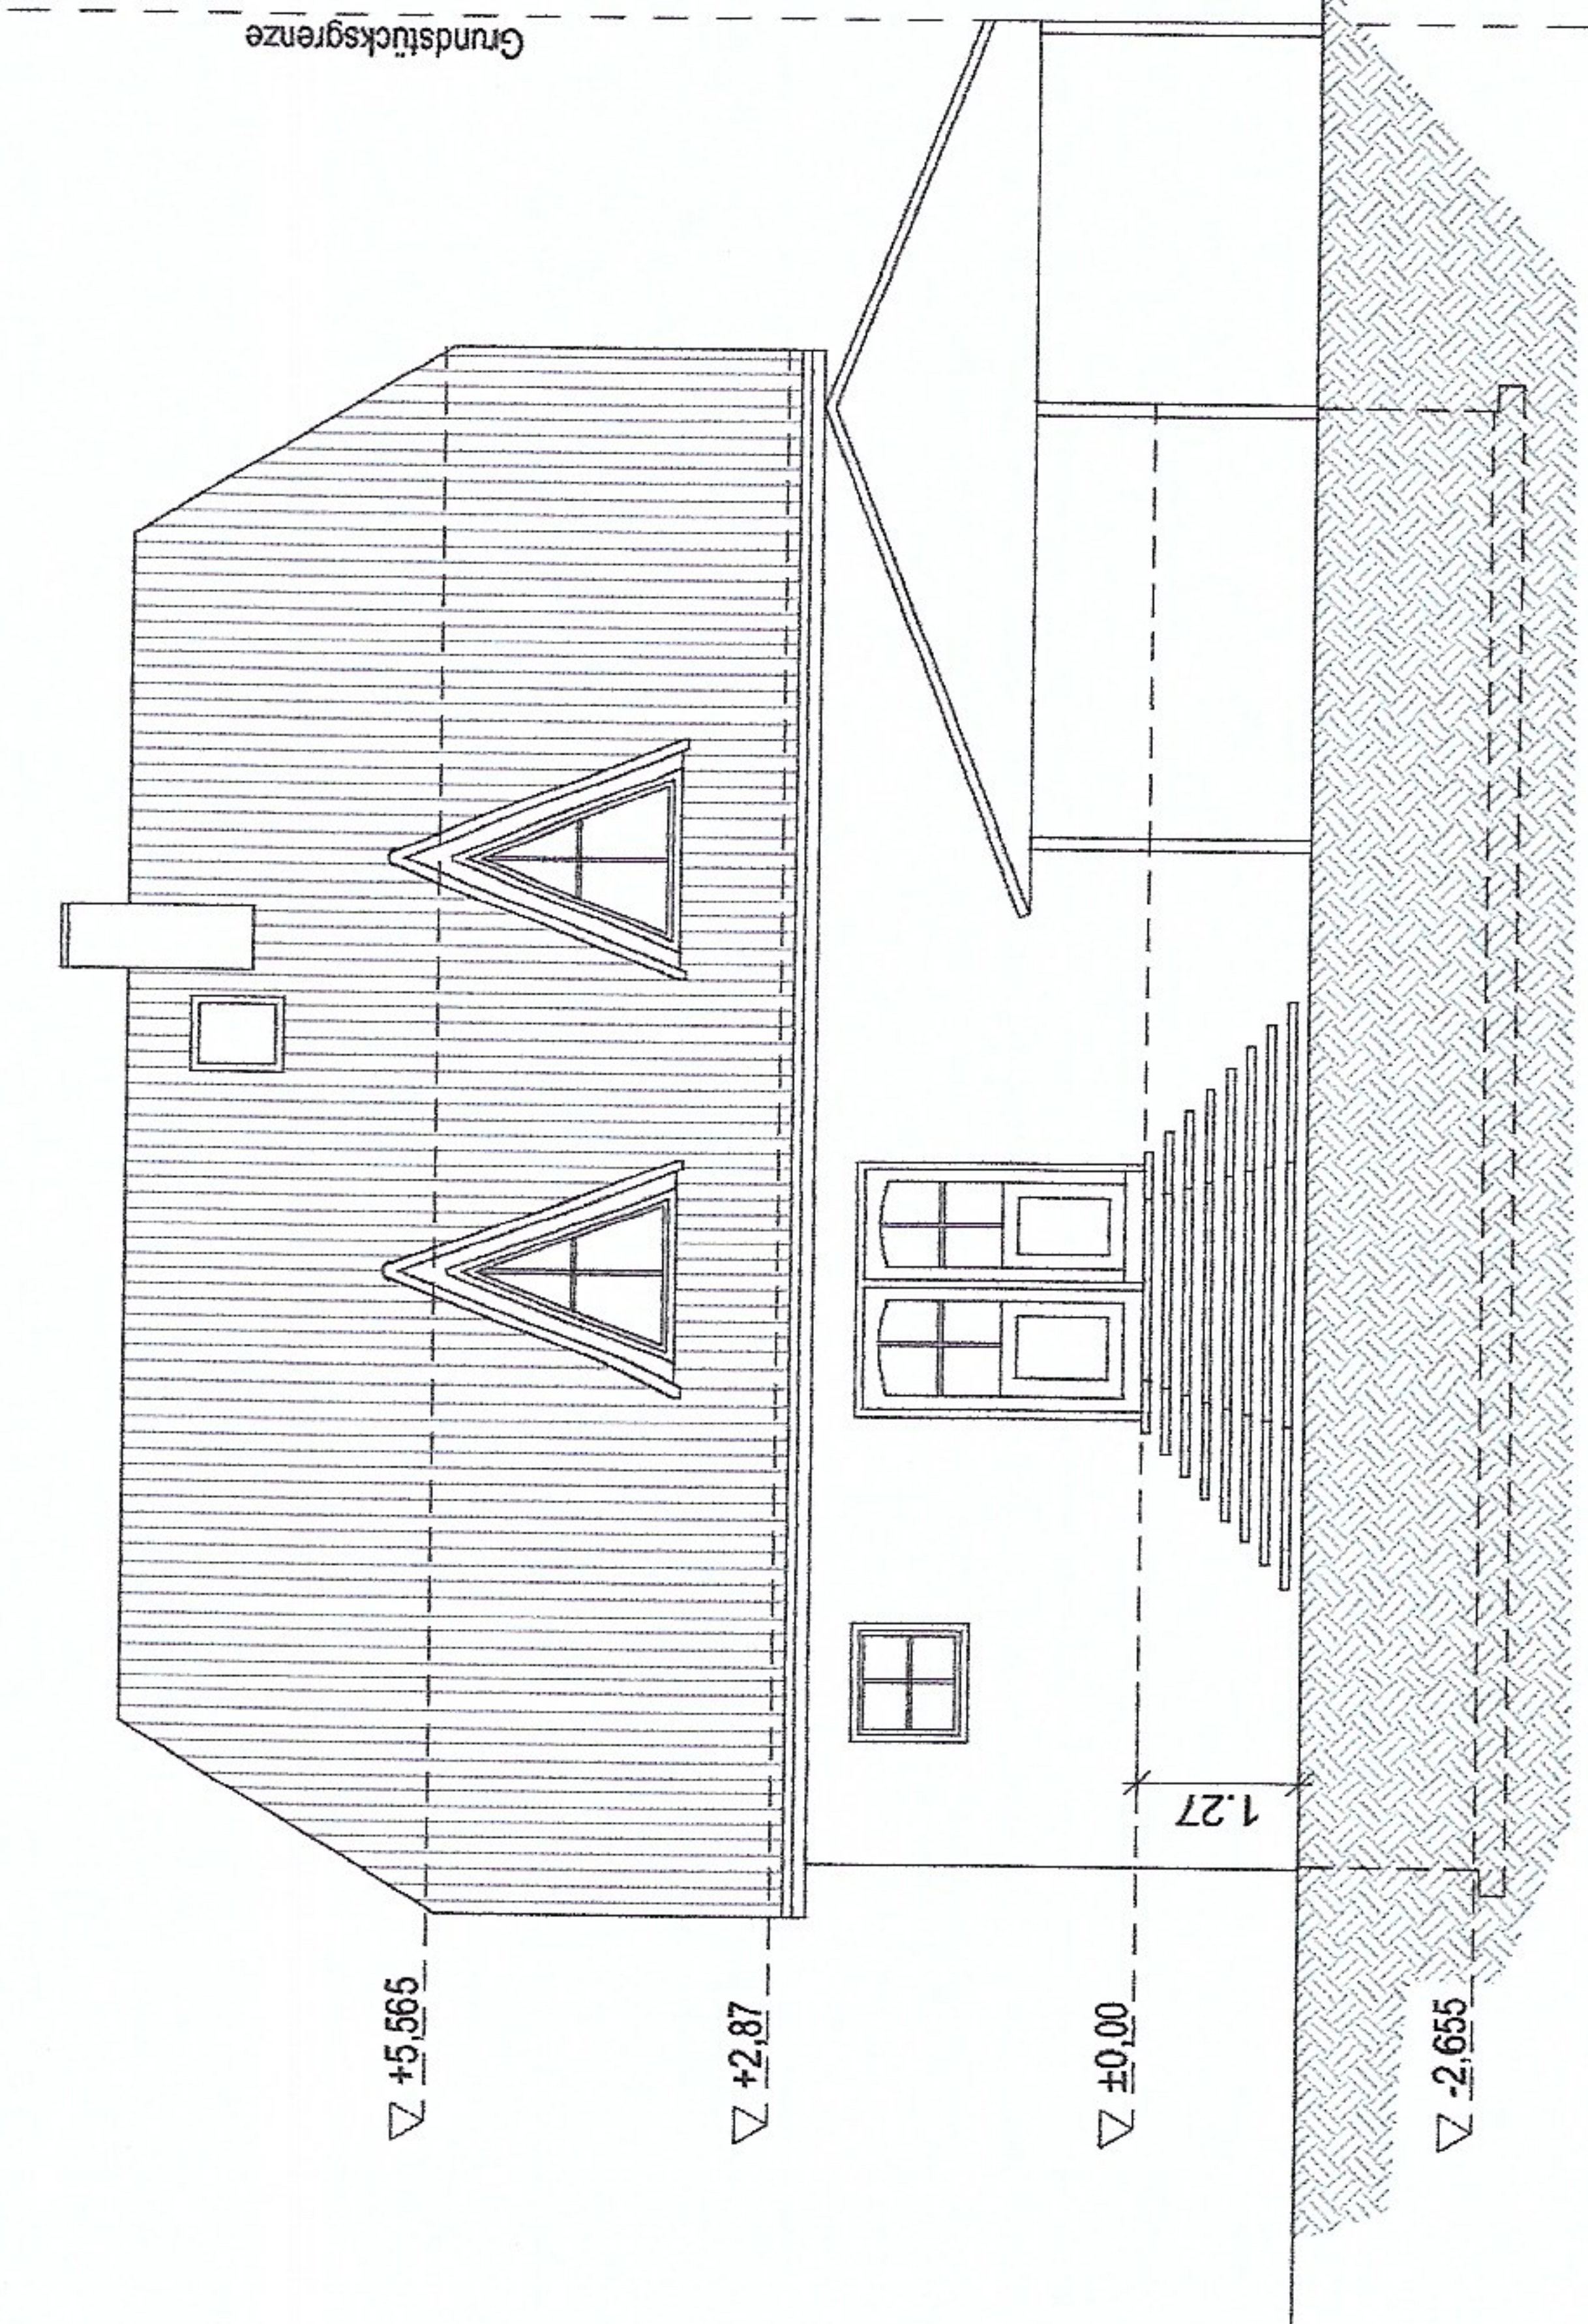

Ansicht Nord

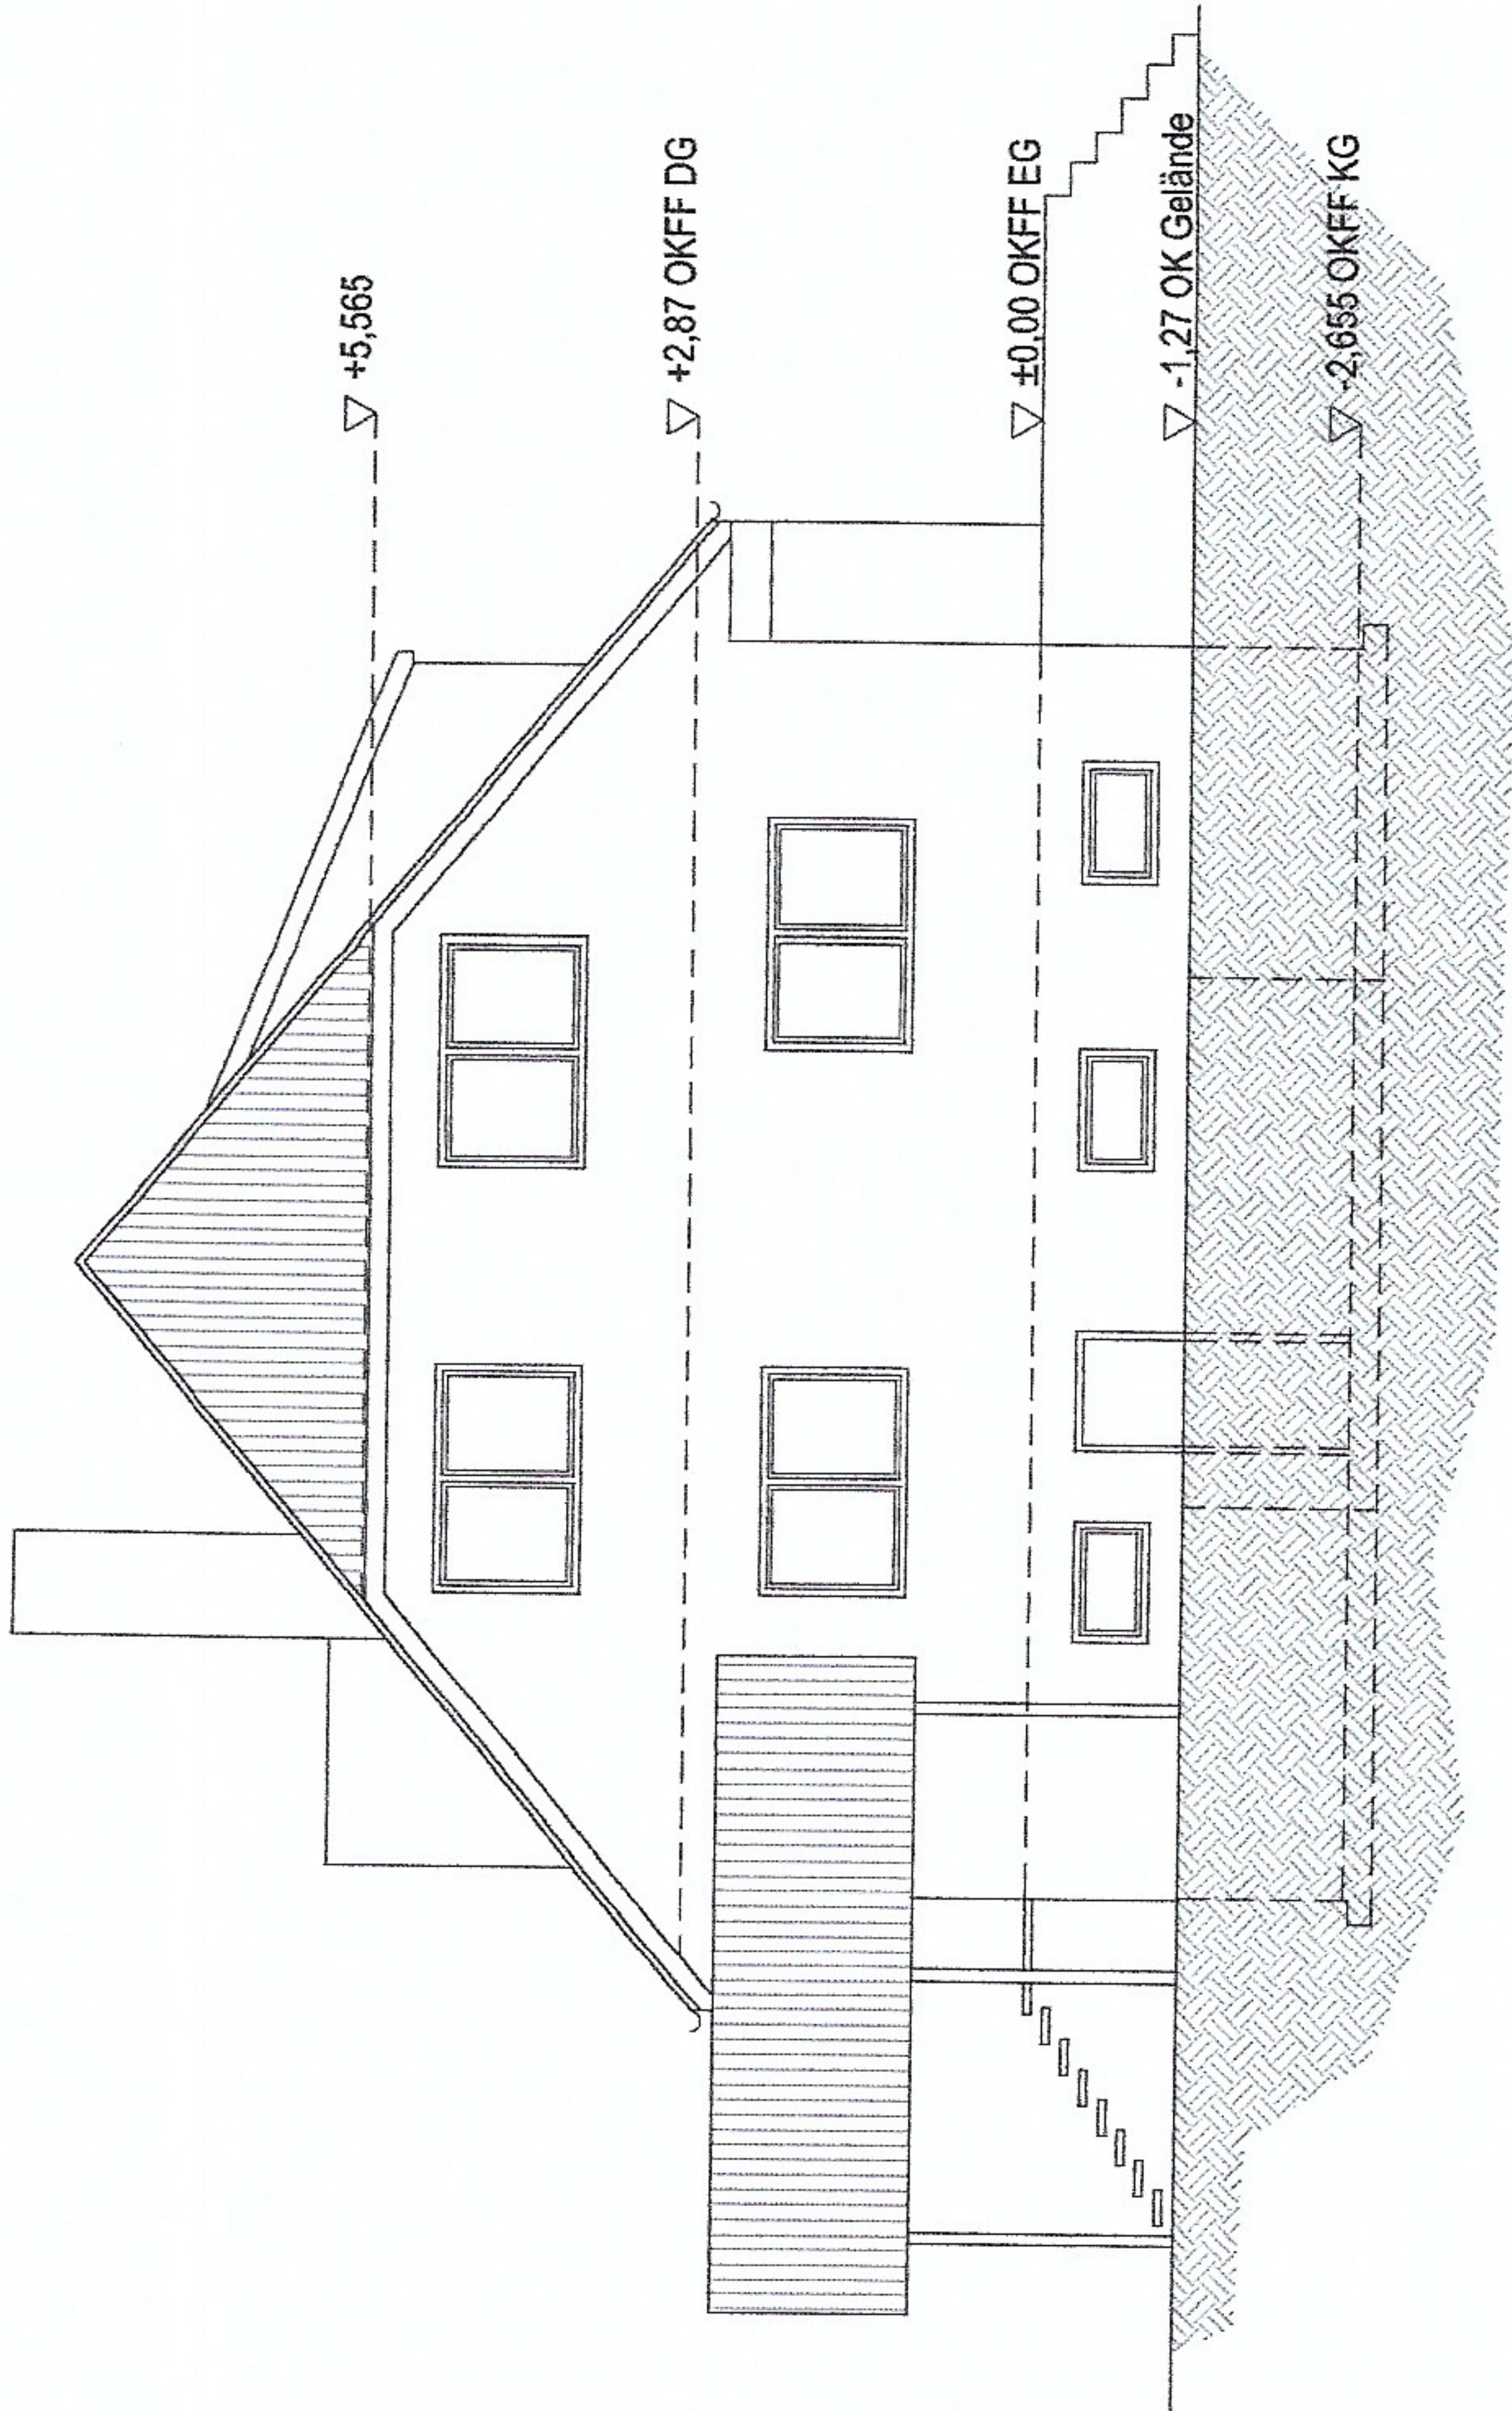

Ansicht West

Nachträgliche Legalisierung, Bestandspäne

Bauherr:	Karsten Bröcker Vor dem Berge 20 31319 Sehnde	Ansichten Nord, West				Zeichnung: Astrid Gembus Architektin Schulstraße 34 38667 Bad Harzburg tel. 0160 28 50 820 mail@gembus-architektur.de
Baumaßnahme:	Bestandspläne Vor dem Berge 20 31319 Sehnde	MAßSTAB:	1:100			
		BLATTGRÖßE:	A3			
		BLATTNUMMER:	03			
		GEZEICHNET:		A. Gembus	17.11.2025	
		BEARBEITET:				
		GEPRÜFT:				

Aktenzeichen 63.04|BA|14|02813-2025; Baugenehmigung vom 16.12.2025