


Nach Aufmaß am 30.10.2025 SHa

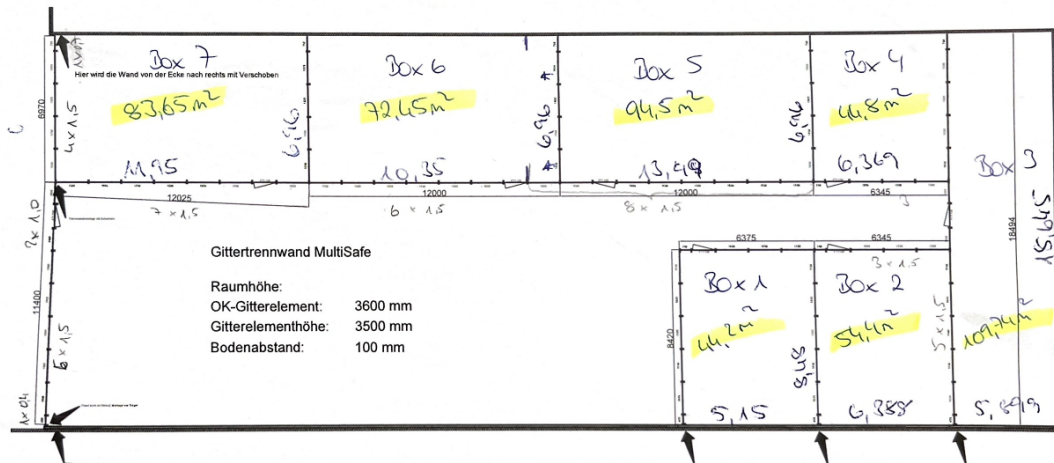

Die Komplette Wand wird so verschoben das wir neben die Stahlträger aufbauen. Genaues Maß wird beim Aufbau mit dem Bauherr festgelegt.

$150 \times 69 \rightarrow 103.5 \text{ lfm}$   
 $100 \times 4 \rightarrow 4 \text{ lfm}$   
 $70 \times 5 \rightarrow 3.5 \text{ lfm}$   
 $50 \times 3 \rightarrow 1.5 \text{ lfm}$   
 $40 \times 4 \rightarrow 1.6 \text{ lfm}$   


---

 $30 \times 1 \rightarrow 0.3 \text{ lfm}$   
 $\text{TOT} \times 8 \rightarrow \underline{113.9 \text{ lfm}}$

|   |                                                                                     |                                                                                      |                                                                                                   |
|---|-------------------------------------------------------------------------------------|--------------------------------------------------------------------------------------|---------------------------------------------------------------------------------------------------|
| <div><p>KERNSTUDER<br/>TRENNWANDSYSTEME</p></div> <div><p>Kern Studer GmbH<br/>Gewerberg Süd 12<br/>DE-97359 Schwarzach am Main</p><p>Tel.: 09324 97860-40<br/>info@kern-studer.de<br/>www.kern-studer.de</p></div> | <div>Bezeichnung</div> <div>Lagerhalle<br/>Siemensstraße 4<br/>69190 Walldorf</div> | <div>Produktinformation</div> <div>MultiSafe<br/>Freistehend<br/>Feuerverzinkt</div> | <div>Ind. Datum Visum</div> <div>01 08.10.25 D-Ha<br/>02 21.10.25 D-Ha<br/>03 31.10.25 S-Ha</div> |
|   | <div>Projekt / Auftrag</div> <div>501101725</div>                                   |                                                                                      |                                                                                                   |
|   | <div>Kunde / Firma</div> <div></div>                                                |                                                                                      |                                                                                                   |
|   |                                                                                     |                                                                                      |                                                                                                   |