


DG: Grundriss

Lage der Wohnung: Dachgeschoss Rechts / WE 8

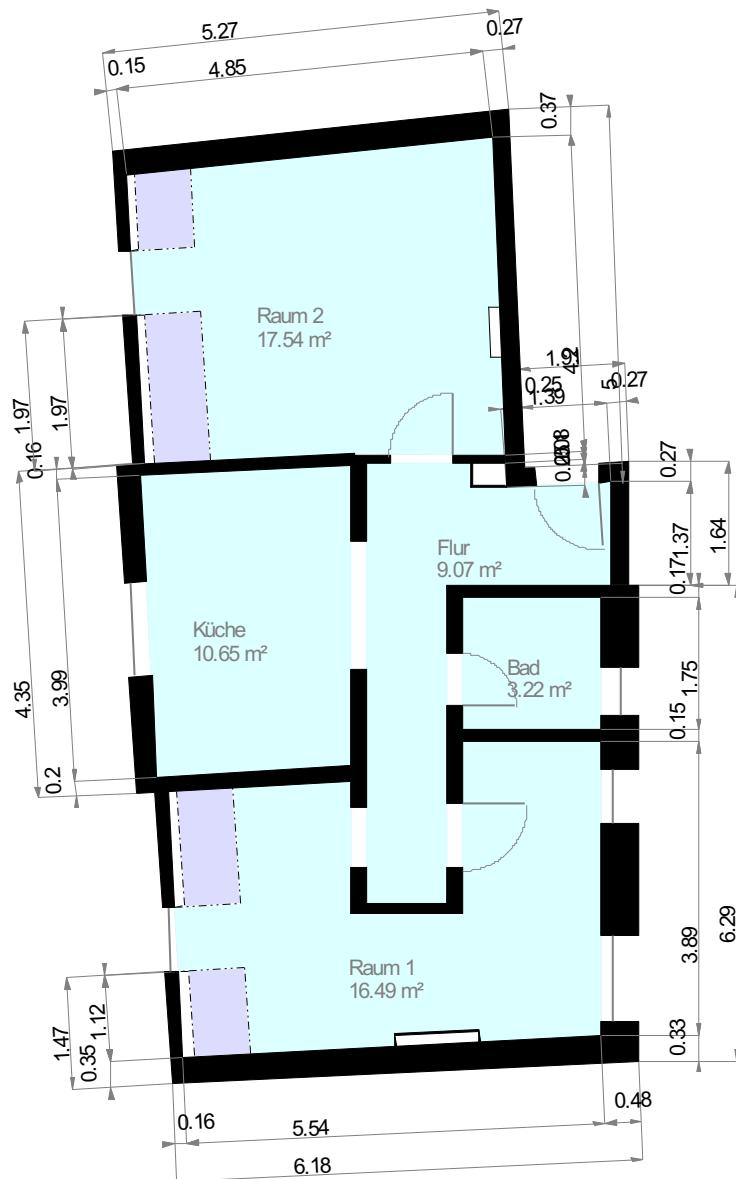

Maßstab 1:100
0.0 0.5 1.0 1.5 2.0m

Wohnfläche 100% Wohnfläche 50% Wohnfläche 25%



immobilienbesucher.de

Aufmaß erstellt am: 23.02.2022
Aufmaß erstellt durch: Daniel Lüdemann nach
WoFIV & DIN277
Unterschrift: