


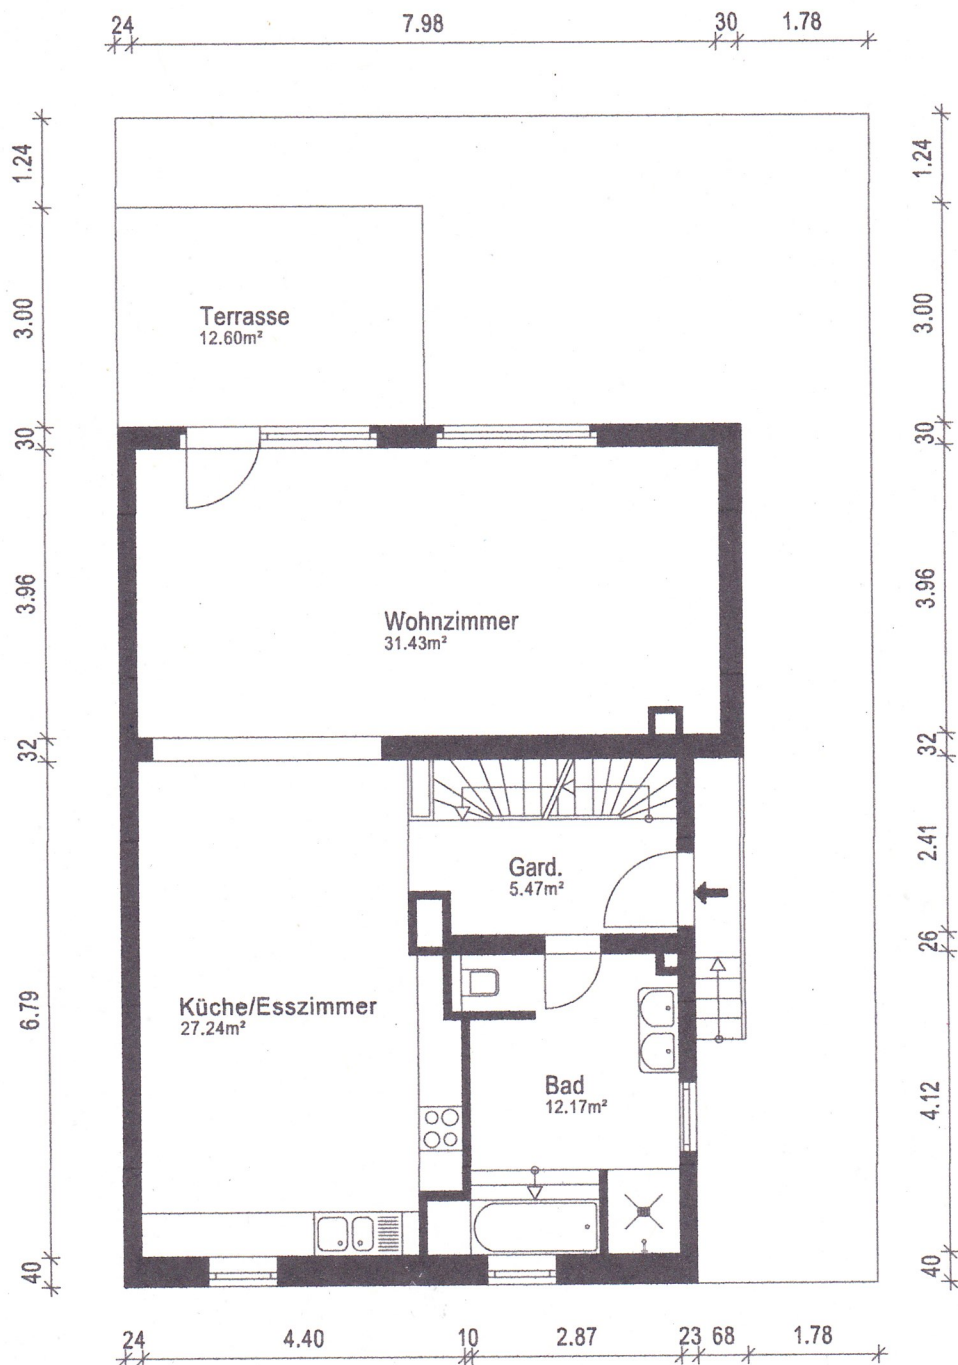

Gebäude Doppelhaus		
Ort/Straße 60435 Frankfurt am Main, 		
Planinhalt Erdgeschoss		 Aufmaß - CAD-Service - Flächen
Maßstab 1:100	Datum 04.09.2025	
Objekt-Nr. -	Plan-Nr. 1	