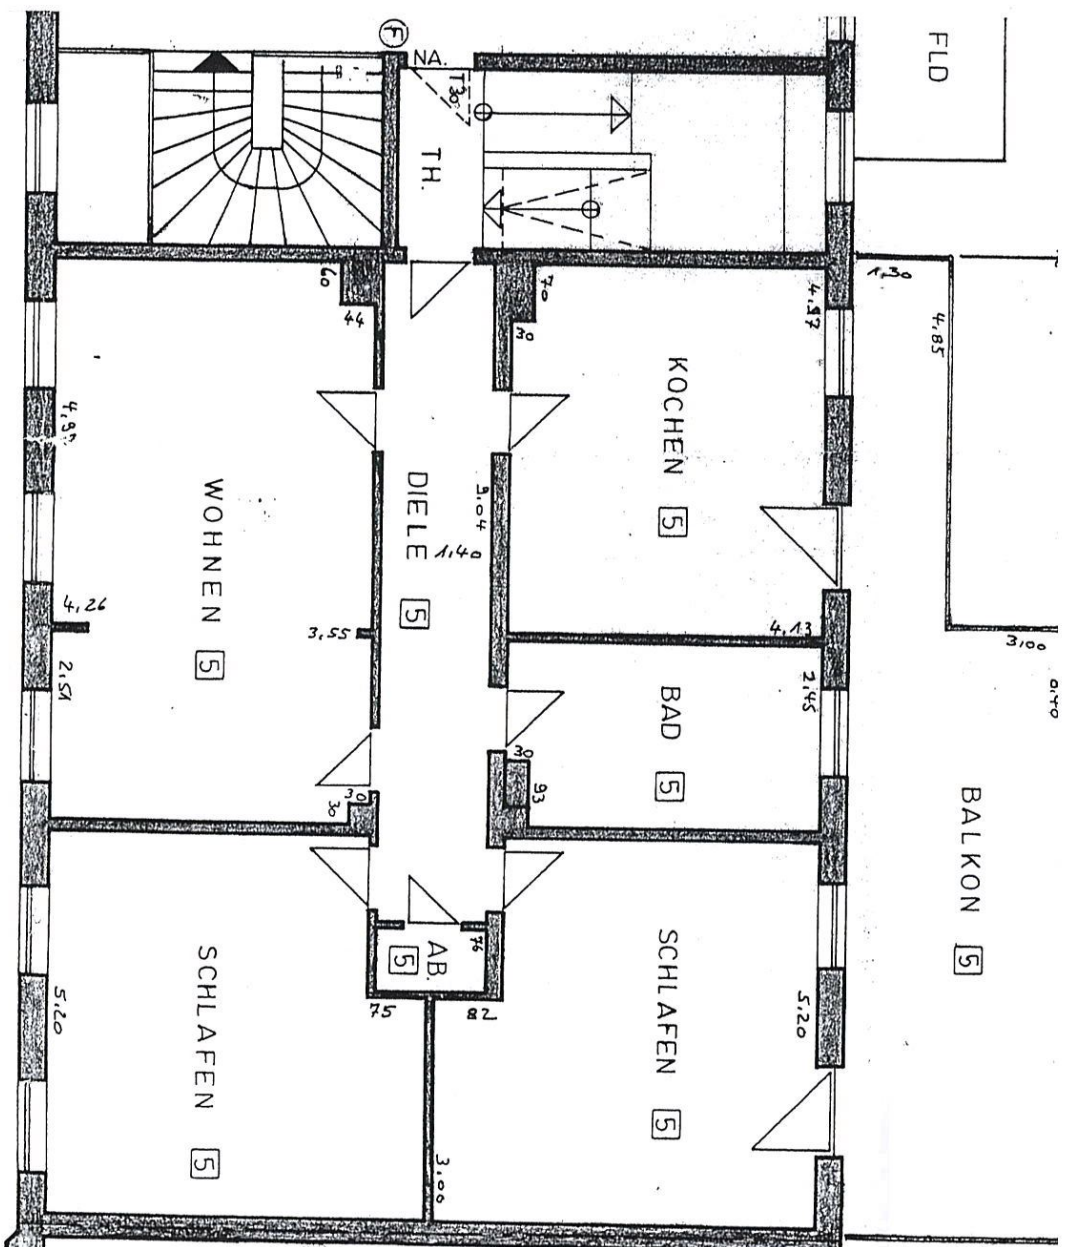


OBERGESSCHOSS