
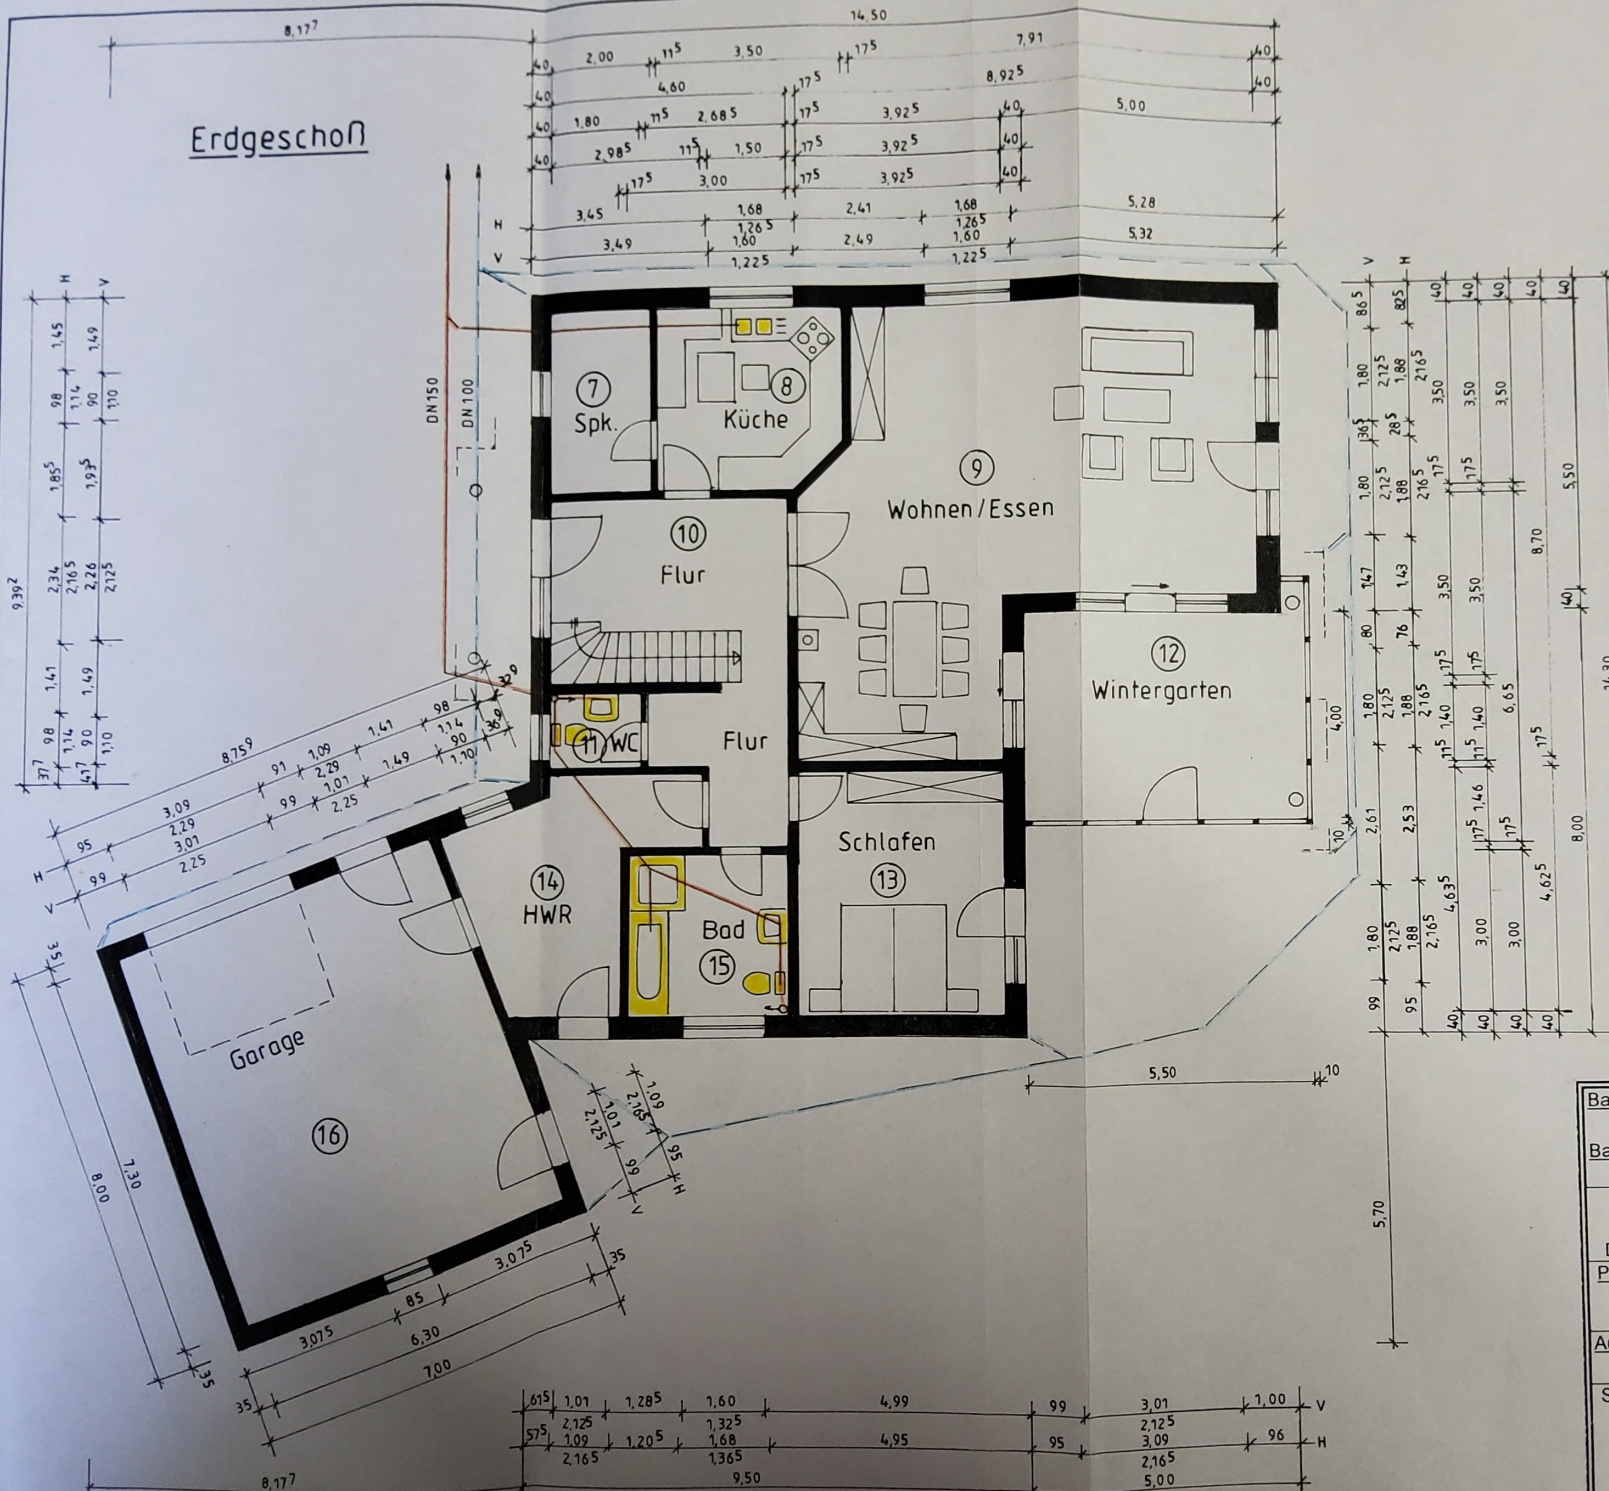
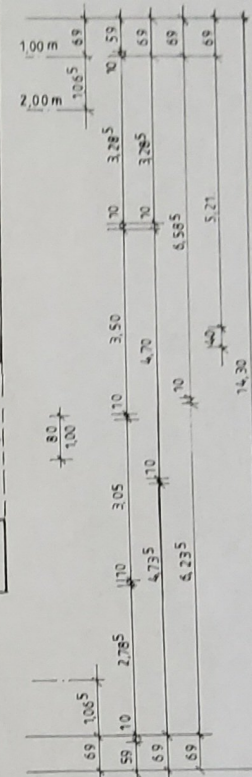


Erdgeschoss

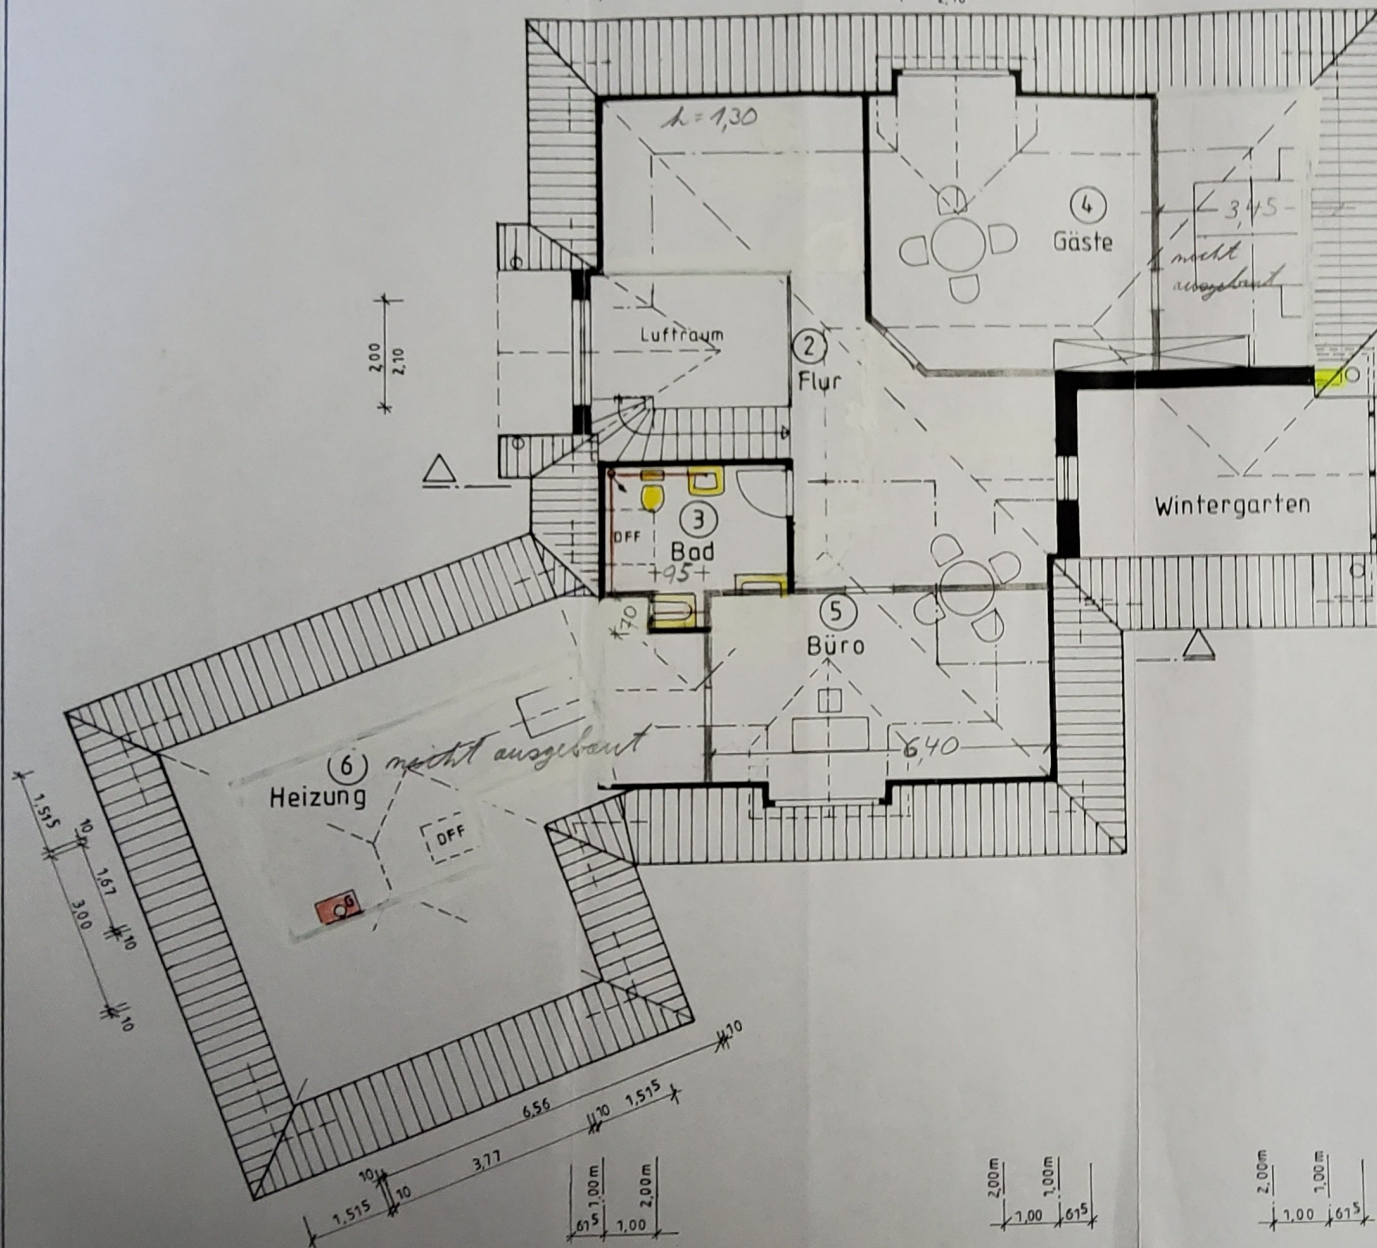

Bauvorhaben: Neubau eines Einfamilienhauses mit Garage			
Bauherr:			
Harald Schmidt Diplom-Ingenieur			
Dorfstr. 23 a 25776 St. Annen Tel. 04882/5808			
Plan: Grundriß Erdgeschoß			
Auftrags - Nr.: 9706	Plan - Nr.: 2	Maßstab: 1:100	Gezeichnet: Sch.
St. Annen, den			
Bauherr		Planverfasser	

[illegible]

- = Schmutzwasser
 = Regenwasser
 = Sanitärobjekte und Schornsteine
 = Heizung

Bauherr: _____

Bauherr: _____

Wald Schmidt

Harald Schmidt

Diplom-Ingenieur

Dorfstr. 23 a 25776 St. Annen Tel. 04882/5808

Dorfstr.23 a 25776 St.Annen Tel. 04882/58006

Plan:

Grundriß Dachgeschoss

Auftrags - Nr.:	Plan - Nr.:	Maßstab:	Gezeichnet:
-----------------	-------------	----------	-------------

Auftrags-Nr.	Plan-Nr.	Maßstab	Blatt
9706	1	1:100	Sch.

St. Annen, den			
----------------	--	--	--

413

Dienverfasser

Bauherr	Planverfassung
---------	----------------
