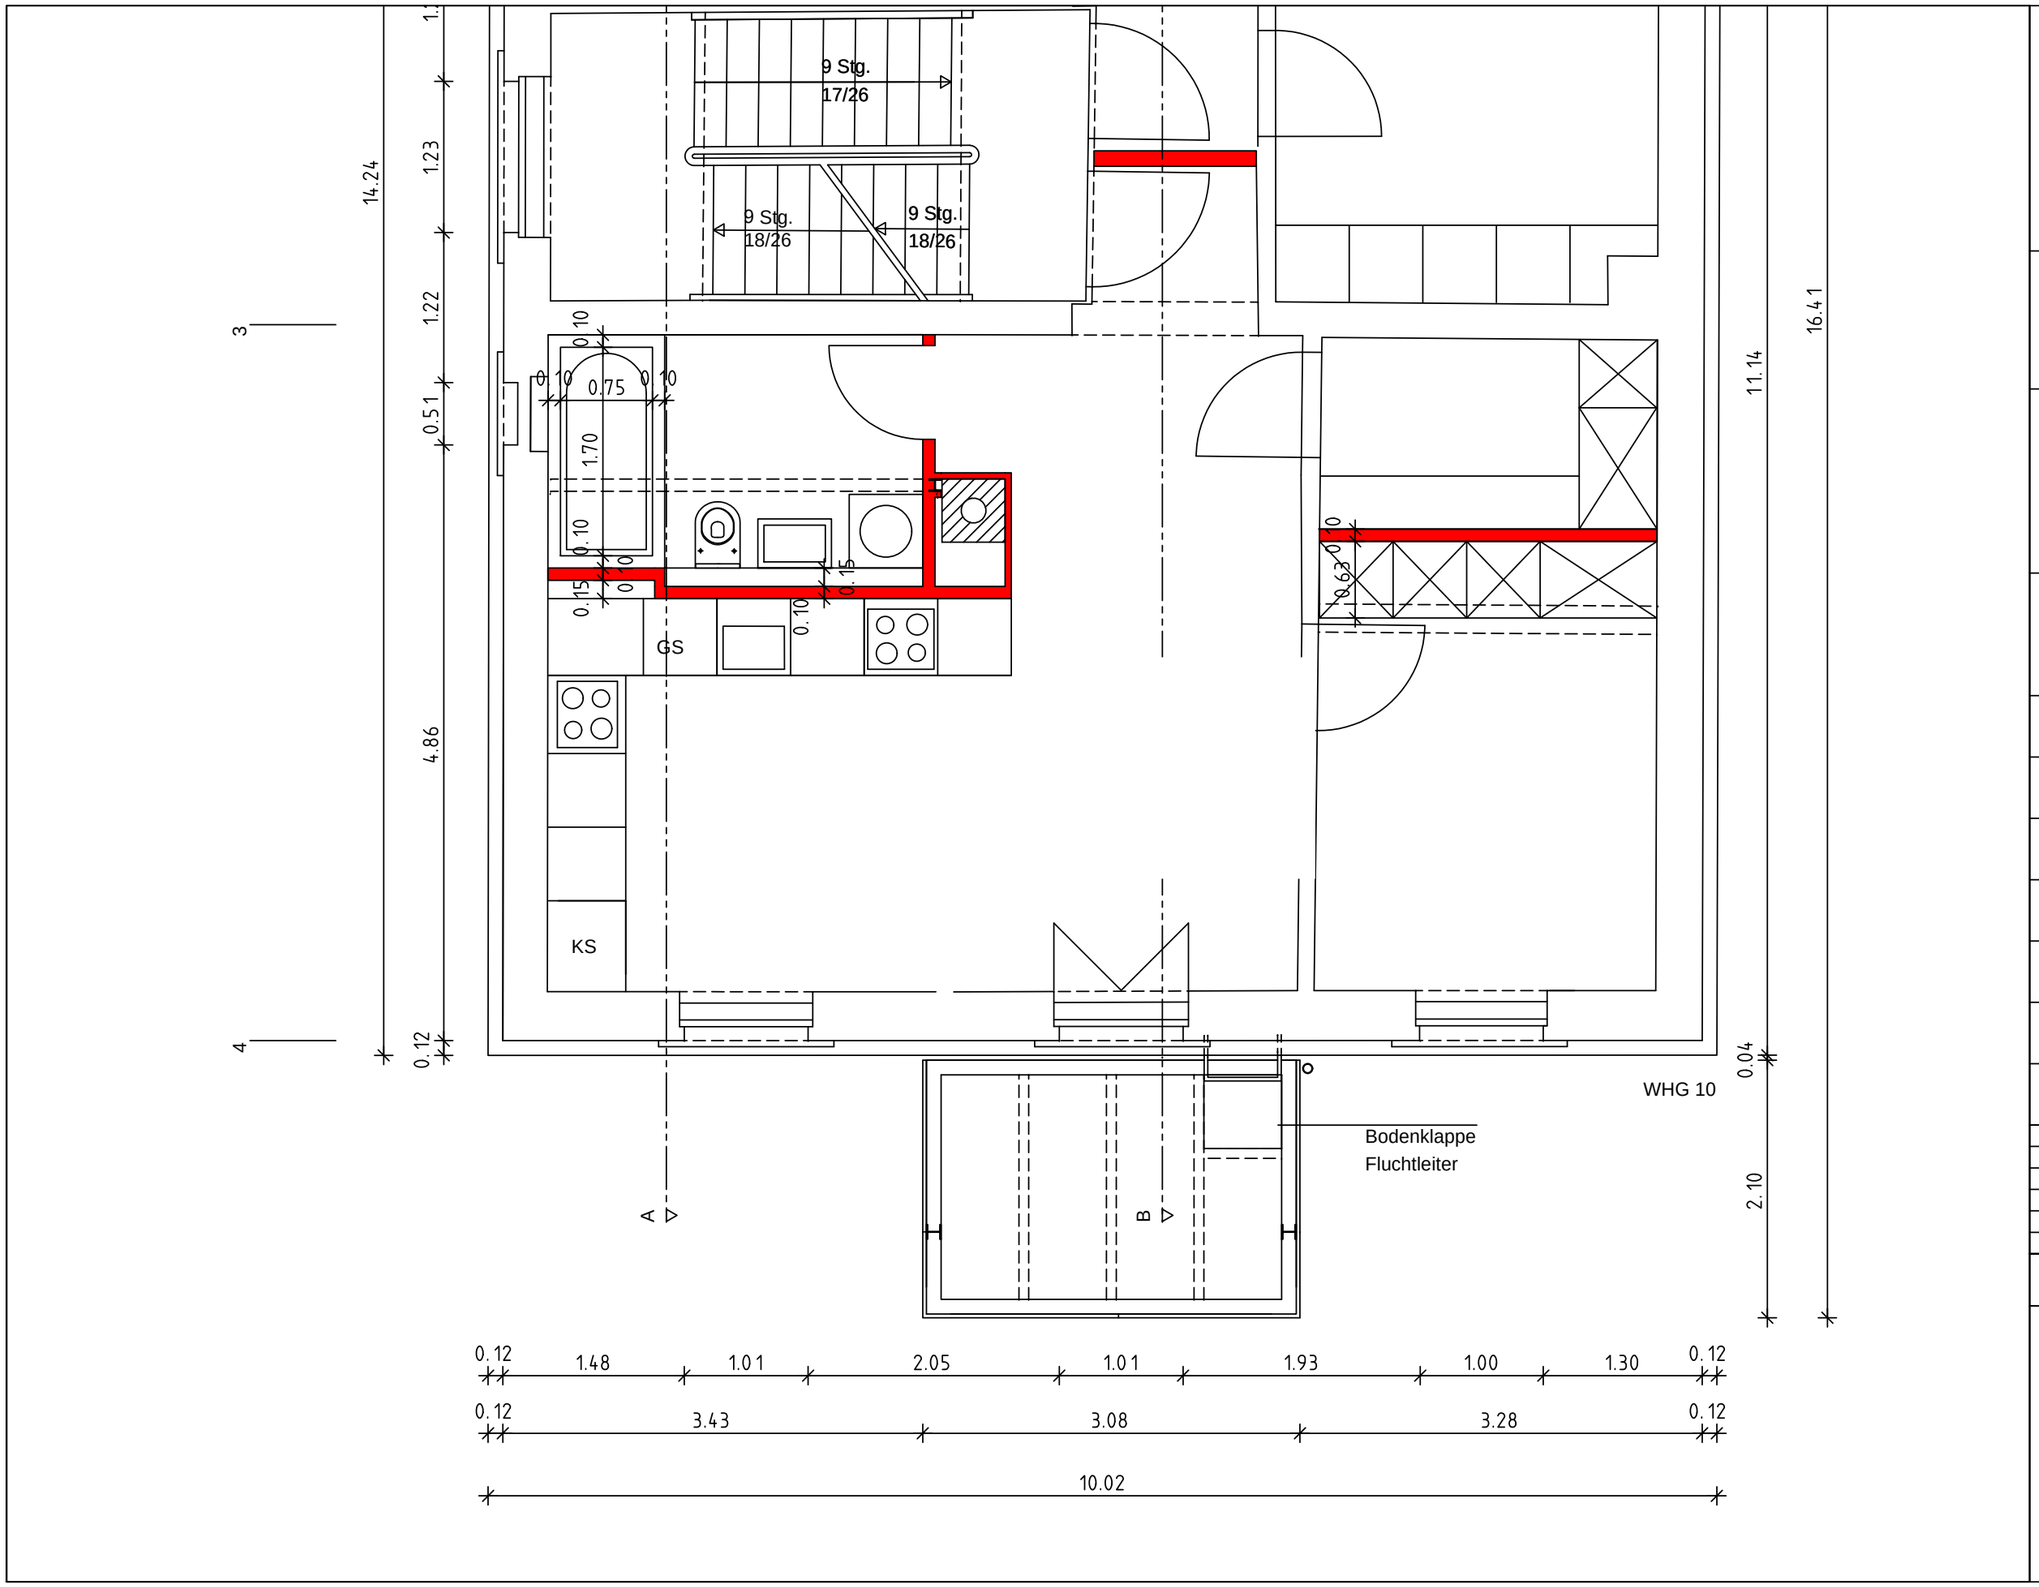

BAUANTRAG

Projekt

Bauherr

Unterschrift

Plan
Grundriss Hinterhaus

Lage
2.OG

Maßstab

Plannummer
0300 - 723

Index

Datum

gezeichnet
mc

Planformat
420 / 297

Index	Datum	gez.	Änderung

Architekt