


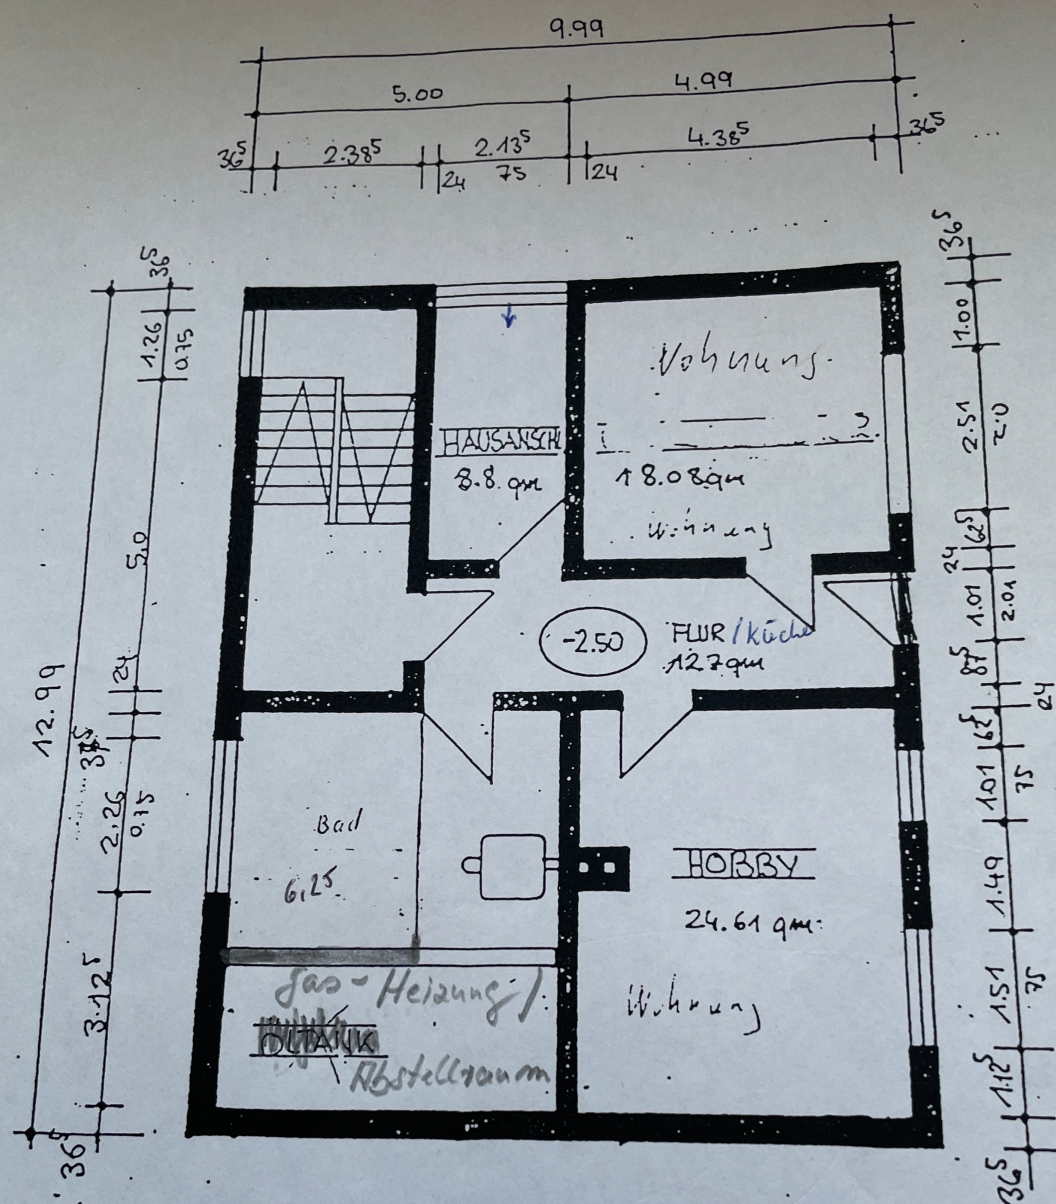

UNTERGESCHOSS