


Zeichnung wurde durch Laseraufmaß 3D-Scan  
am fertigen Objekt erstellt (November 2025)  
Geringfügige Abweichungen durch unbekannte  
Mauerwerksstärken und Wandverkleidungen  
sowie nicht winkelige Wände sind möglich

Mario Melzer  
CAD-Dienstleistungen  
Sanders Hagen 12  
28719 Bremen

Telefon 0421-67 308 795  
Fax 0421-67 307 286  
mario.melzer@outlook.com  
www.mmelzer.de

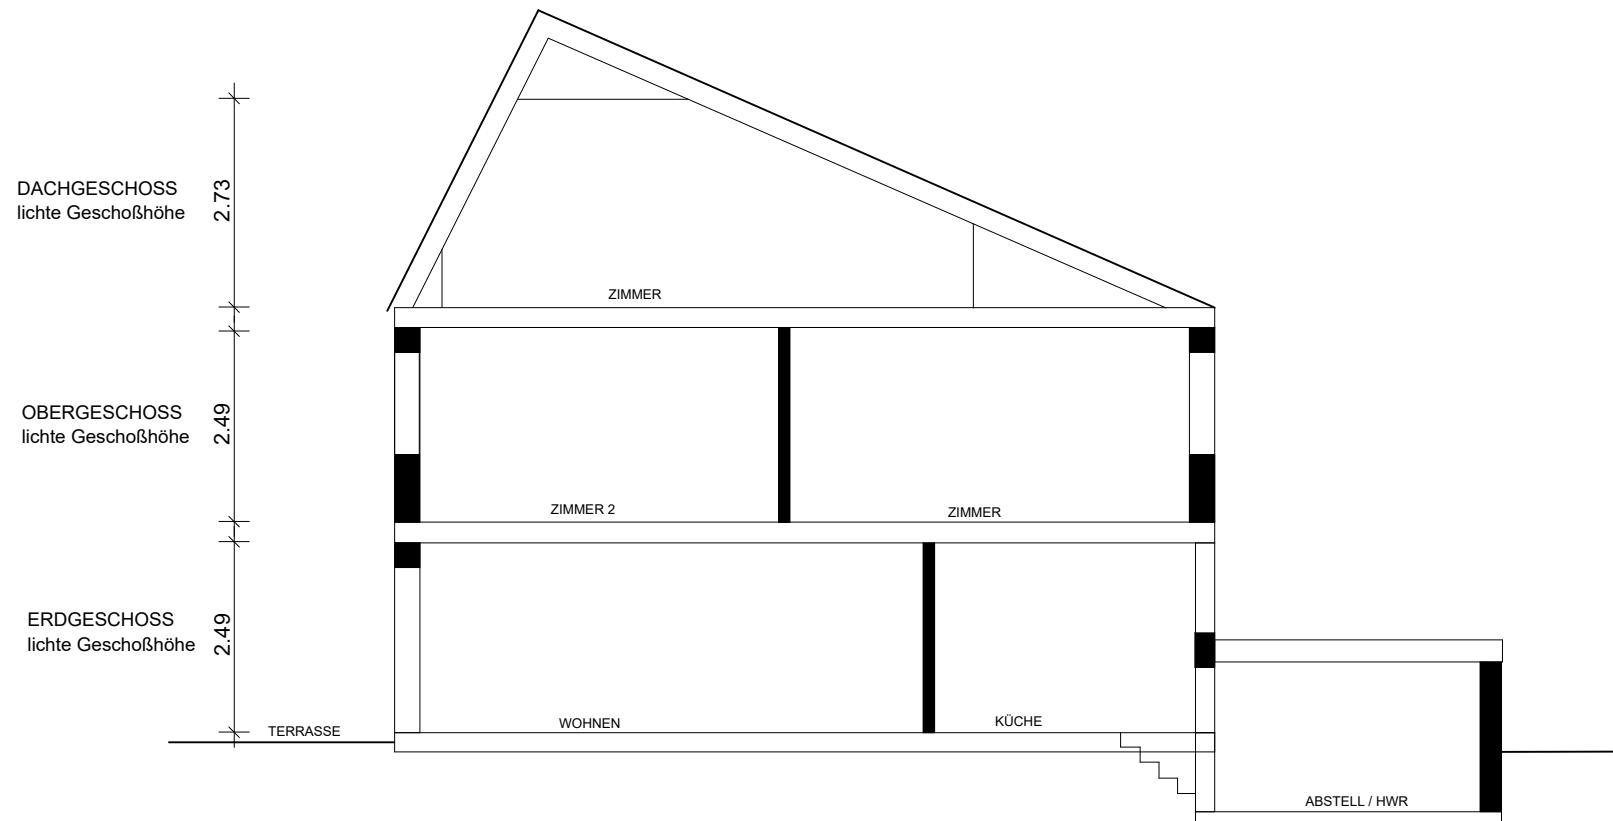

## SCHNITT

Maßstab 1:100

**SCHNITT GILT NUR ZUR DARSTELLUNG DER LICHTEN RAUMHÖHEN**

keine Konstruktionsdetails entnehmen  
Decken + Fußbodenhöhen sind nicht bekannt  
Decken sind zum Teil abgehängt

**WOHNHAUS  
Kiefernweg 35  
28816 Stuhr**