


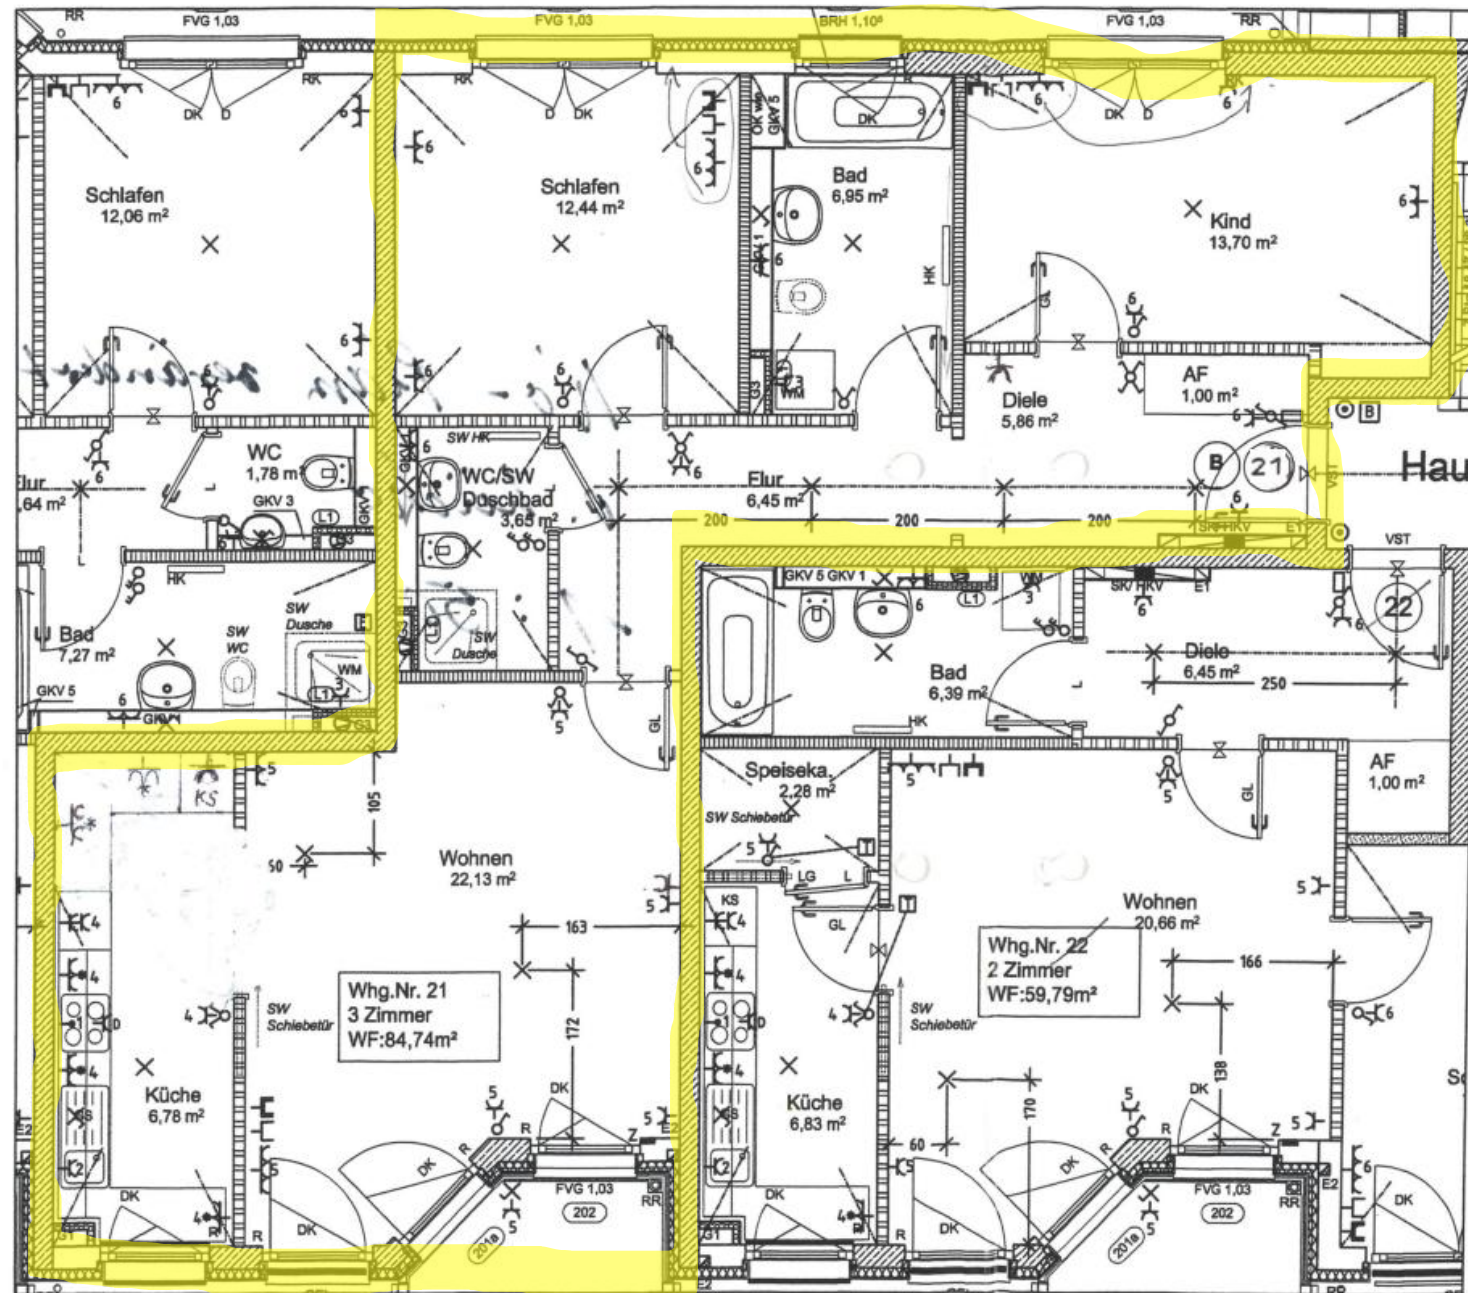

ELEKTROINSTALLATION WOHNUNG 21 091 40 EW ANDECHSER STRASSE Bautechnik Baubetreuung GmbH Geyerstraße 32 80469 München Telefon Sa.-Nr. (0 89) 28 65 00	PLAN-NUMMER	E W 21
	DATUM	25.08.09
	ZIEHEN	St