


Gebäude MFH		
Ort/Straße 79541 Lörrach, Schopfheimer Str. 13		
Planinhalt Untergeschoss		 Aufmaß - CAD-Service - Flächen
Maßstab 1:100/A4	Datum 20.10.2025	
Objekt-Nr. -	Plan-Nr. 1	

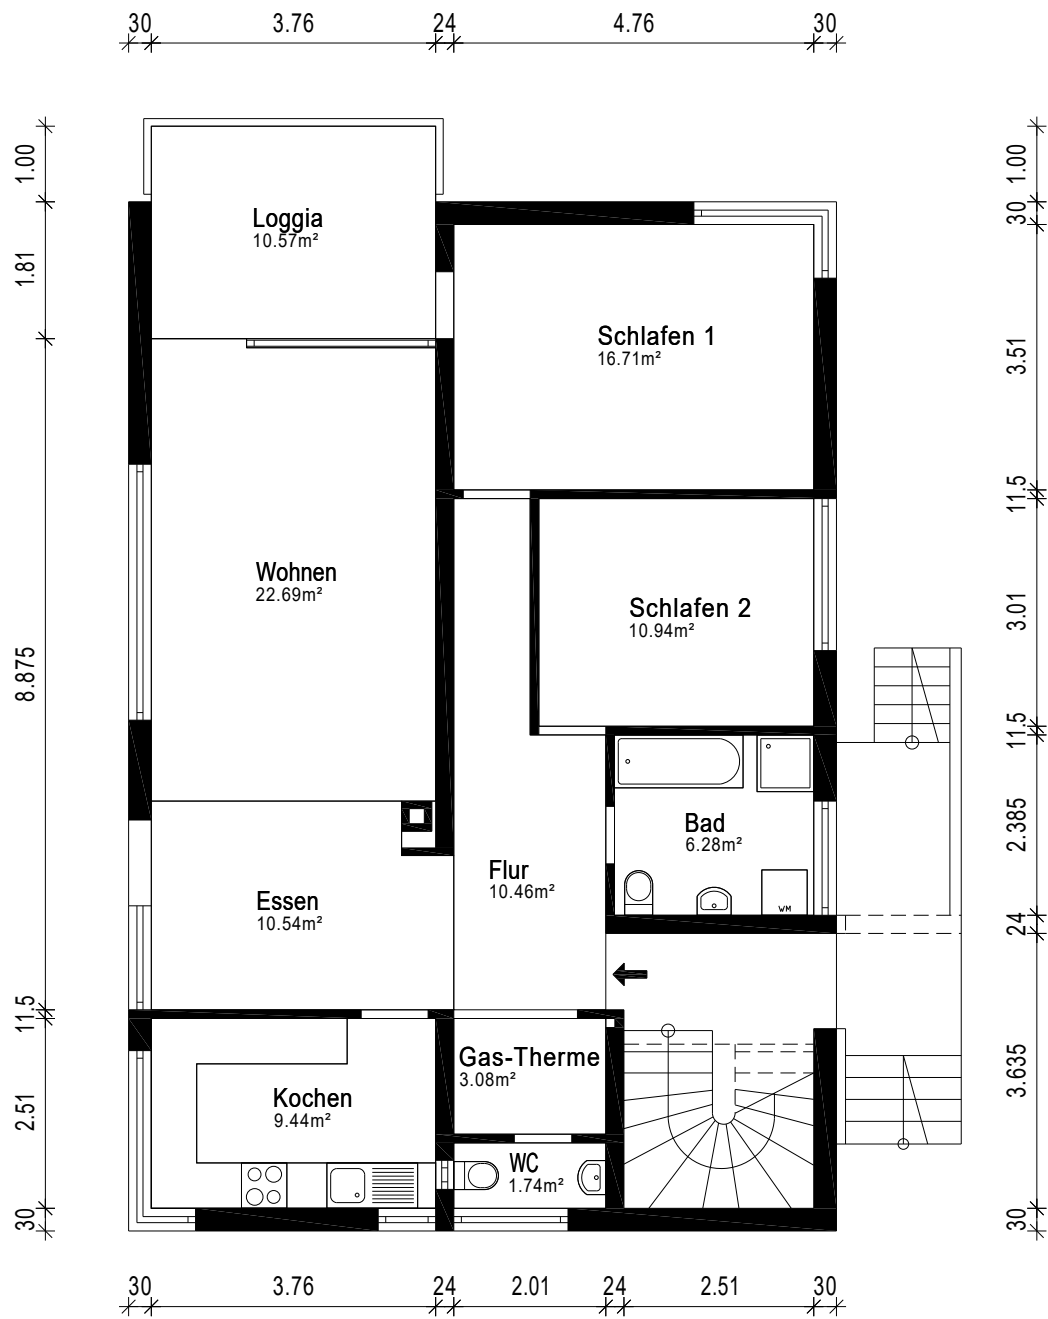

Gebäude MFH		
Ort/Straße 79541 Lörrach, Schopfheimer Str. 13		
Planinhalt Obergeschoss		
Maßstab 1:100/A4	Datum 24.10.2025	
Objekt-Nr. -	Plan-Nr. 3	
		 Aufmaß - CAD-Service - Flächen