

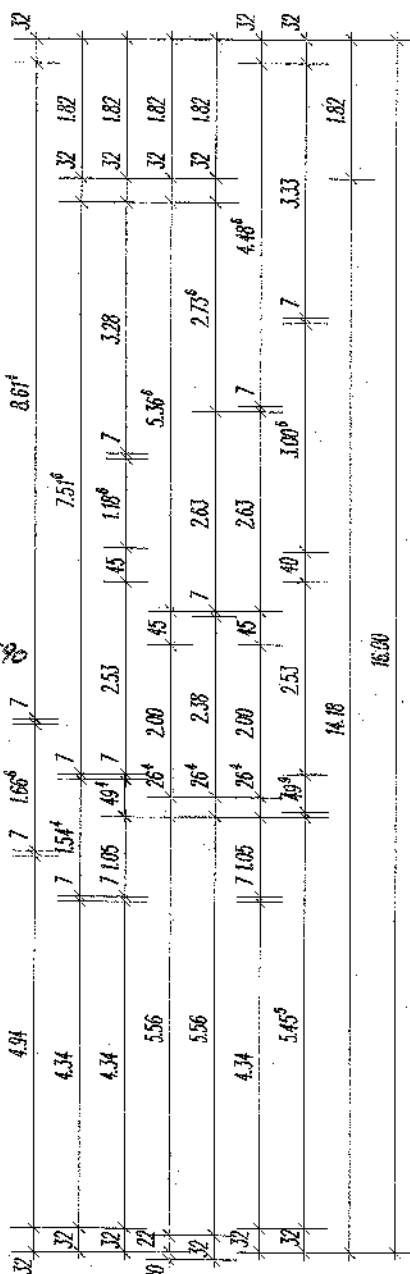
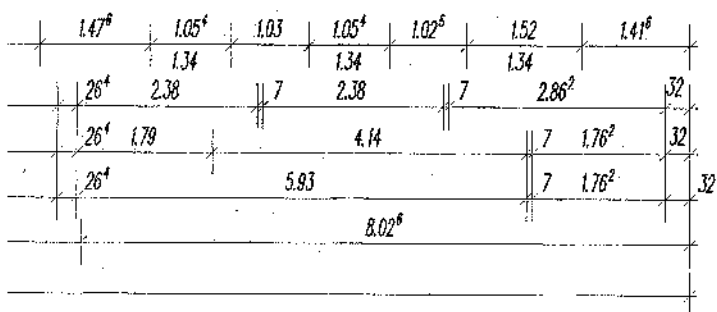
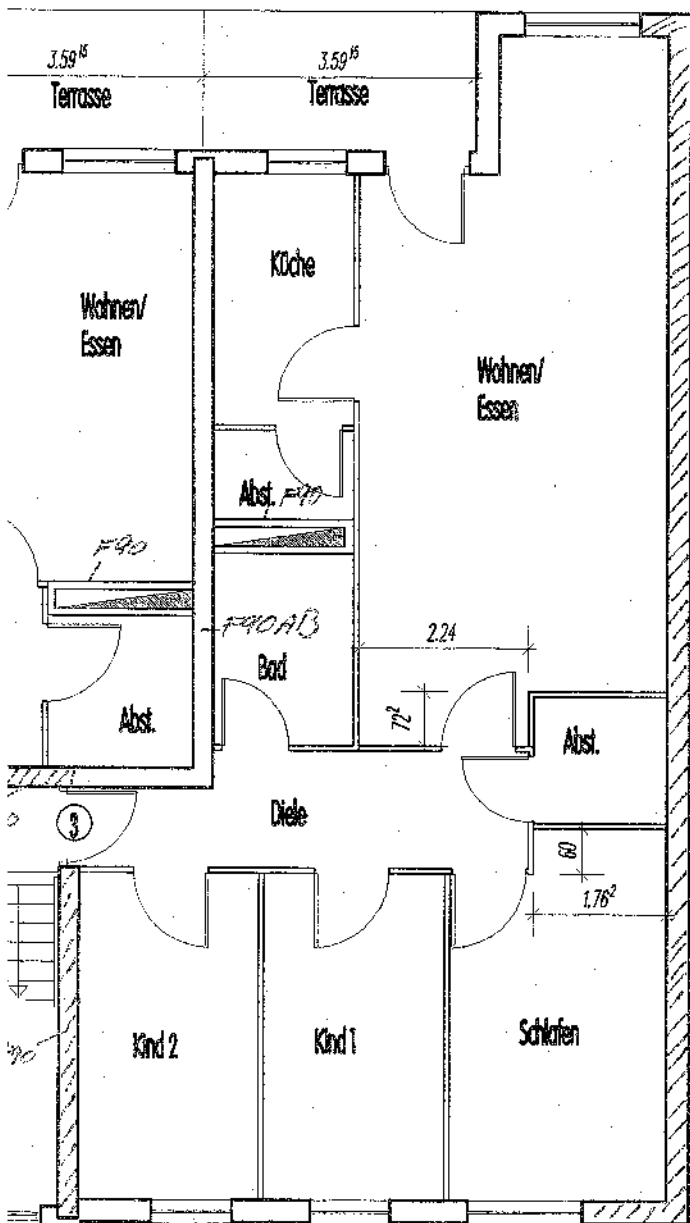


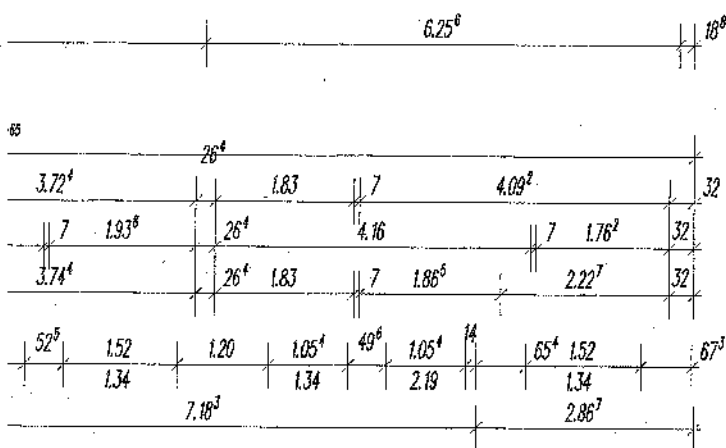

14 APR 1993

E I N G A N G

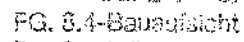

Der Stadtdirektor

919

untere Bauaufsichtsbehörde

27 May 1999

Gehört zum Bescheid vom

Aktenzeichen 352/99

Planzgen



AKTIV
BAU AG

WESTWALL 8a
47608 GELDERN
POSTFACH 1347
47593 GELDERN

Bauvorhaben : Errichtung eines Mehrfamilienwohnhauses
52477 Alsdorf, Ubacher Weg 123

Maßstab :
1 : 100

Bauherr	:	AKTIV - Bau AG 47608 Geldern, Westwall 8a
---------	---	--

gezeichnet :
30.03.1998



Planinhalt :	ERDGESCHOSS
--------------	--------------------


geincert :



Susanne Spütz 
Architektin
47608 GELDERN, Westwall 8a

Slatti - Mrs.

1

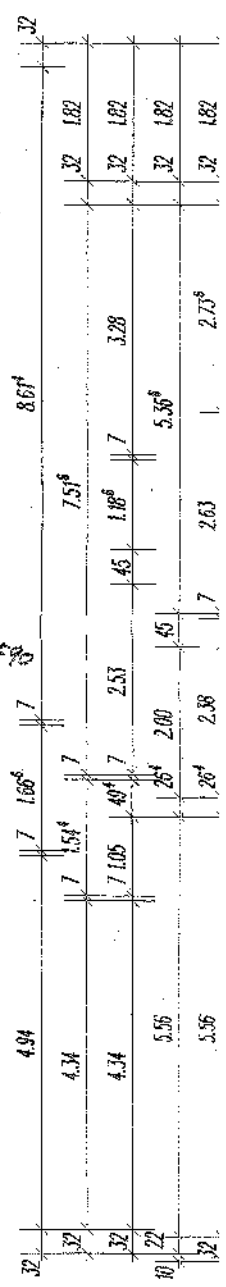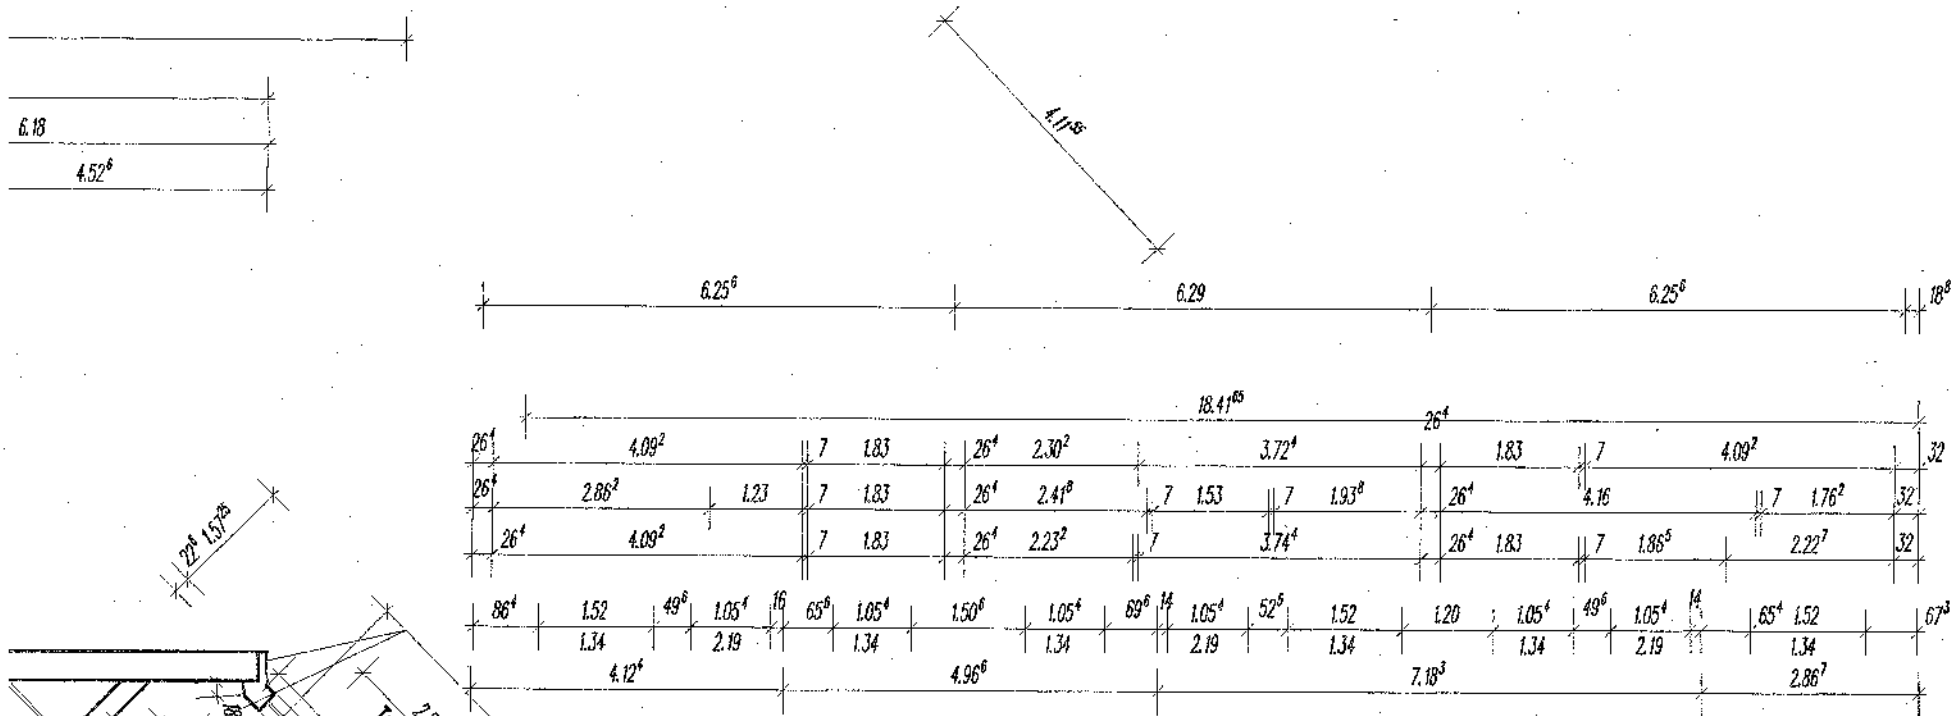

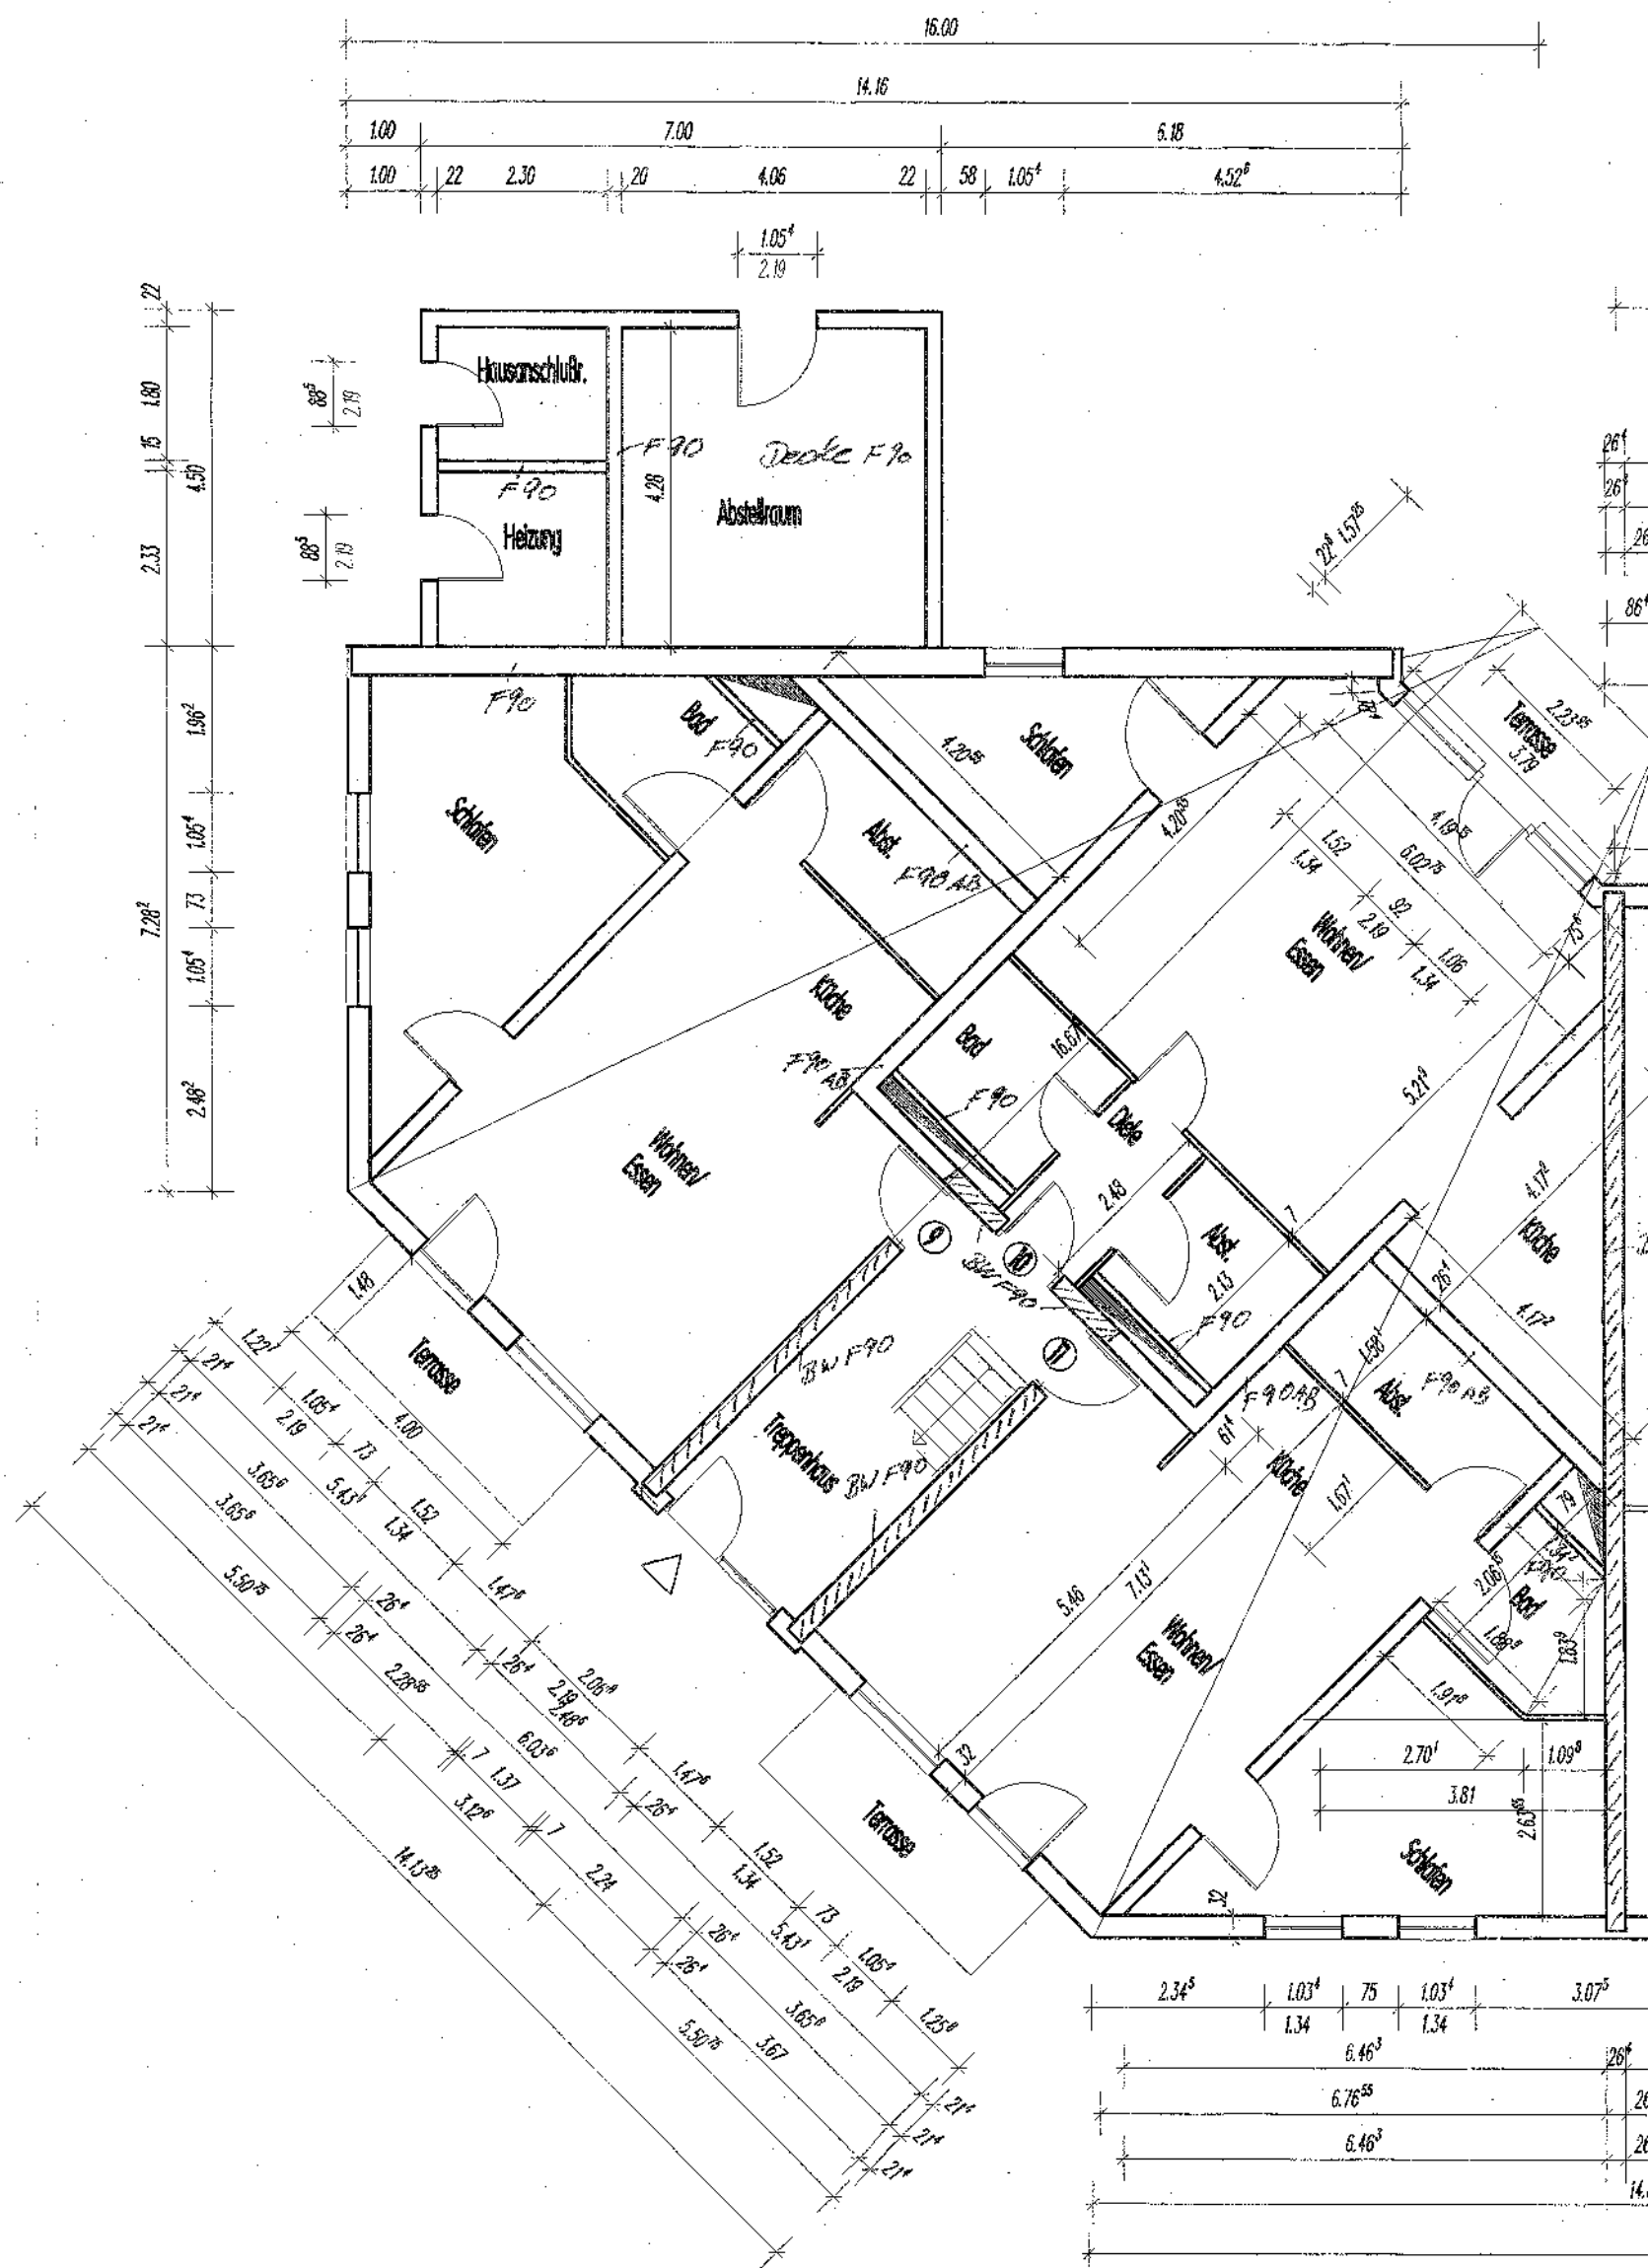

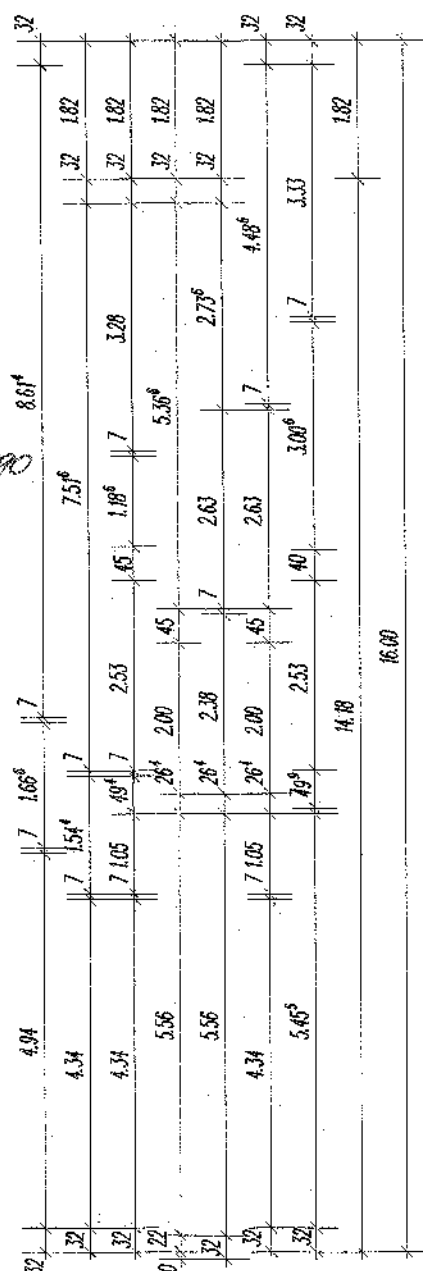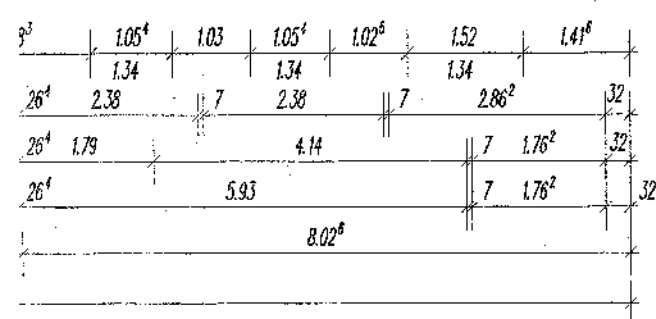

8.4 - Zusauflicht

14 April 1998

E I N G A N G



FG. 3.4-Bauaufsicht
Der Stadtdirektor
als
untere Bauaufsichtsbehörde

37 12 35

Gehört zum Bestand von


J. P. Franzen



AKTIV
BAU AG

WESTWALL 8a
47608 GELDERN
POSTFACH 1347
47593 GELDERN


Bauvorhaben :	Errichtung eines Mehrfamilienwohnhauses 52477 Alsdorf, Ubacher Weg 123	Maßstab :	1 : 100
Bauherr :	AKTIV -- Bau AG 47608 Geldern, Westwall 8a	gezeichnet :	30.03.1998
Planinhalt :	OBERGESCHOSS	geprüft :	




Susanne Spütz
Architektin
47608 GELDERN, Westwall 8a

3 Blatt - Nr.:

2

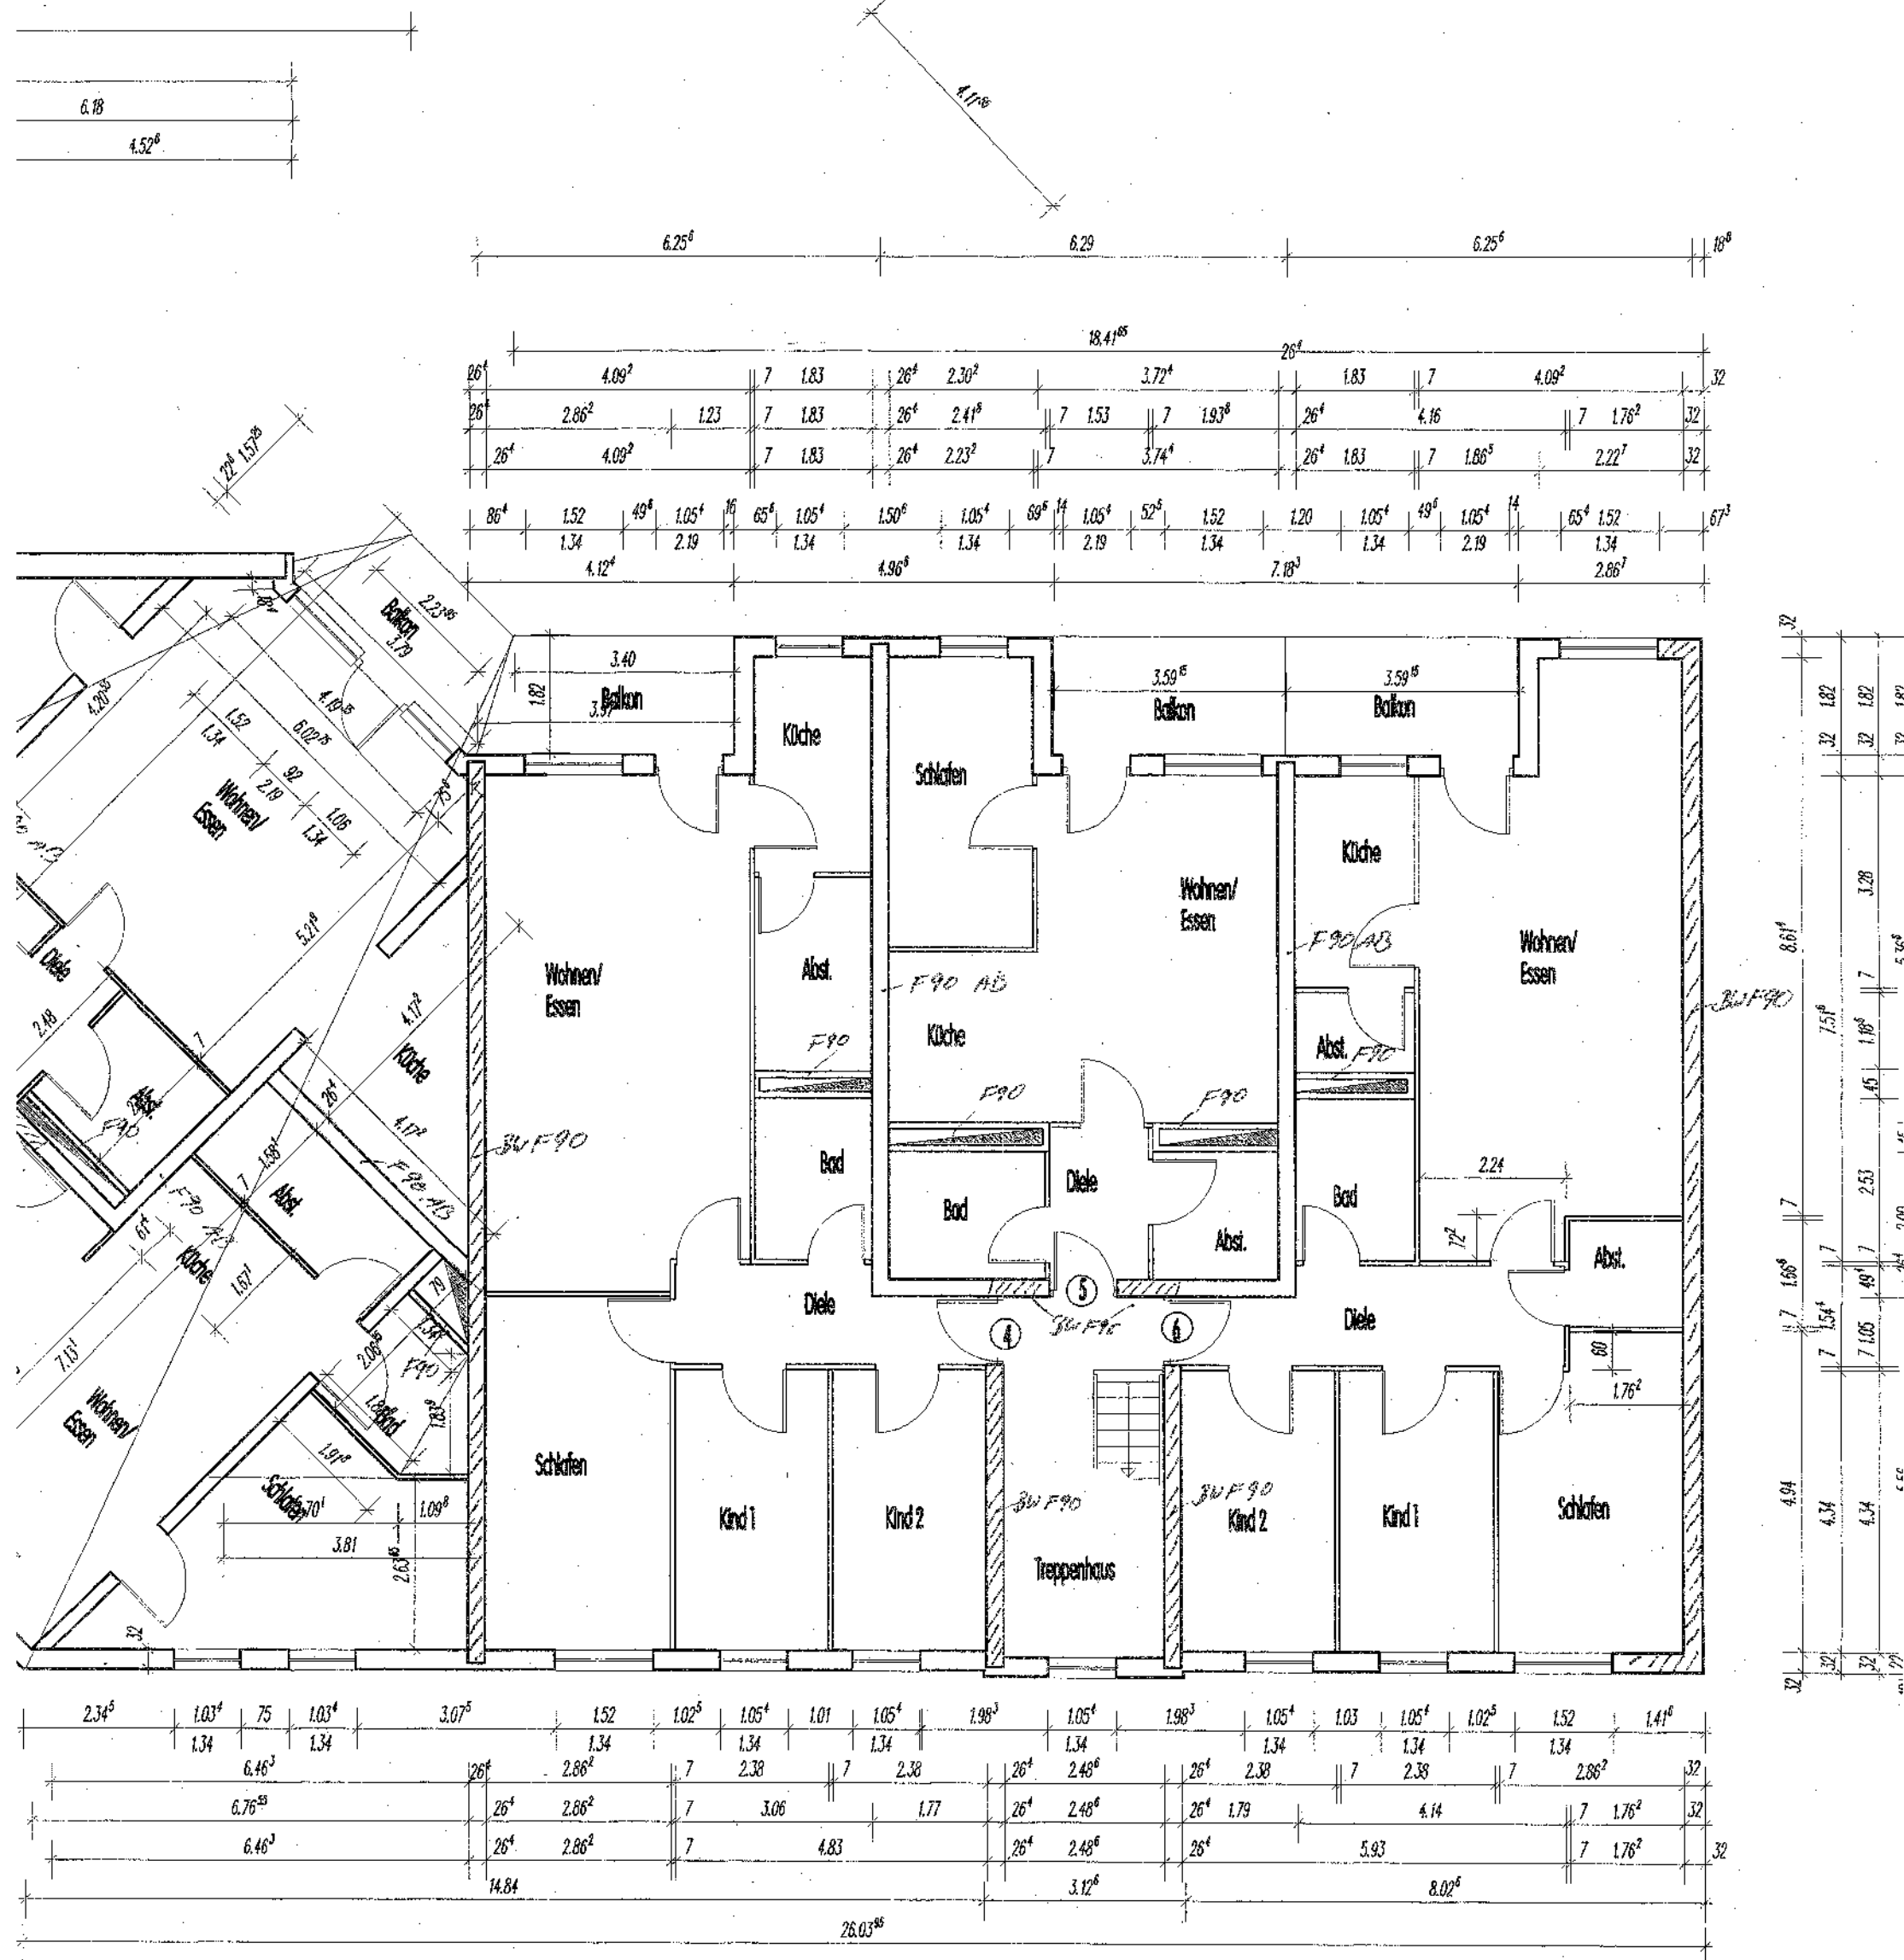

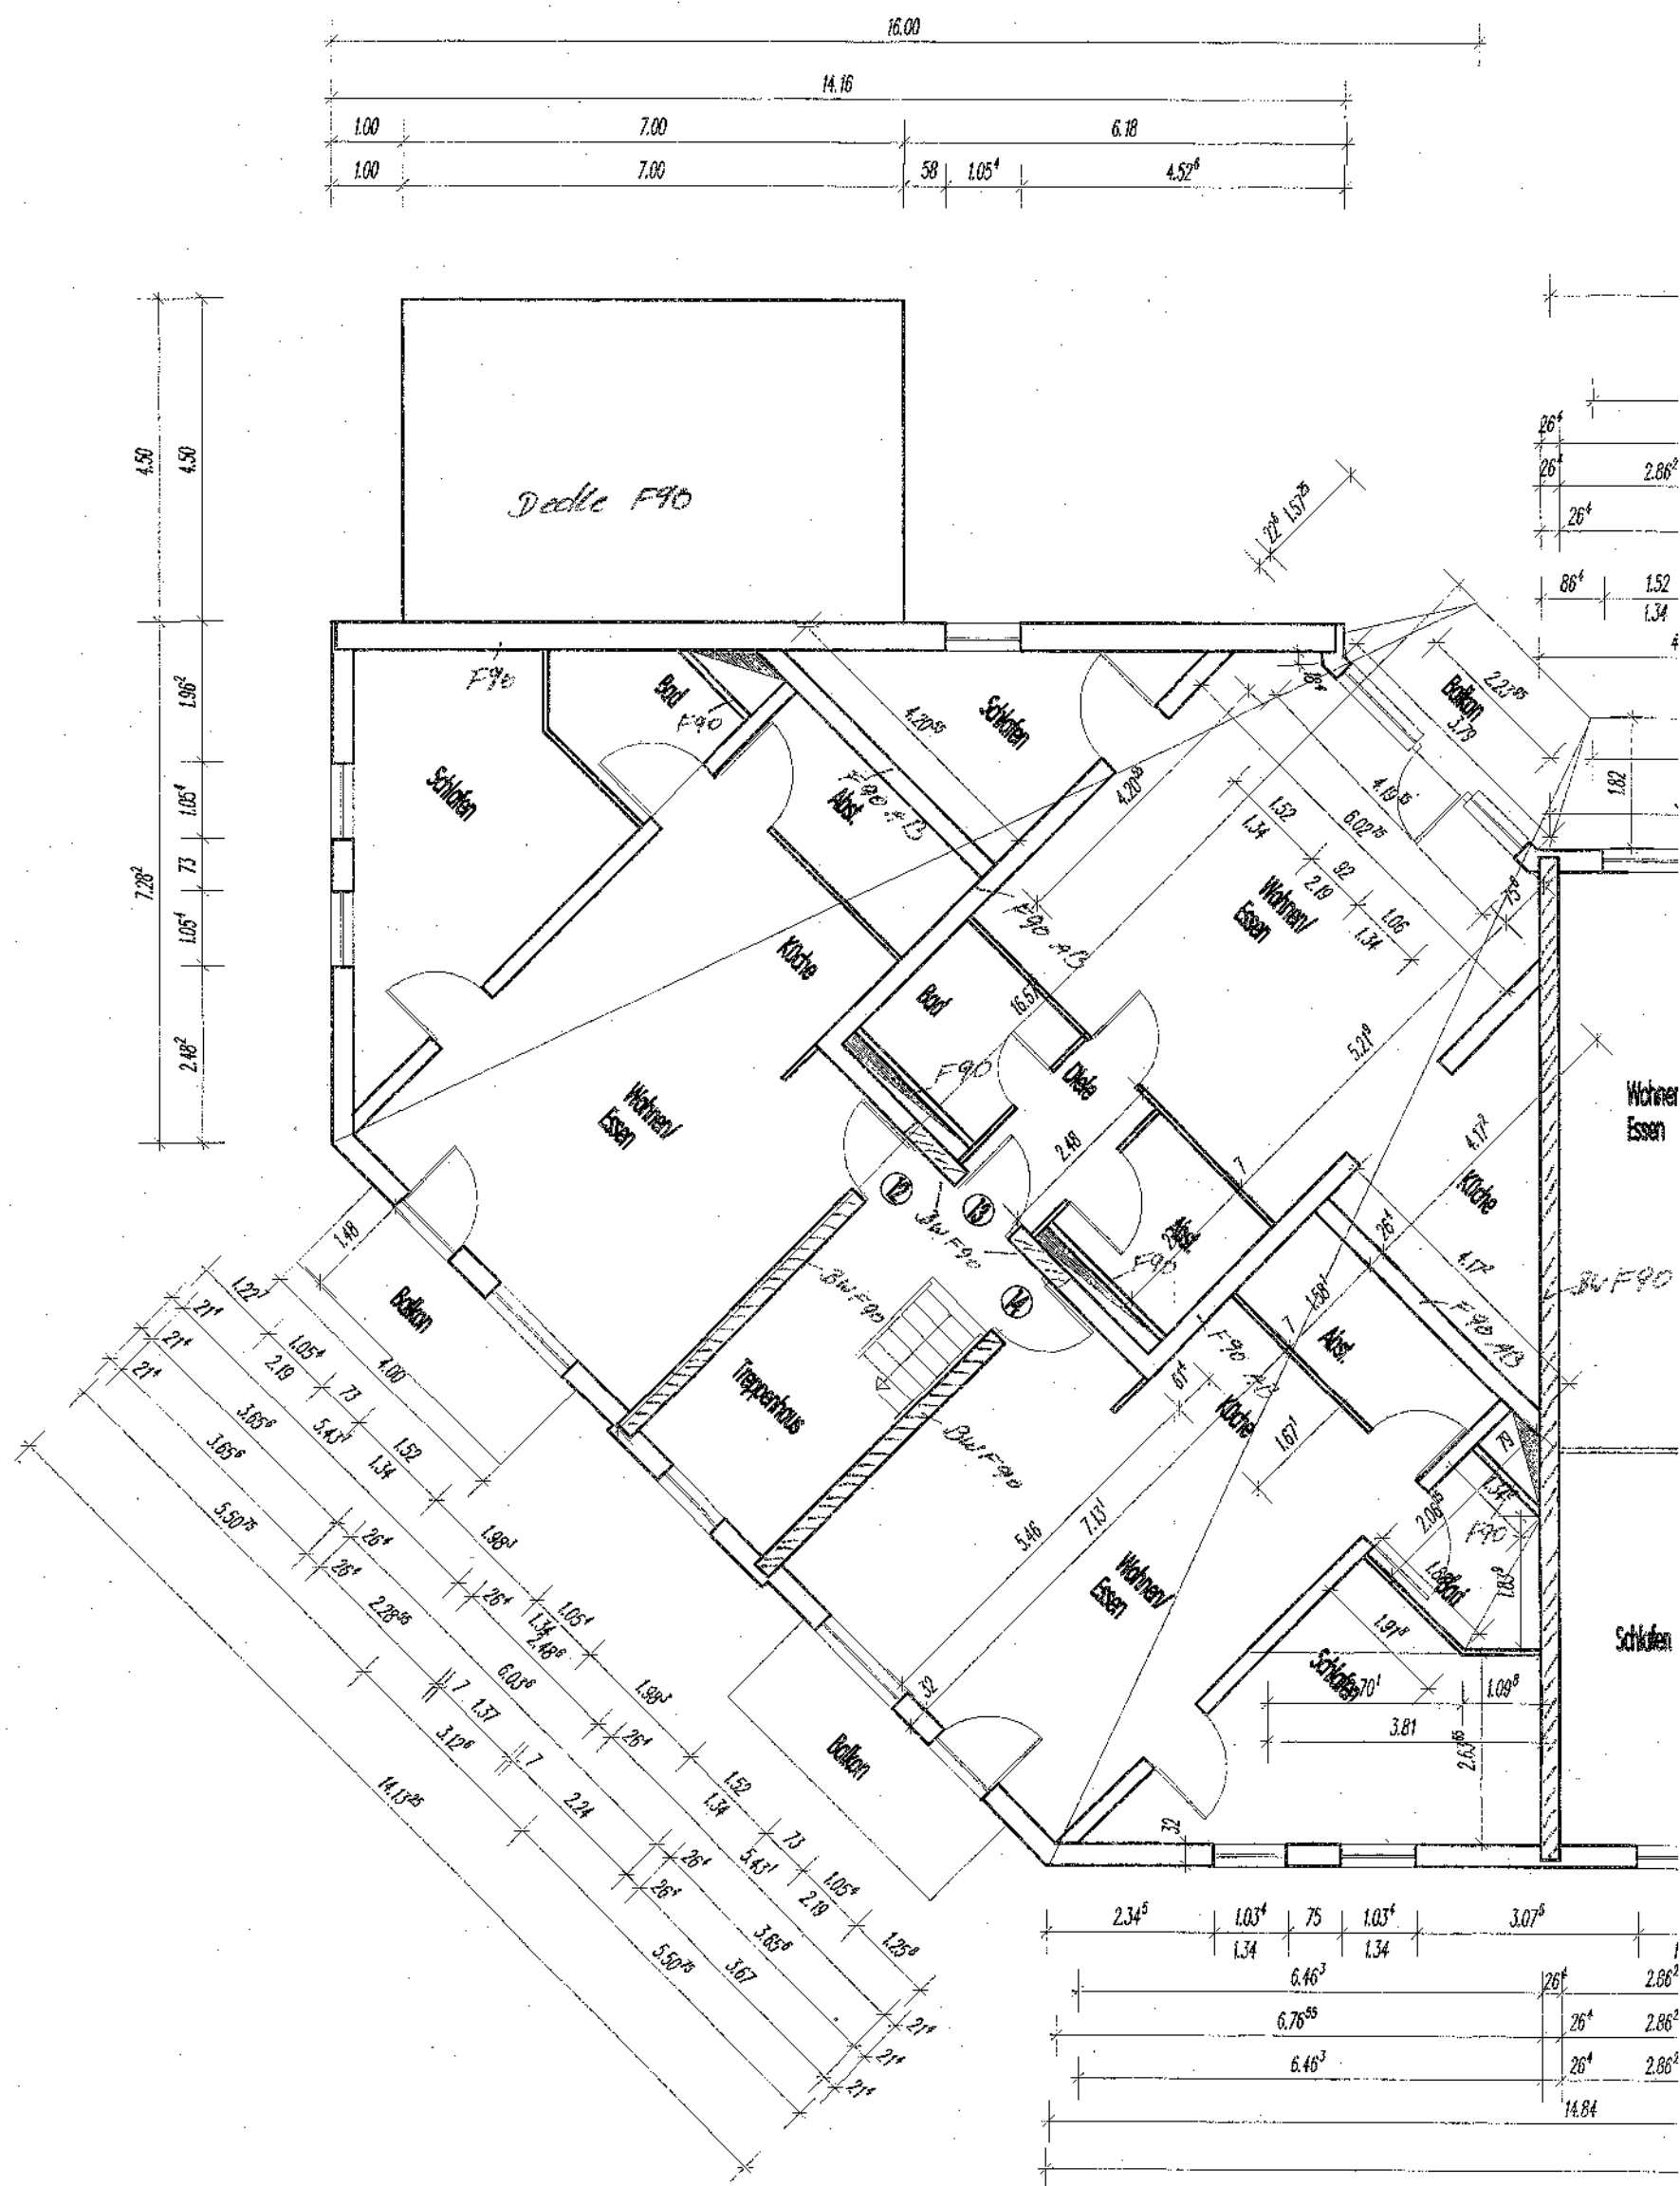

OBERGESCHOSS

27. Mai 1998

Gehört zum Bereich von
Aktenzeichen: 3 5 2 / 98

J. A. Franzen



AKTIV
BAU AG

WESTWALL 8a
47608 GELDERN
POSTFACH 1347
47693 GELDERN

Bauvorhaben :	Errichtung eines Mehrfamilienwohnhauses 52477 Alsdorf , Ubacher Weg 123	Maßstab : 1 : 100
Bauherr :	AKTIV - Bau AG 47608 Geldern, Westwall 8a	gezeichnet : 30.03.1998
Planinhalt :	DACHGESCHOSS	geändert :

Susanne Spütz


Architektin

47608 GELDERN, Westwall 8a




BIGGL - Nr.:

3

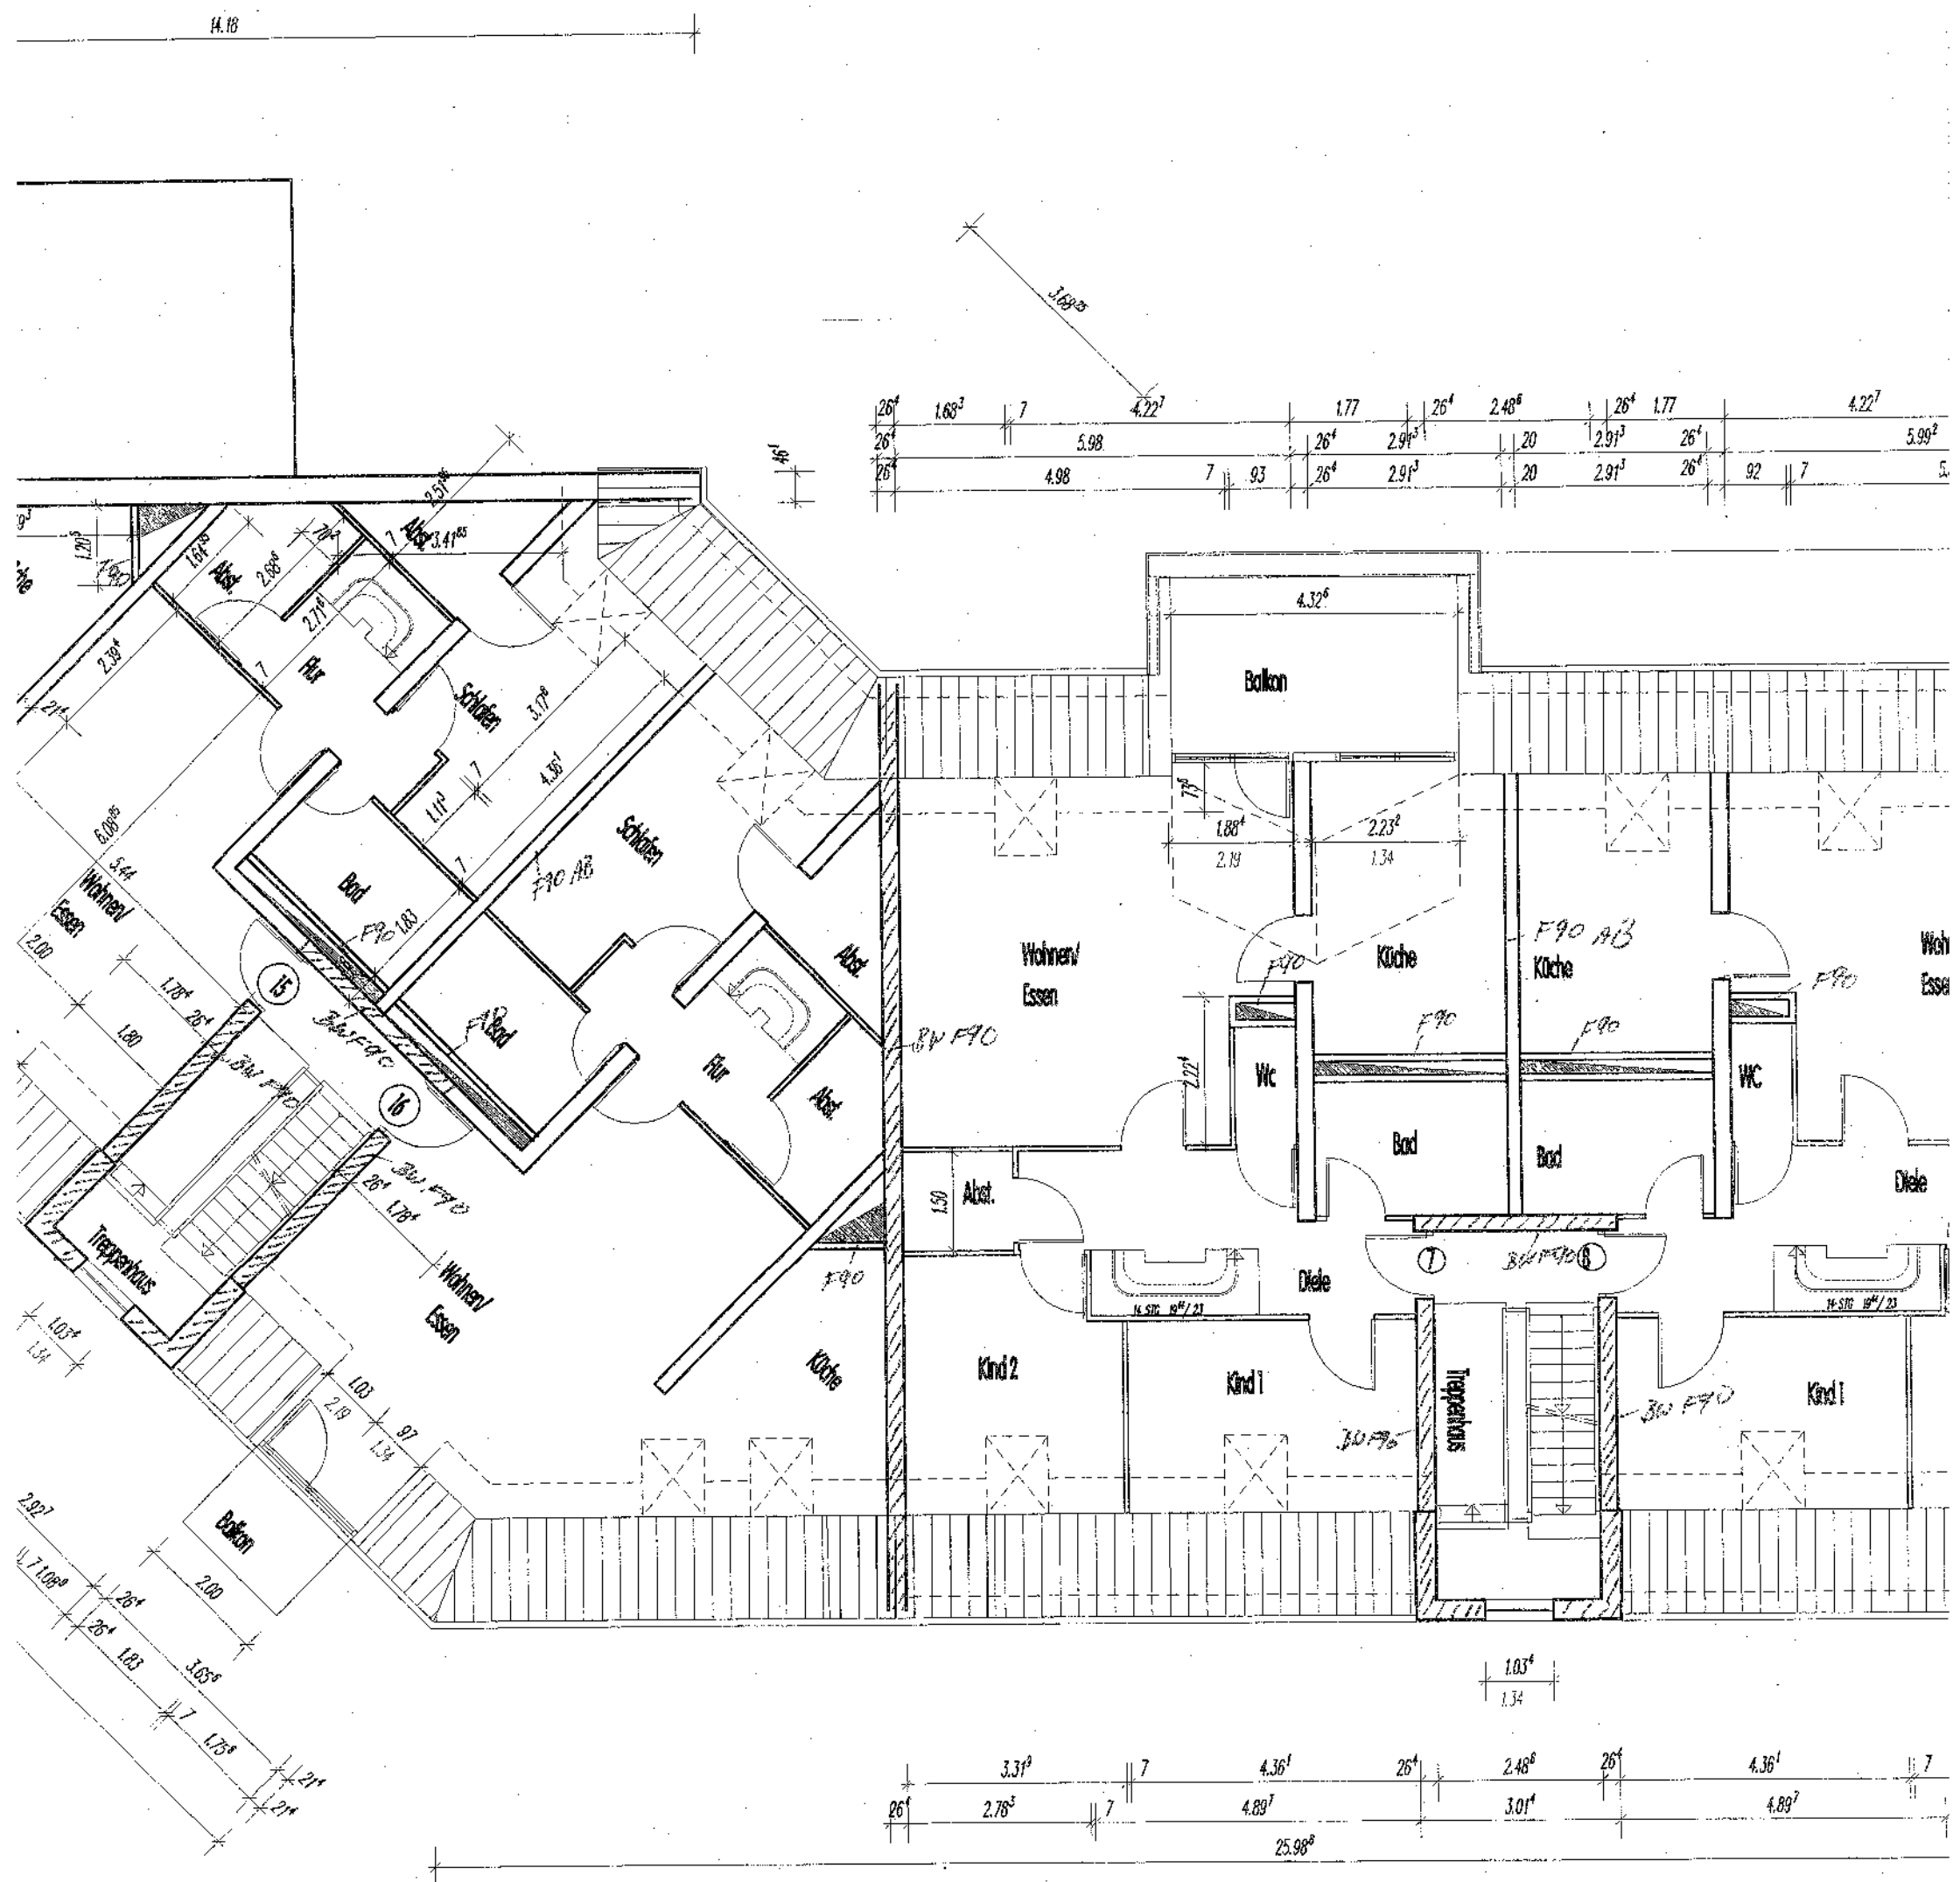

83

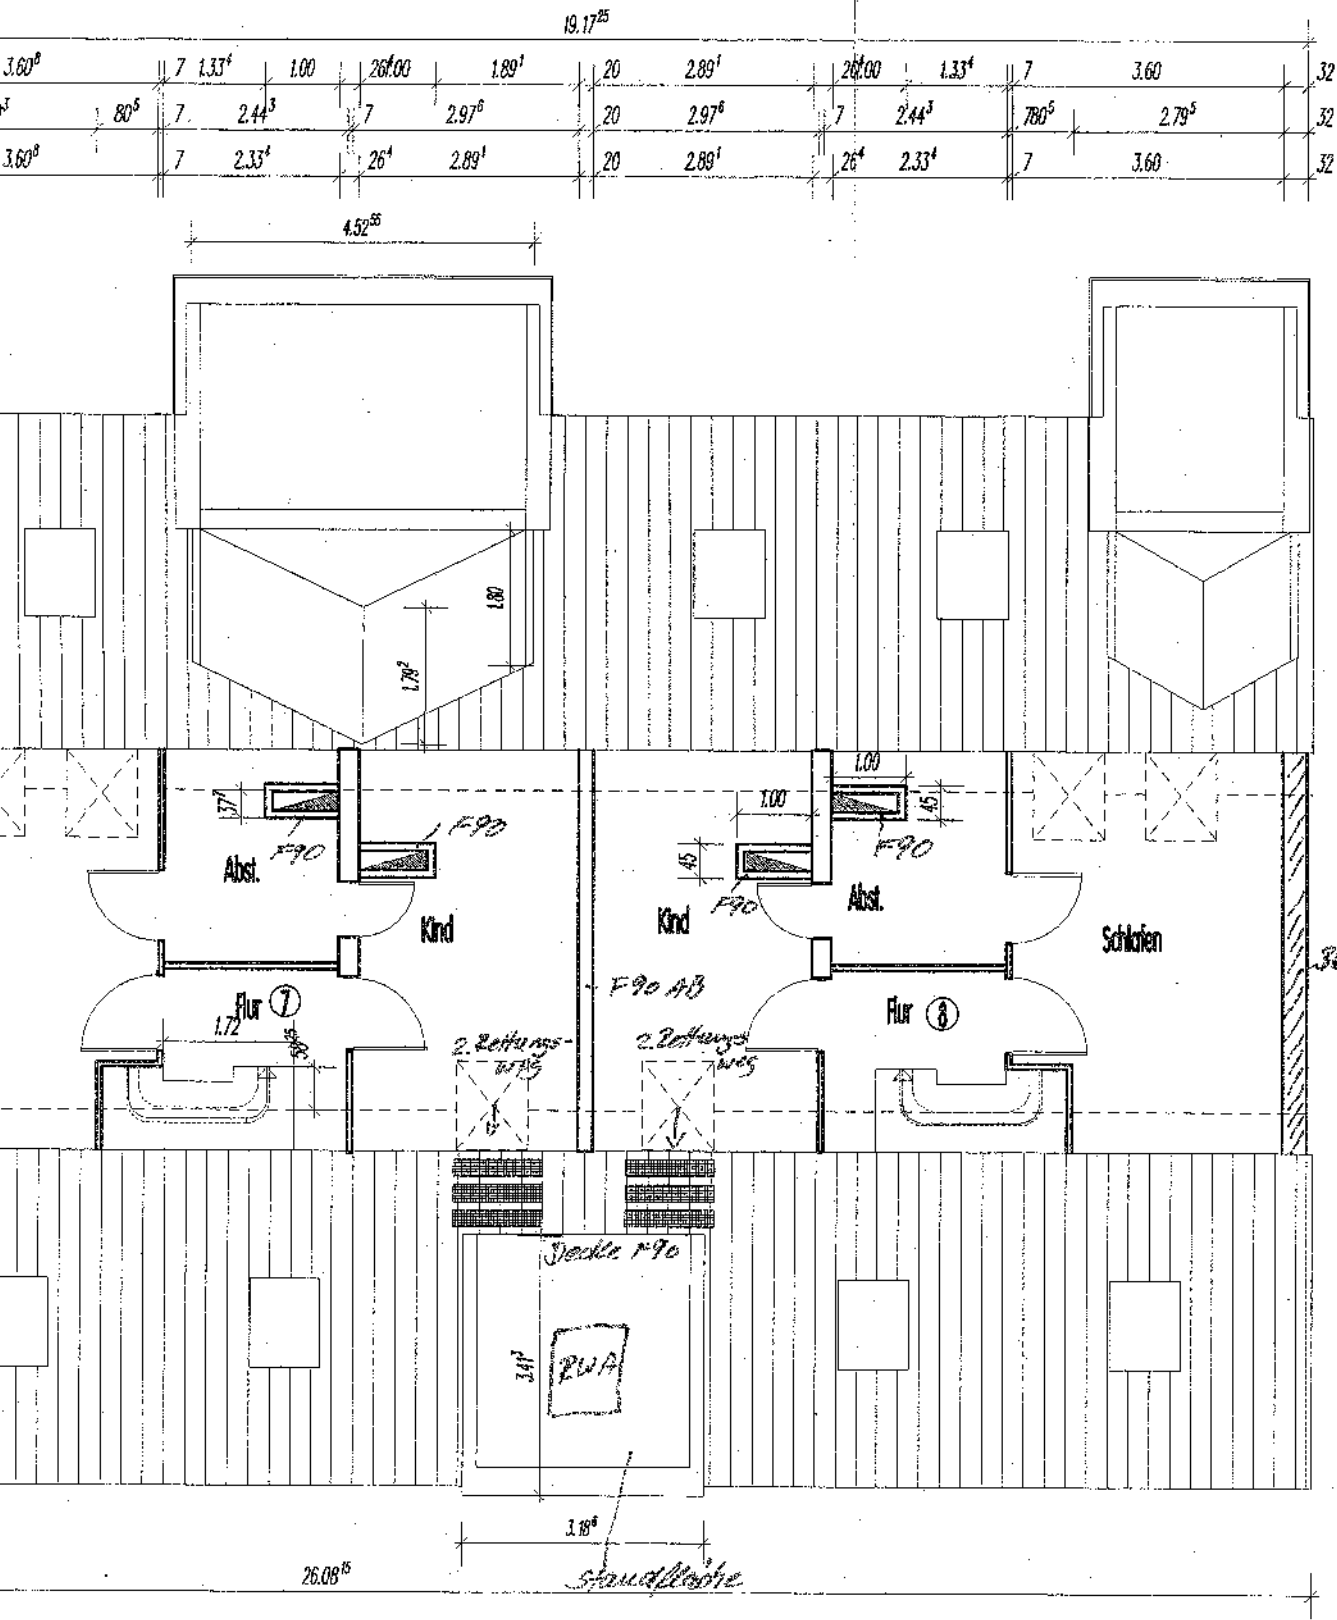



**AKTIV
BAU AG**

WESTWALL 8a
47608 GELDERN
POSTFACH 1347
47593 GELDERN

Bauvorhaben :	Errichtung eines Mehrfamilienwohnhauses 52477 Alsdorf, Ubacher Weg 123	Maßstab : 1 : 100
Bauherr :	AKTIV - Bau AG 47608 Geldern, Westwall 8a	gezeichnet : 30.03.1998
Planinhalt :	SPITZBODEN	geändert :
Susanne Spütz Architektin 47608 GELDERN, Westwall 8a		Blatt - Nr.: 4

SPITZBODEN

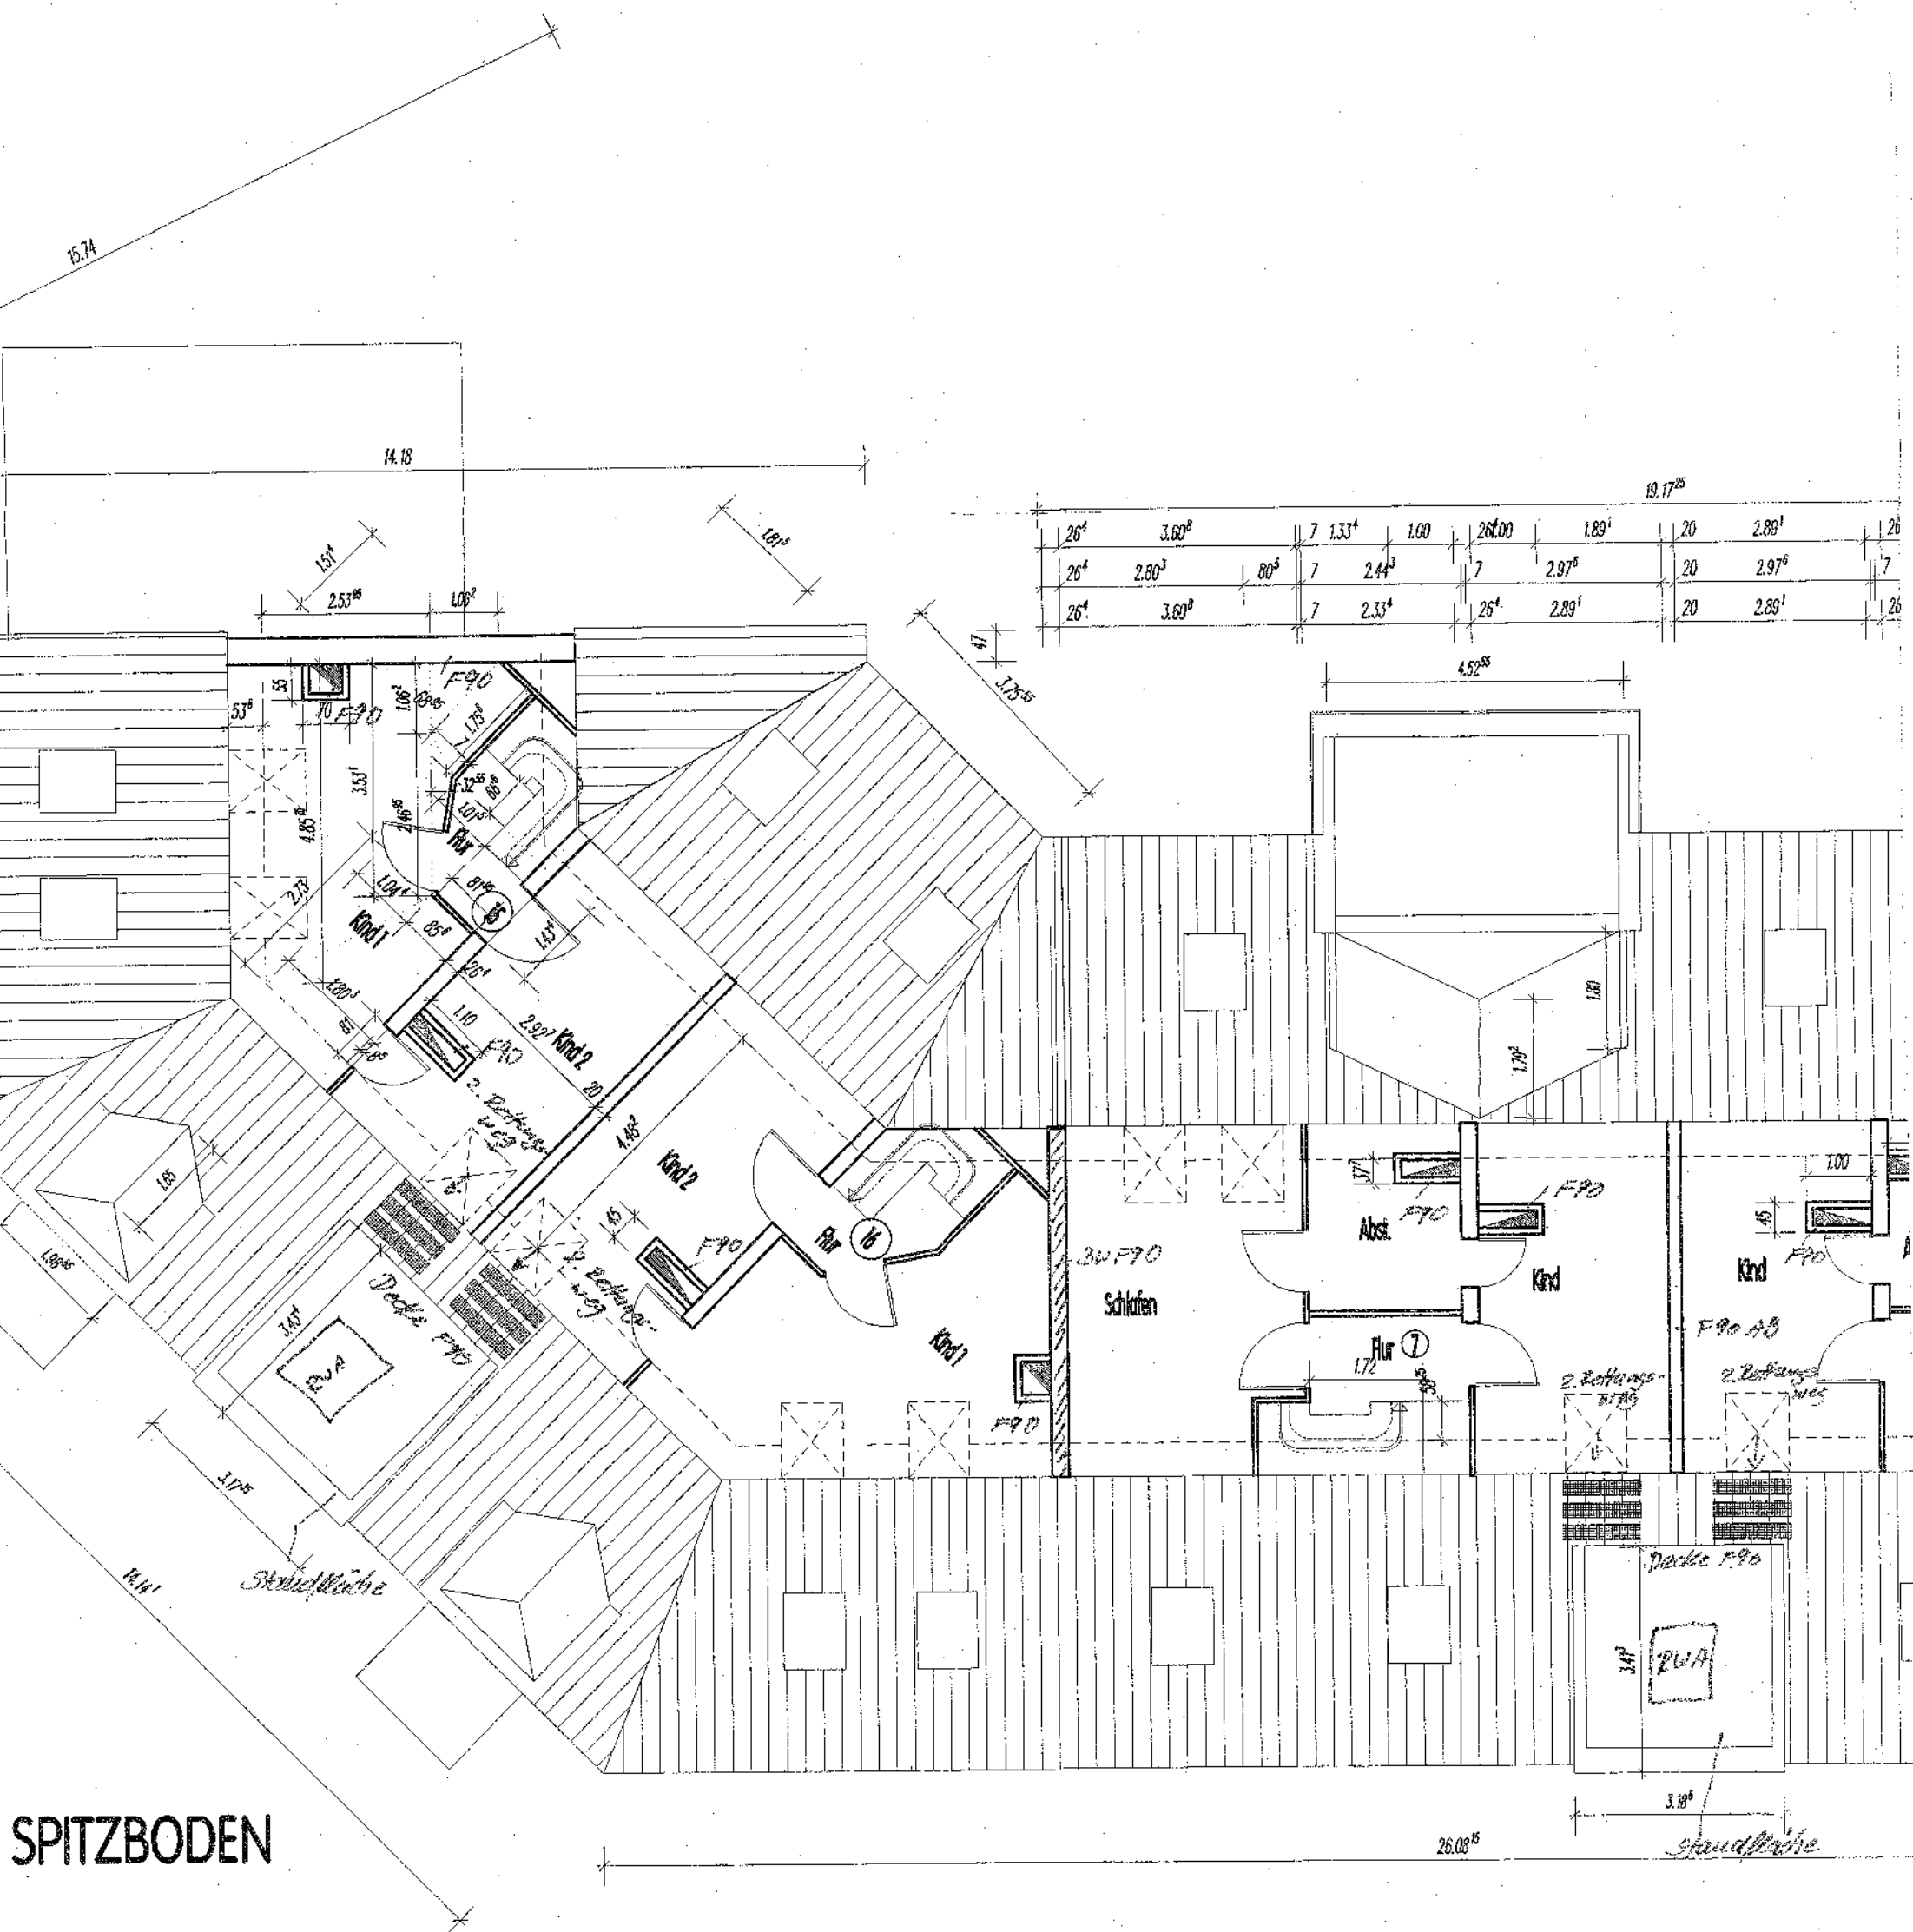

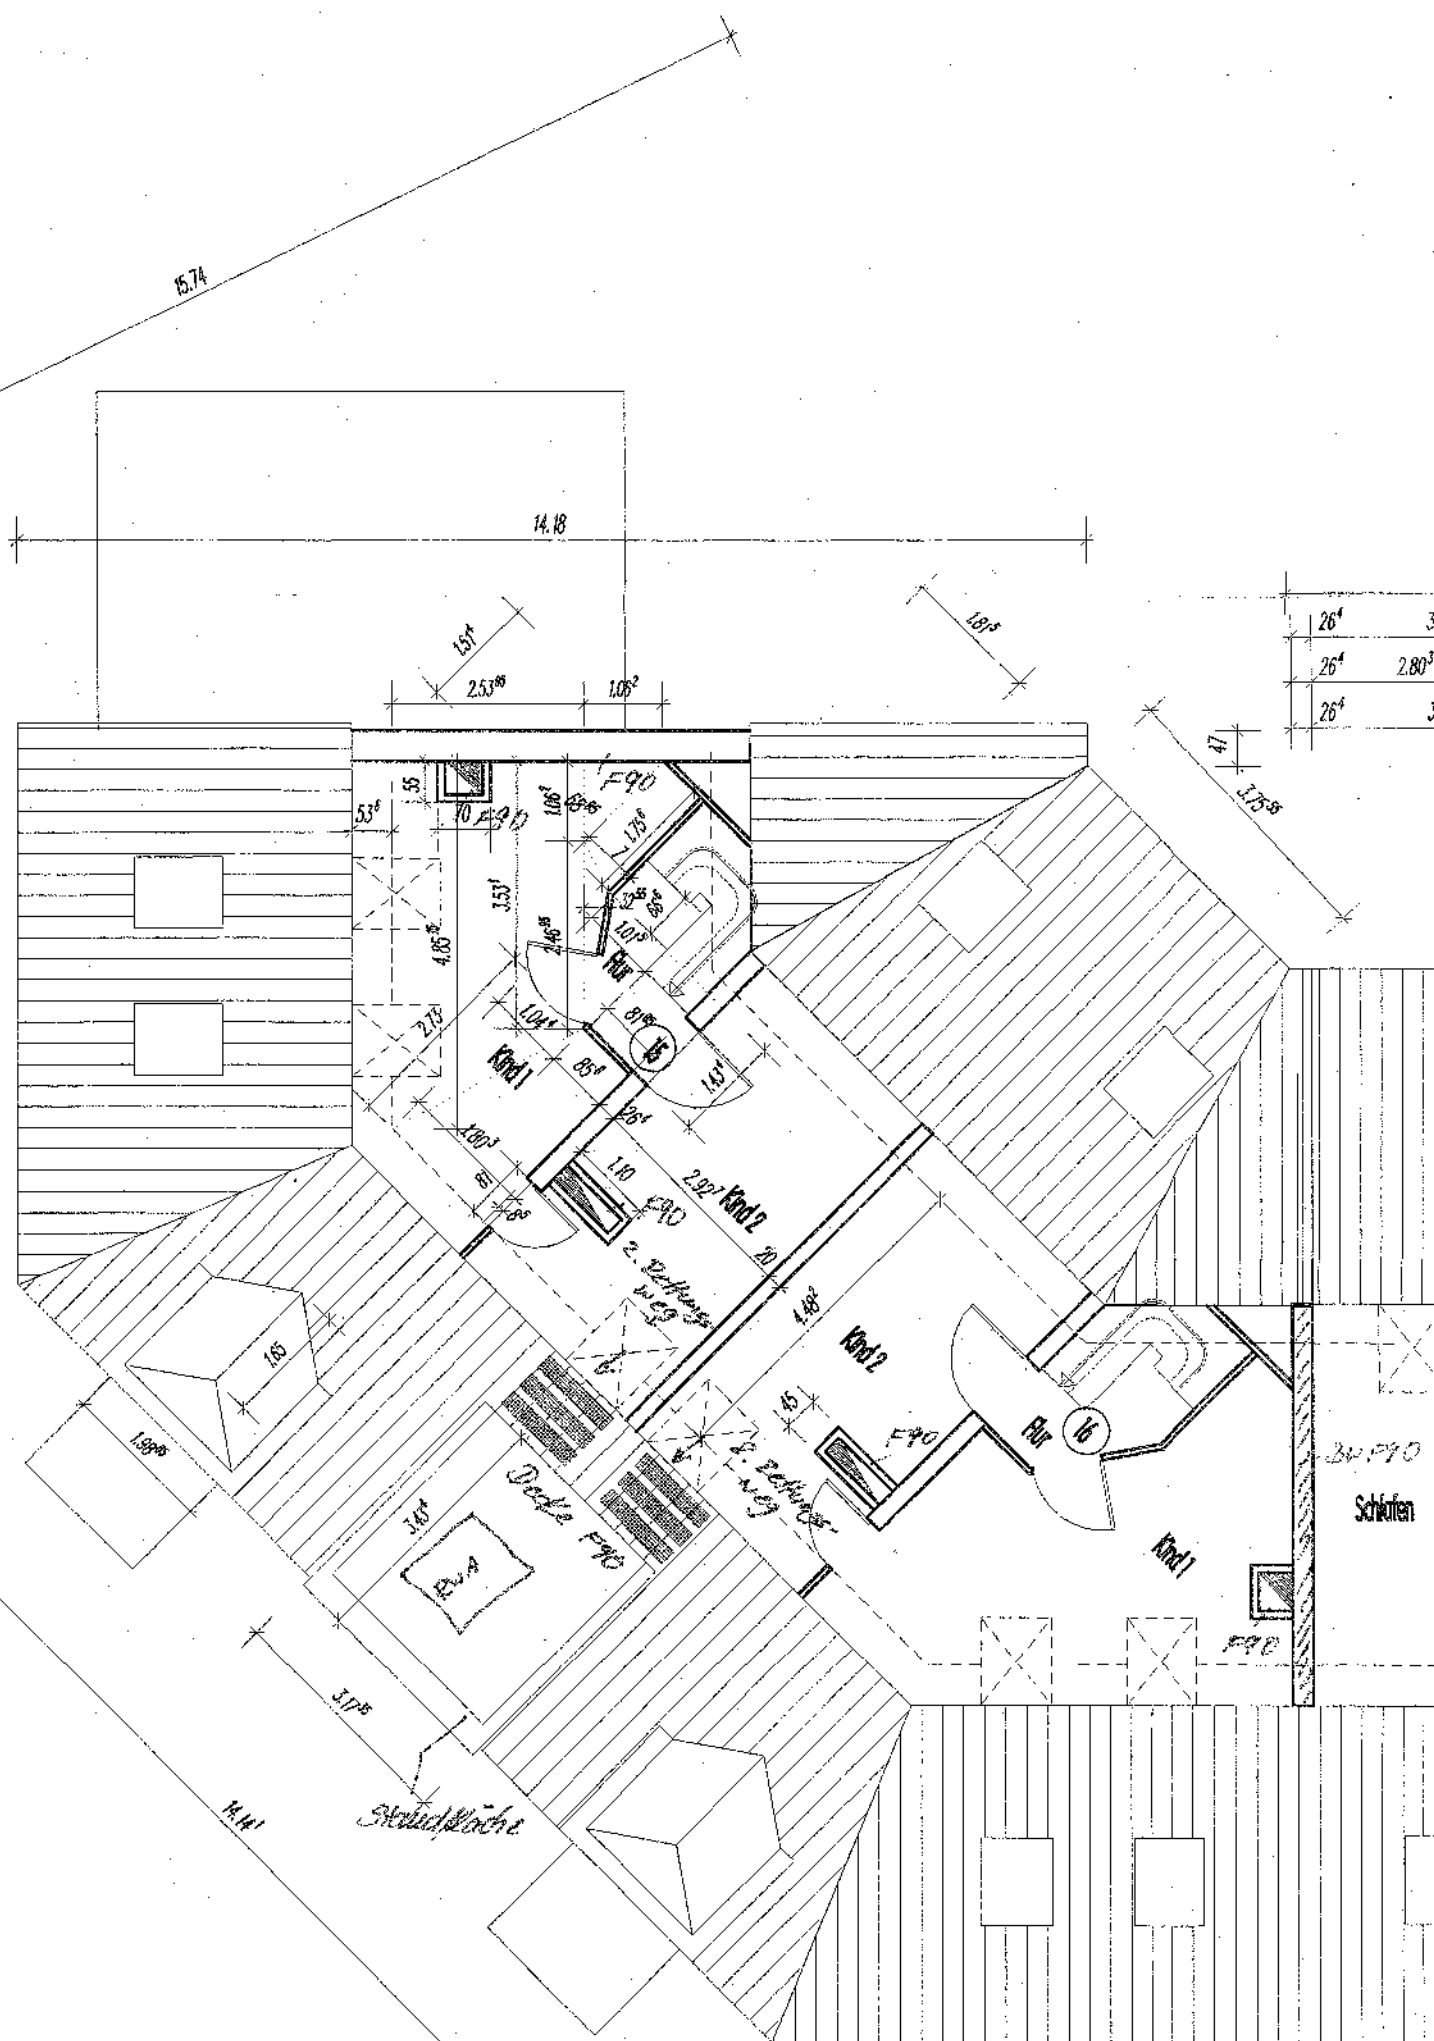

SPITZBODEN


27. Mai 1998

Gehört zum Bestand von

Abkürzungen 352148

100

J.H. Hansen

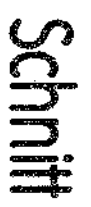


	AKTIV BAU AG	WESTWALL 8a 47608 GELDERN POSTFACH 1347 47683 GELDERN
Bauvorhaben :	Errichtung eines Mehrfamilienwohnhauses 52477 Alsdorf, Obbacher Weg 123	Kat.schl. : 1 : 100
Bauherr :	AKTIV - Bau AG 47608 Geldern, Westwall 8a	gezeichnet : 30.03.1998
Planinhalt :	SCHNITTE	geändert :
Susanne Spütz Architektin 47608 GELDERN, Westwall 8a	Blatt-Nr. : 6	

85


8.4 - Ebaufsicht
14. April 1998
EINGANG

AKTIV BAU AG
FG. 8.4-Bauamt, Amt
Der Stadtdirektor
als
untere Bauaufsichtsbehörde


27. Mai 1998
Gehört zum Bescheid vom
Aktenzeichen
352/98
i. A. Franzen

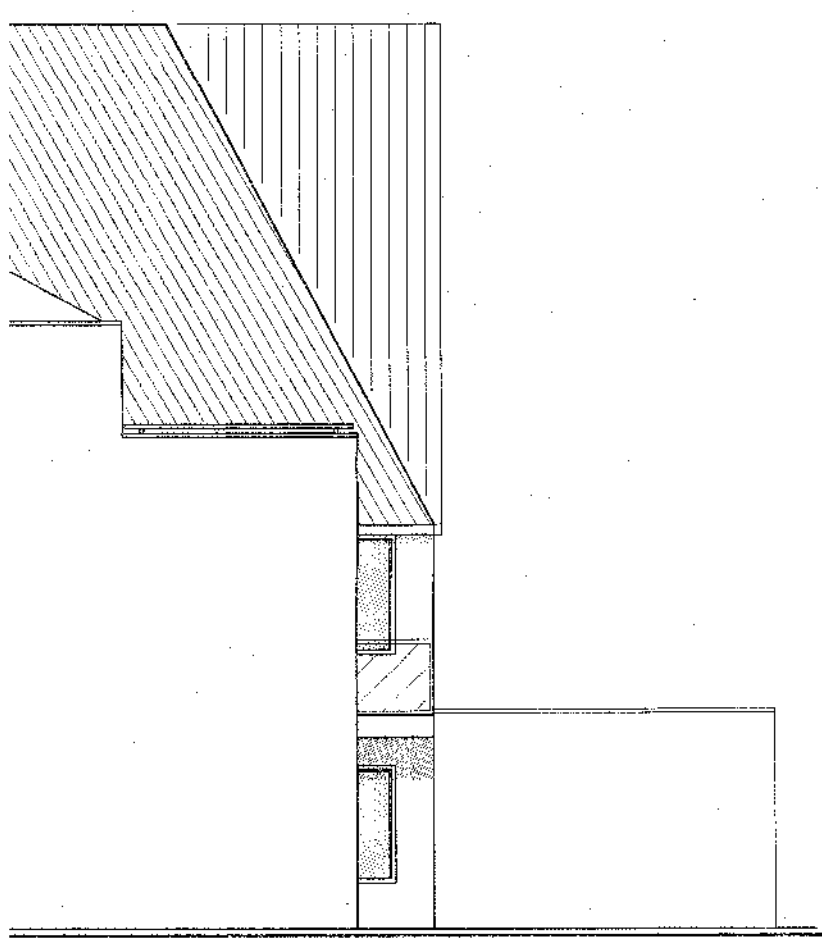

		AKTIV BAU AG	WESTWALL 8a 47608 GELDERN POSTFACH 1347 47593 GELDERN
Bauvorhaben :	Errichtung eines Mehrfamilienwohnhauses 52477 Alsdorf, Ubacher Weg 123	Maßstab :	1 : 100
Bauherr :	AKTIV - Bau AG 47608 Geldern, Westwall 8a	gezeichnet :	AC 30.03.1998
Planinhalt :	ANSICHTEN	geändert :	
 Susanne Spütz Architektin 47608 GELDERN Westwall 8a		Blatt - Nr. :	6

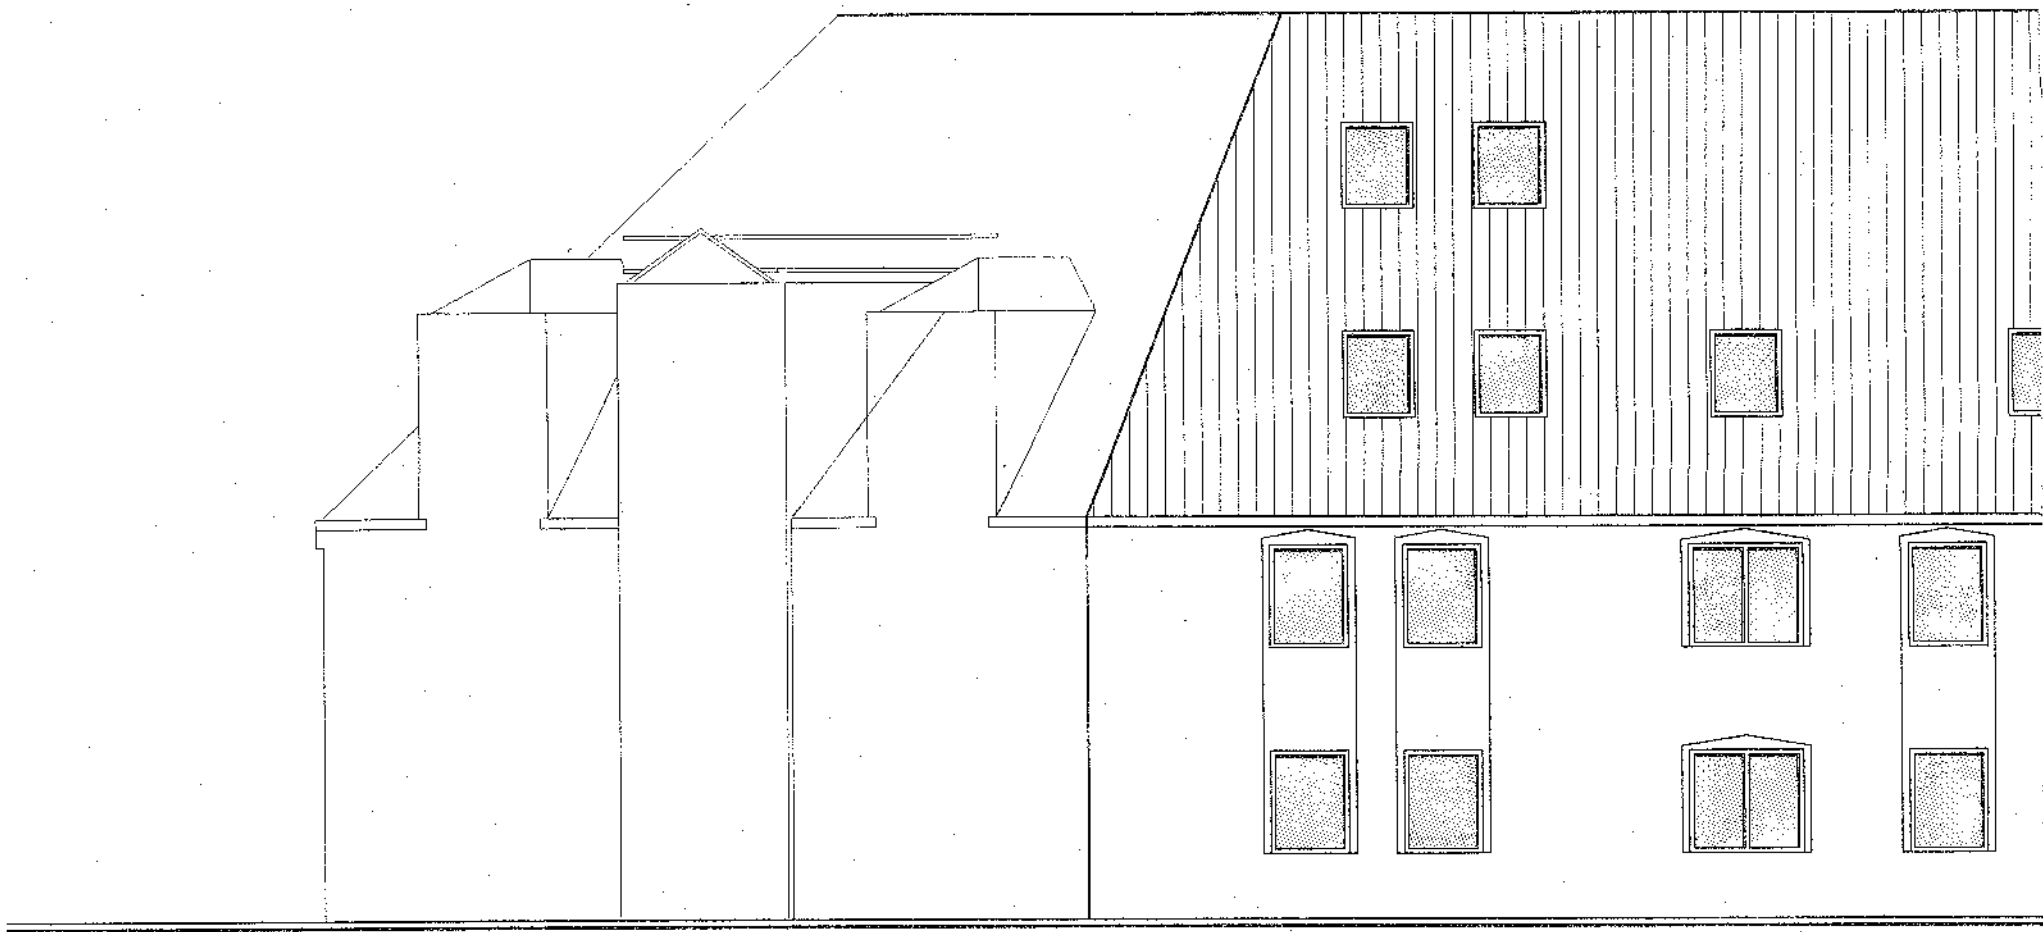


West - Ansicht

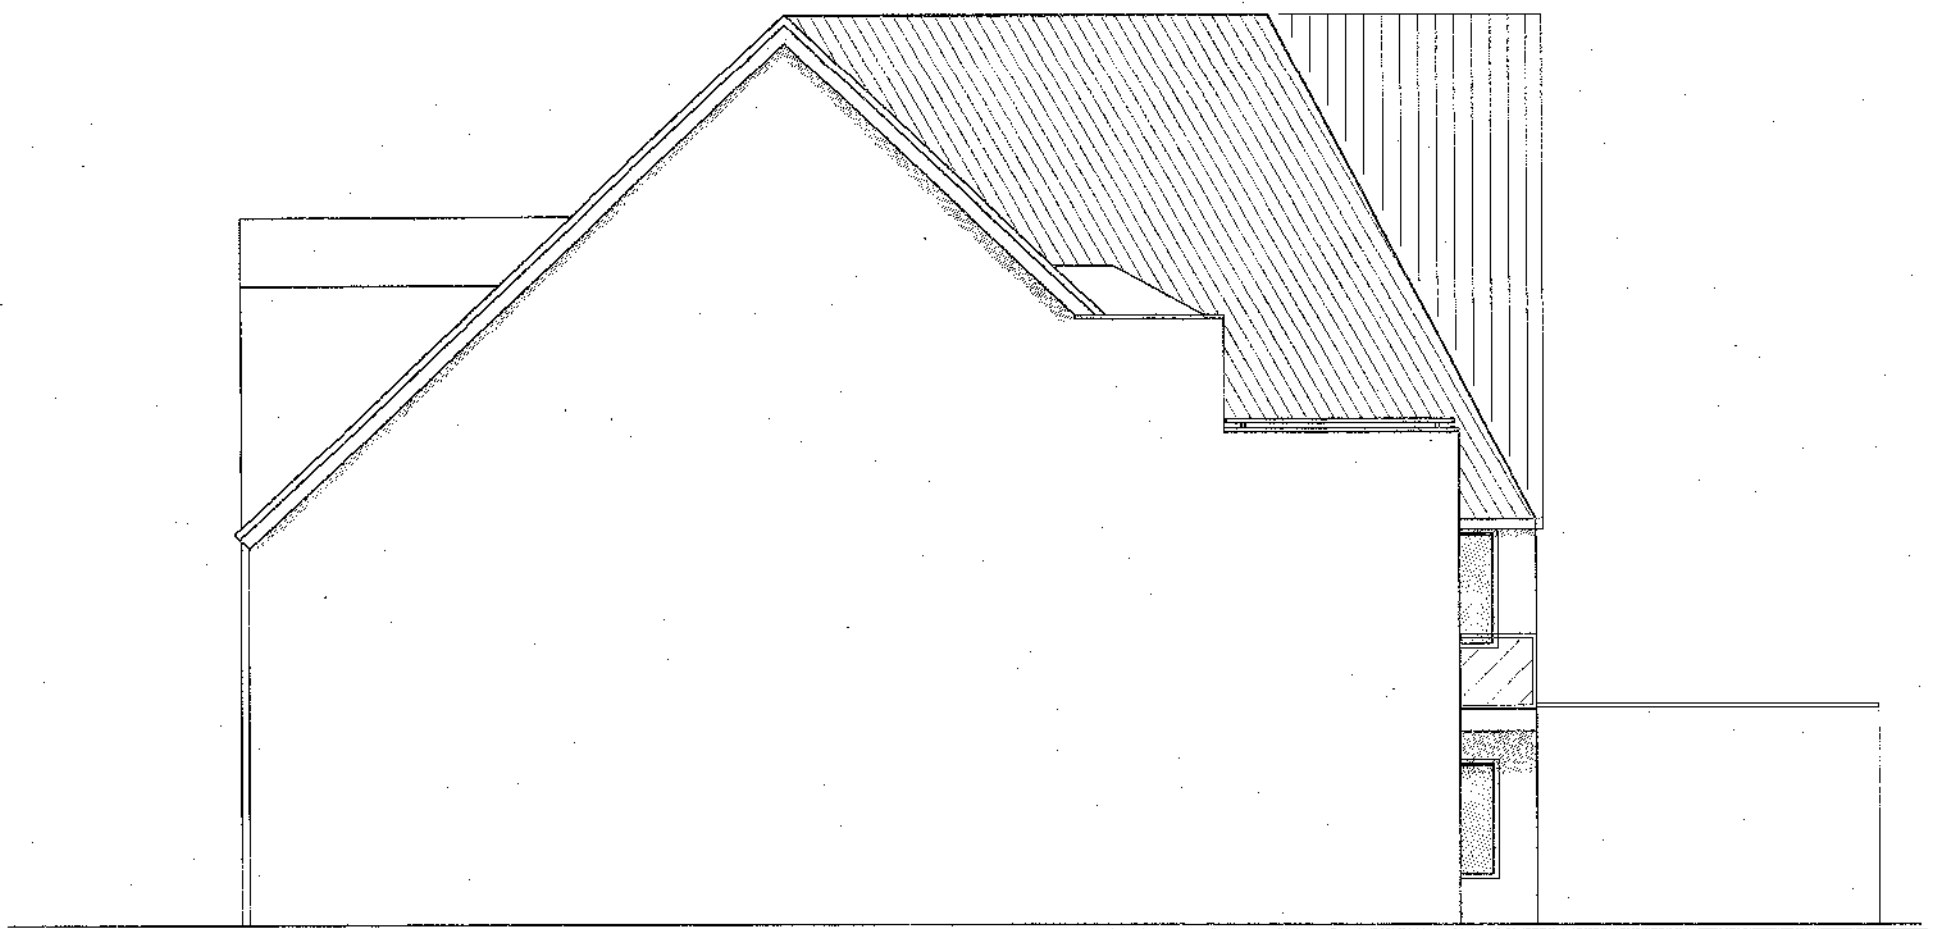


Süd-Ost - Ansicht




Süd-West - Ansicht

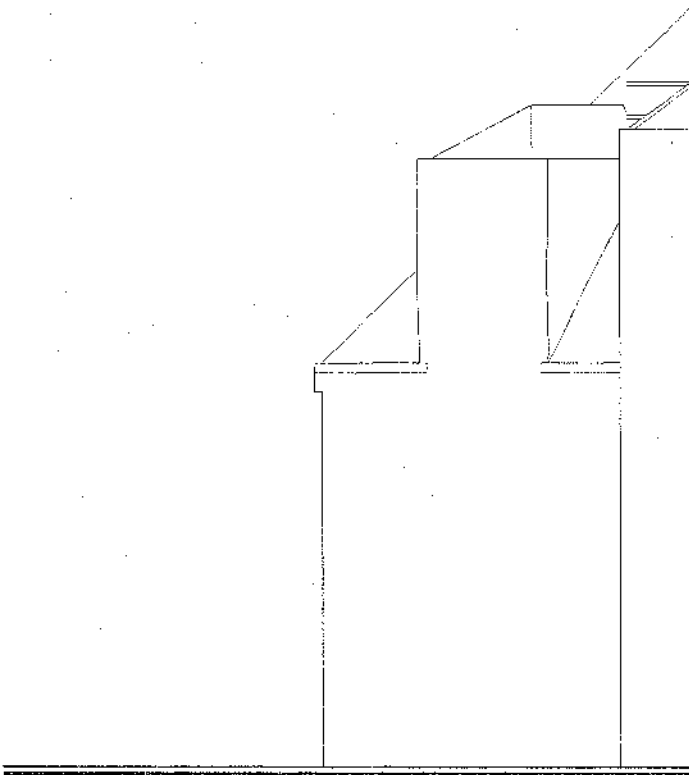

West - Ansicht

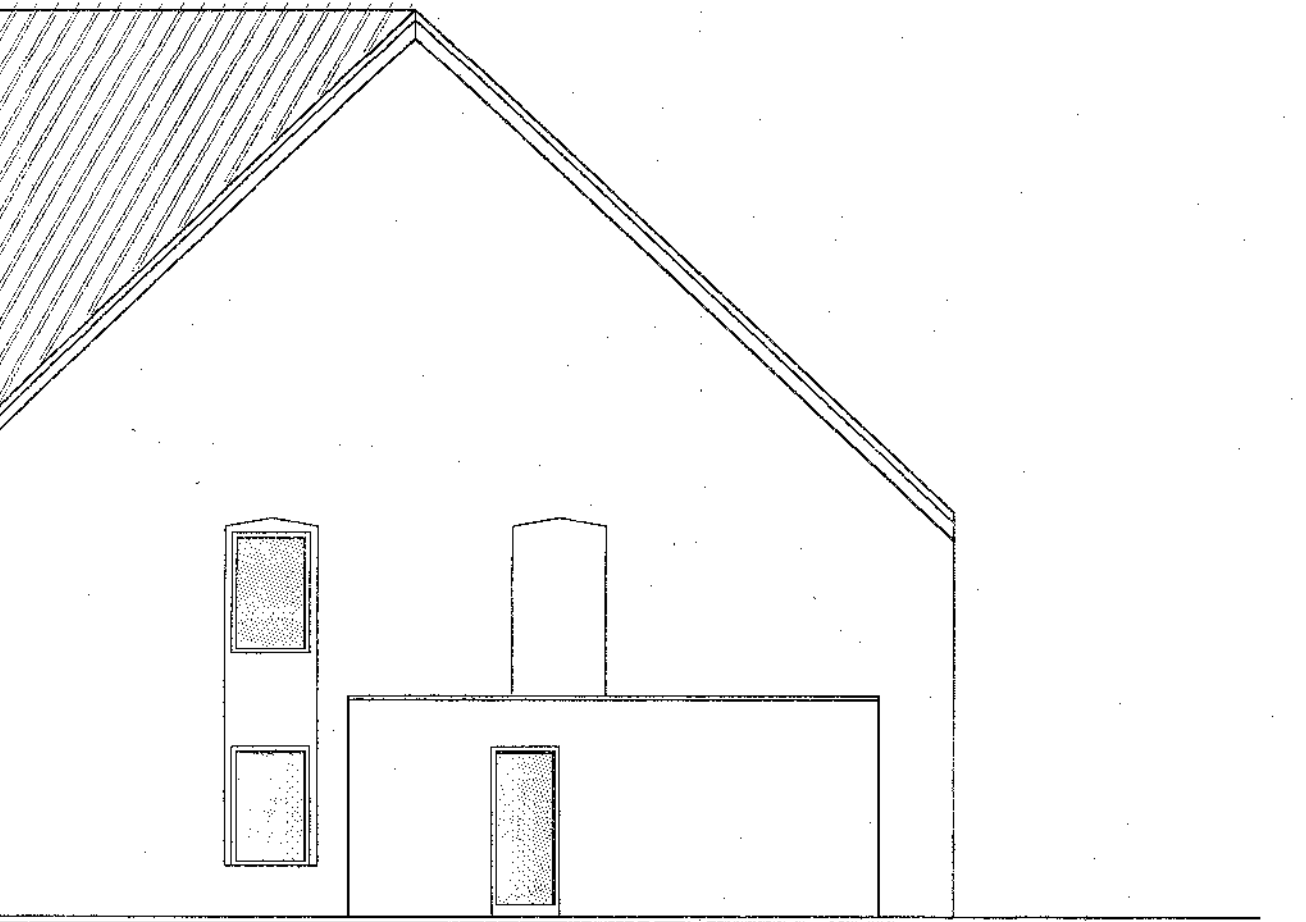


Süd-Ost - Ansicht

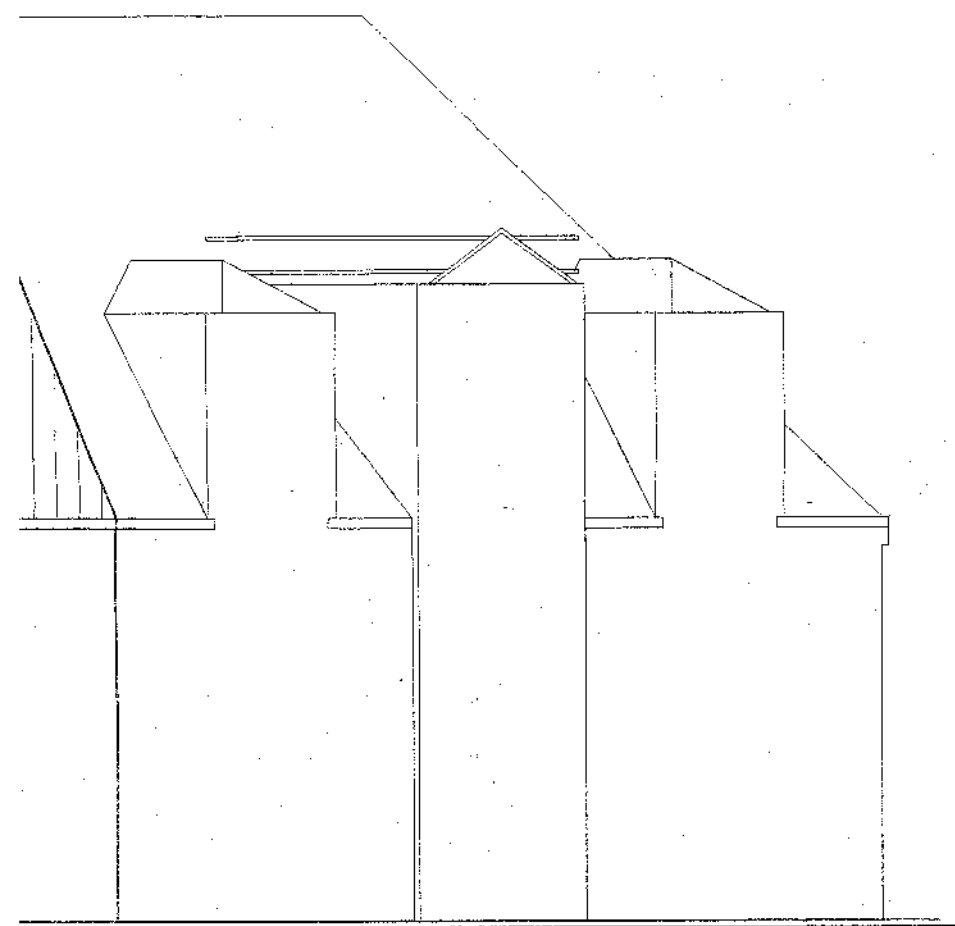

Süd-West - Ansicht



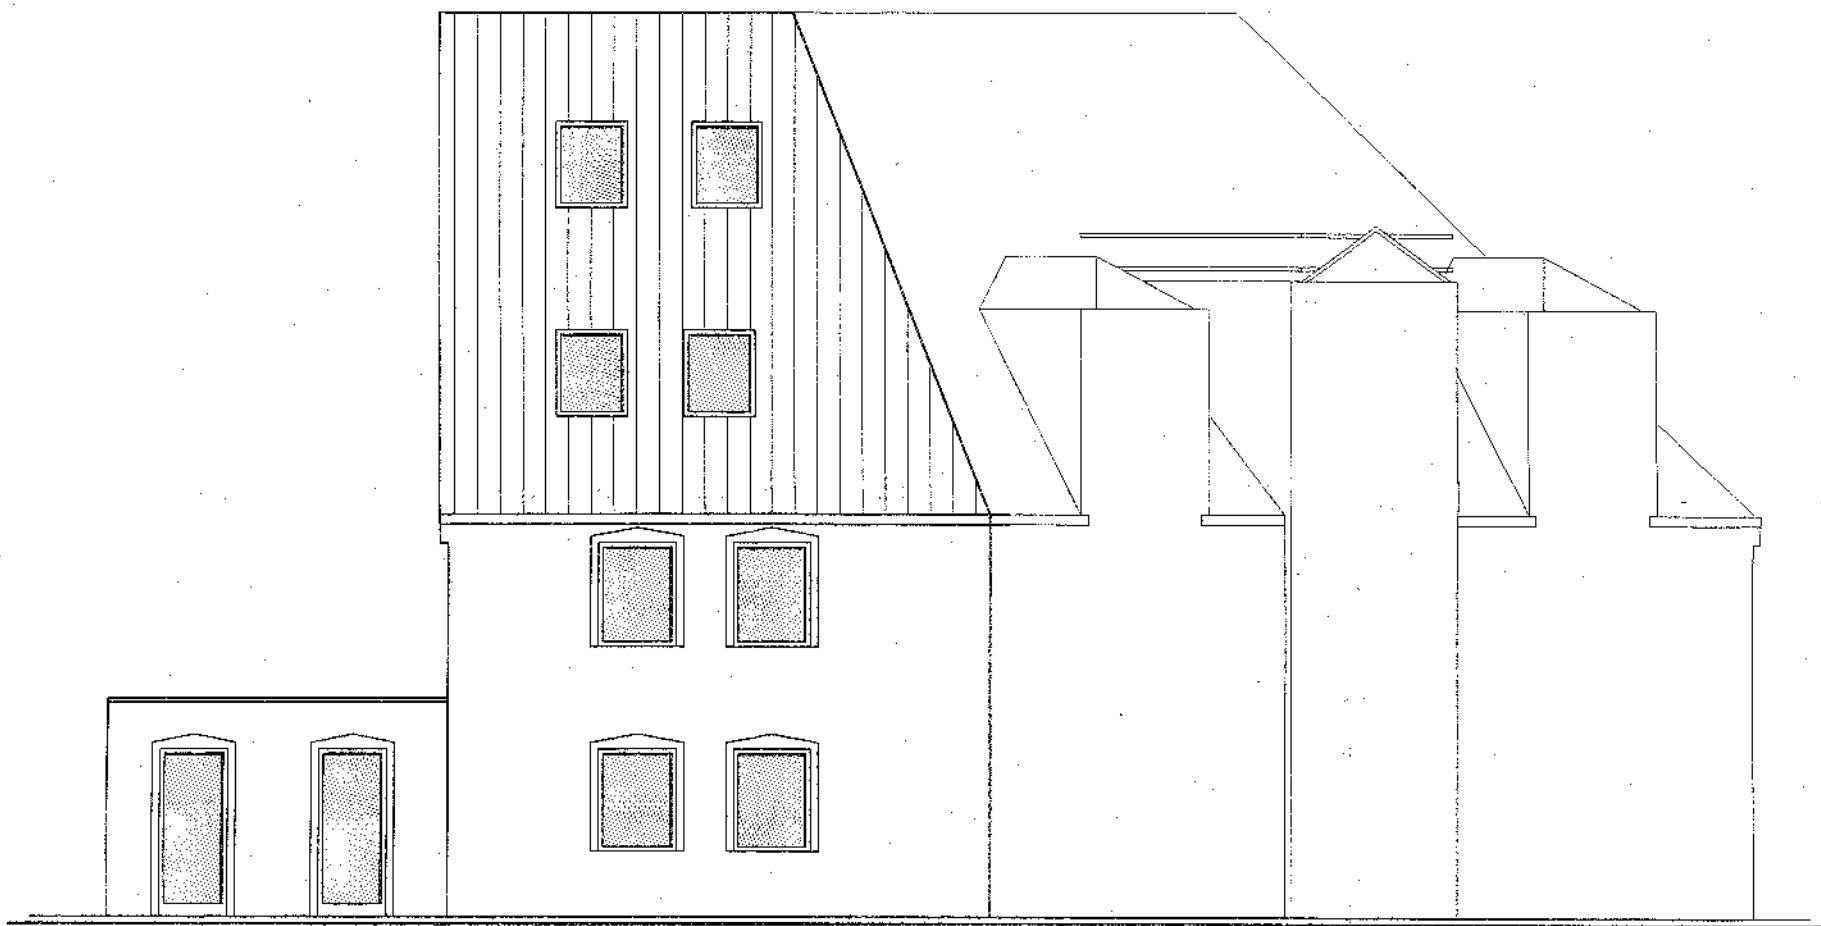

Nord - Ansicht



Ost - Ansicht